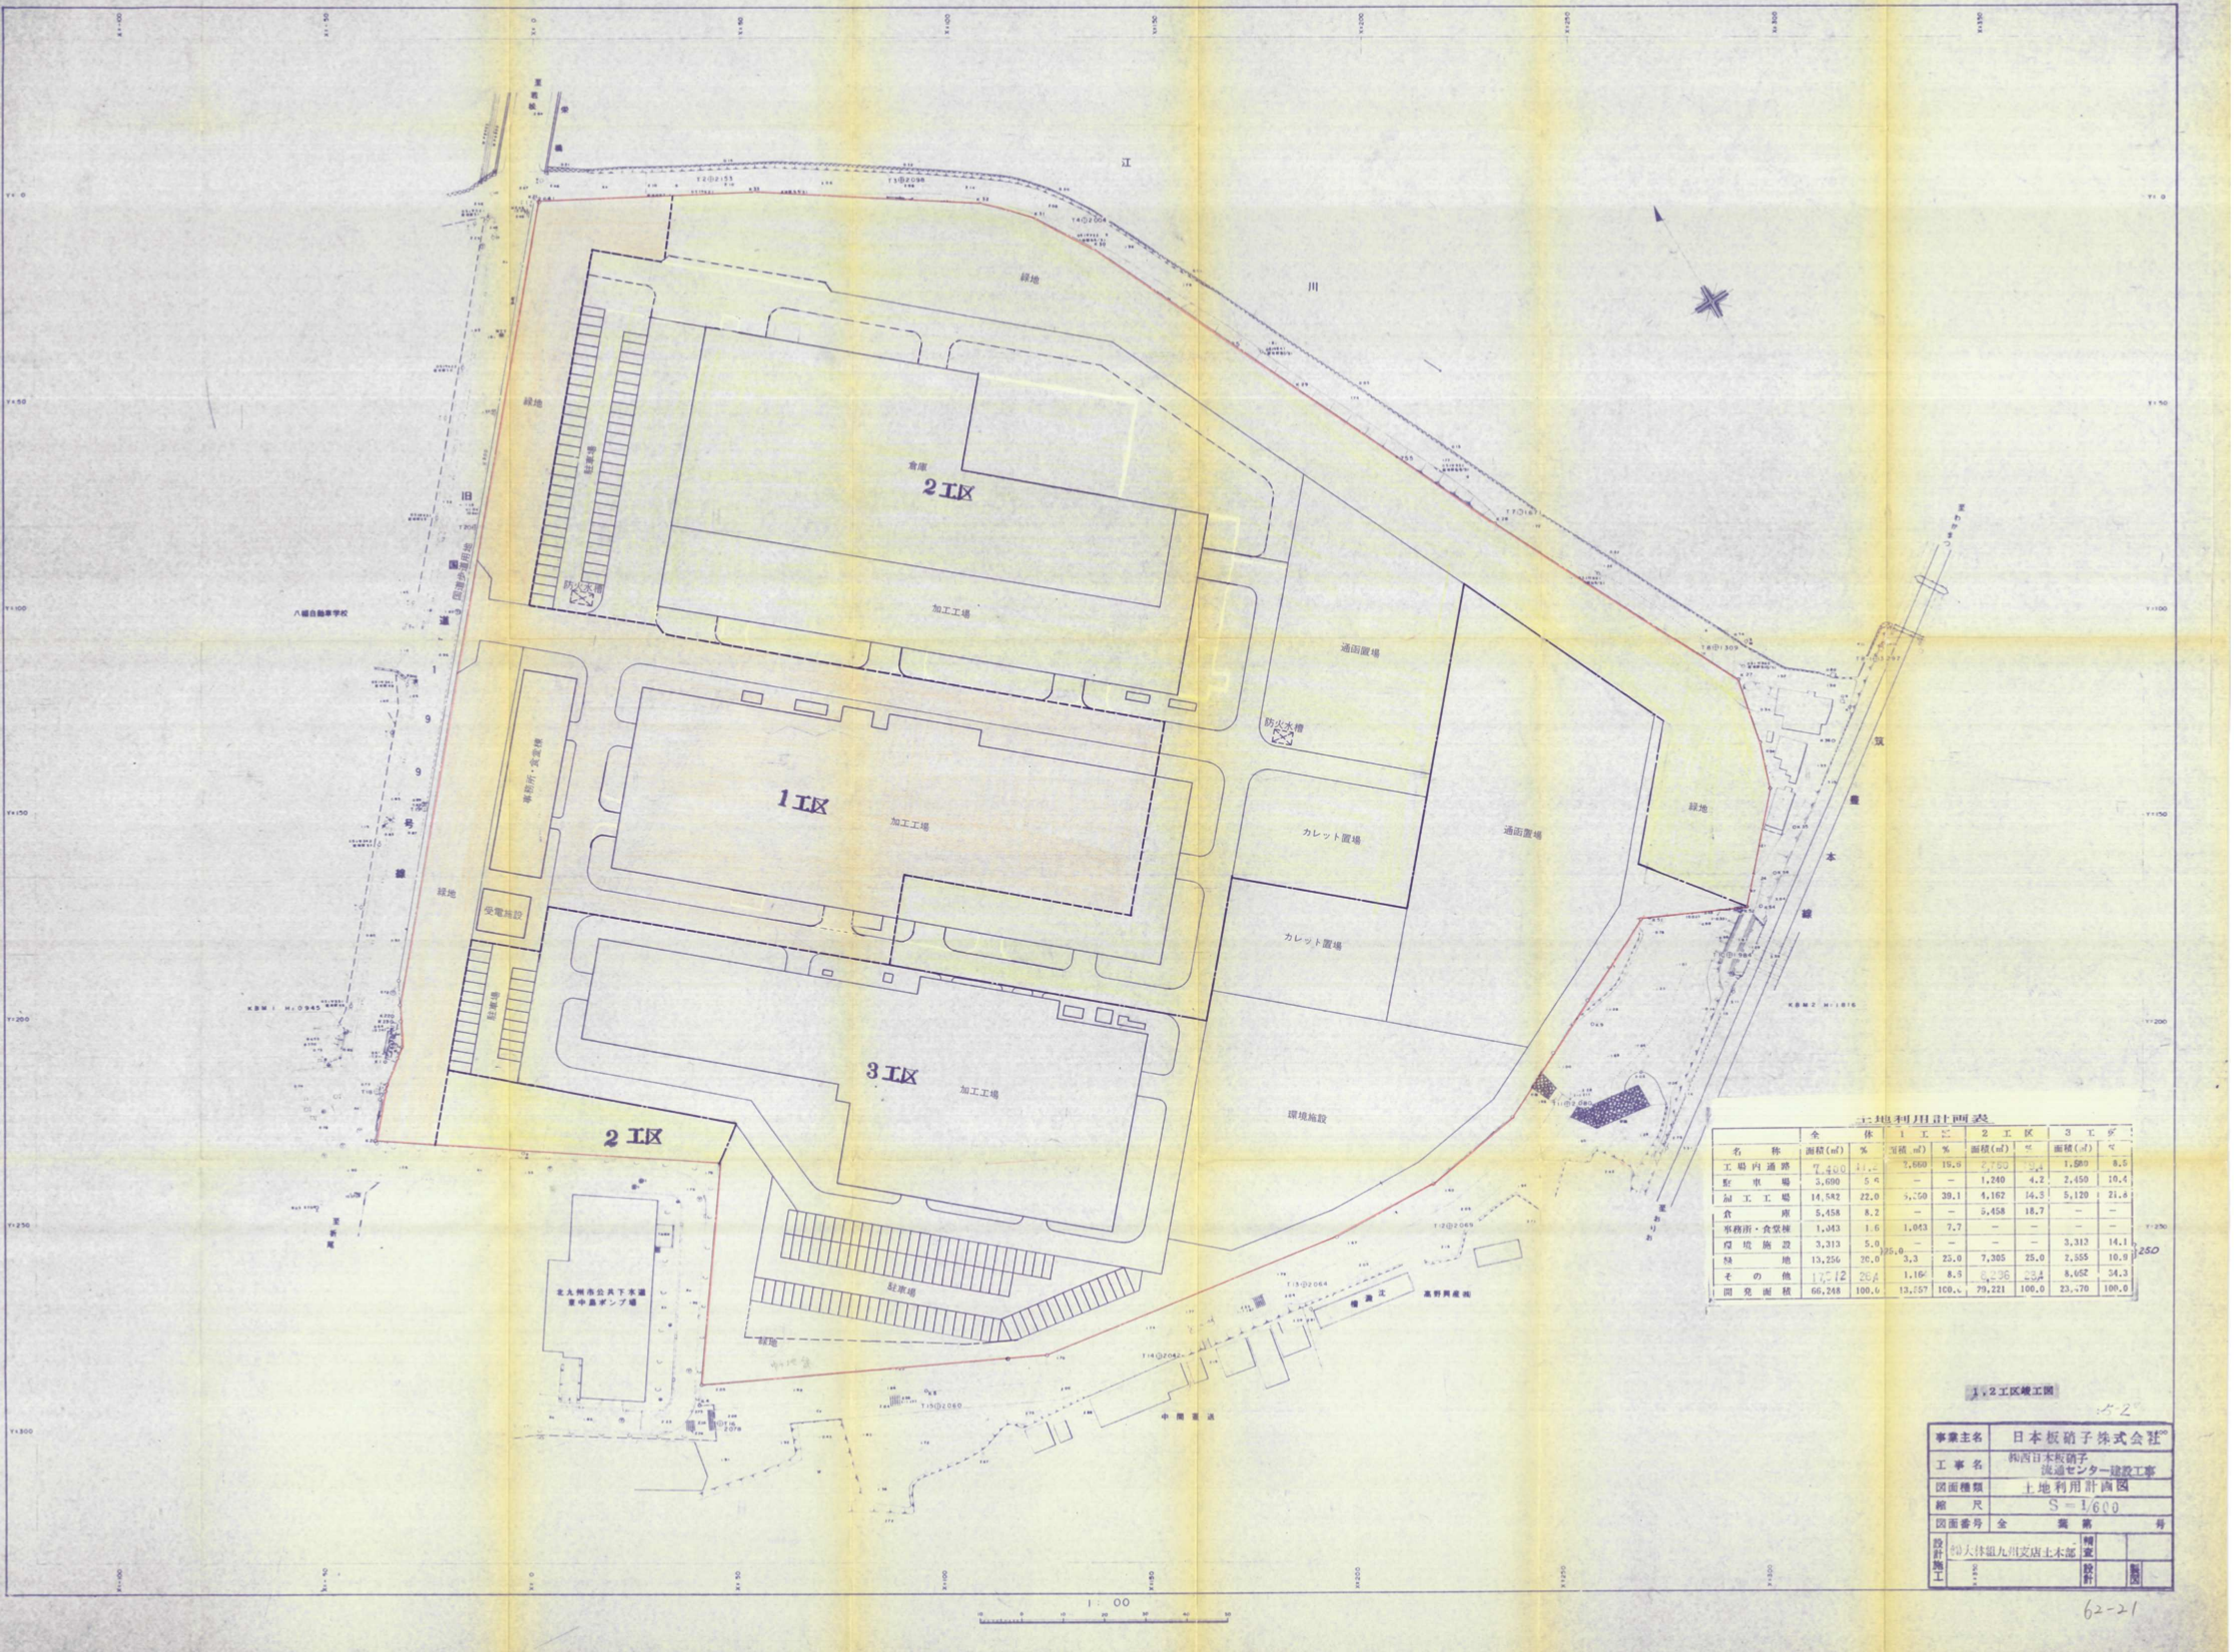
江
川
緑地
倉庫
2工区
駐車場
防火水槽
加工工場
旧国道199号線
国道歩道用地
八幡自動車学校
1工区
事務所・食堂棟
受電施設
通函置場
カレット置場
3工区
環境施設
2工区
北九州市公共下水道
東中島ポンプ場
中間運送
高野興産㈱
筑豊本線
至わかまつ
至おりお
KBM1 H=0.945
KBM2 H=1.816
T8①1309
T2①2069
T3①2064
T4①2042

土地利用計画表

名称	全体 面積(㎡)	全体 %	1工区 面積(㎡)	1工区 %	2工区 面積(㎡)	2工区 %	3工区 面積(㎡)	3工区 %
工場内通路	7,400	11.2	2,660	19.6	2,750	9.4	1,580	8.5
駐車場	3,690	5.6	—	—	1,240	4.2	2,450	10.4
加工工場	14,582	22.0	5,250	39.1	4,162	14.3	5,120	21.8
倉庫	5,458	8.2	—	—	5,458	18.7	—	—
事務所・食堂棟	1,043	1.6	1,043	7.7	—	—	—	—
環境施設	3,313	5.0	—	—	—	—	3,313	14.1
緑地	13,256	20.0	3,3	25.0	7,305	25.0	2,555	10.9
その他	17,512	26.4	1,164	8.5	8,236	28.4	8,652	34.3
開発面積	66,248	100.0	13,557	100.0	29,221	100.0	23,470	100.0

}25.0

}250

1,2工区竣工図

5-2

事業主名	日本板硝子株式会社				
工事名	㈱西日本板硝子 流通センター建設工事				
図面種類	土地利用計画図				
縮尺	S＝1/600				
図面番号	全　葉　第　号				
設計施工	㈱大林組九州支店土木部	検査			
		設計		製図	

62-21