八幡西区則松五丁目

S = 1 : 250

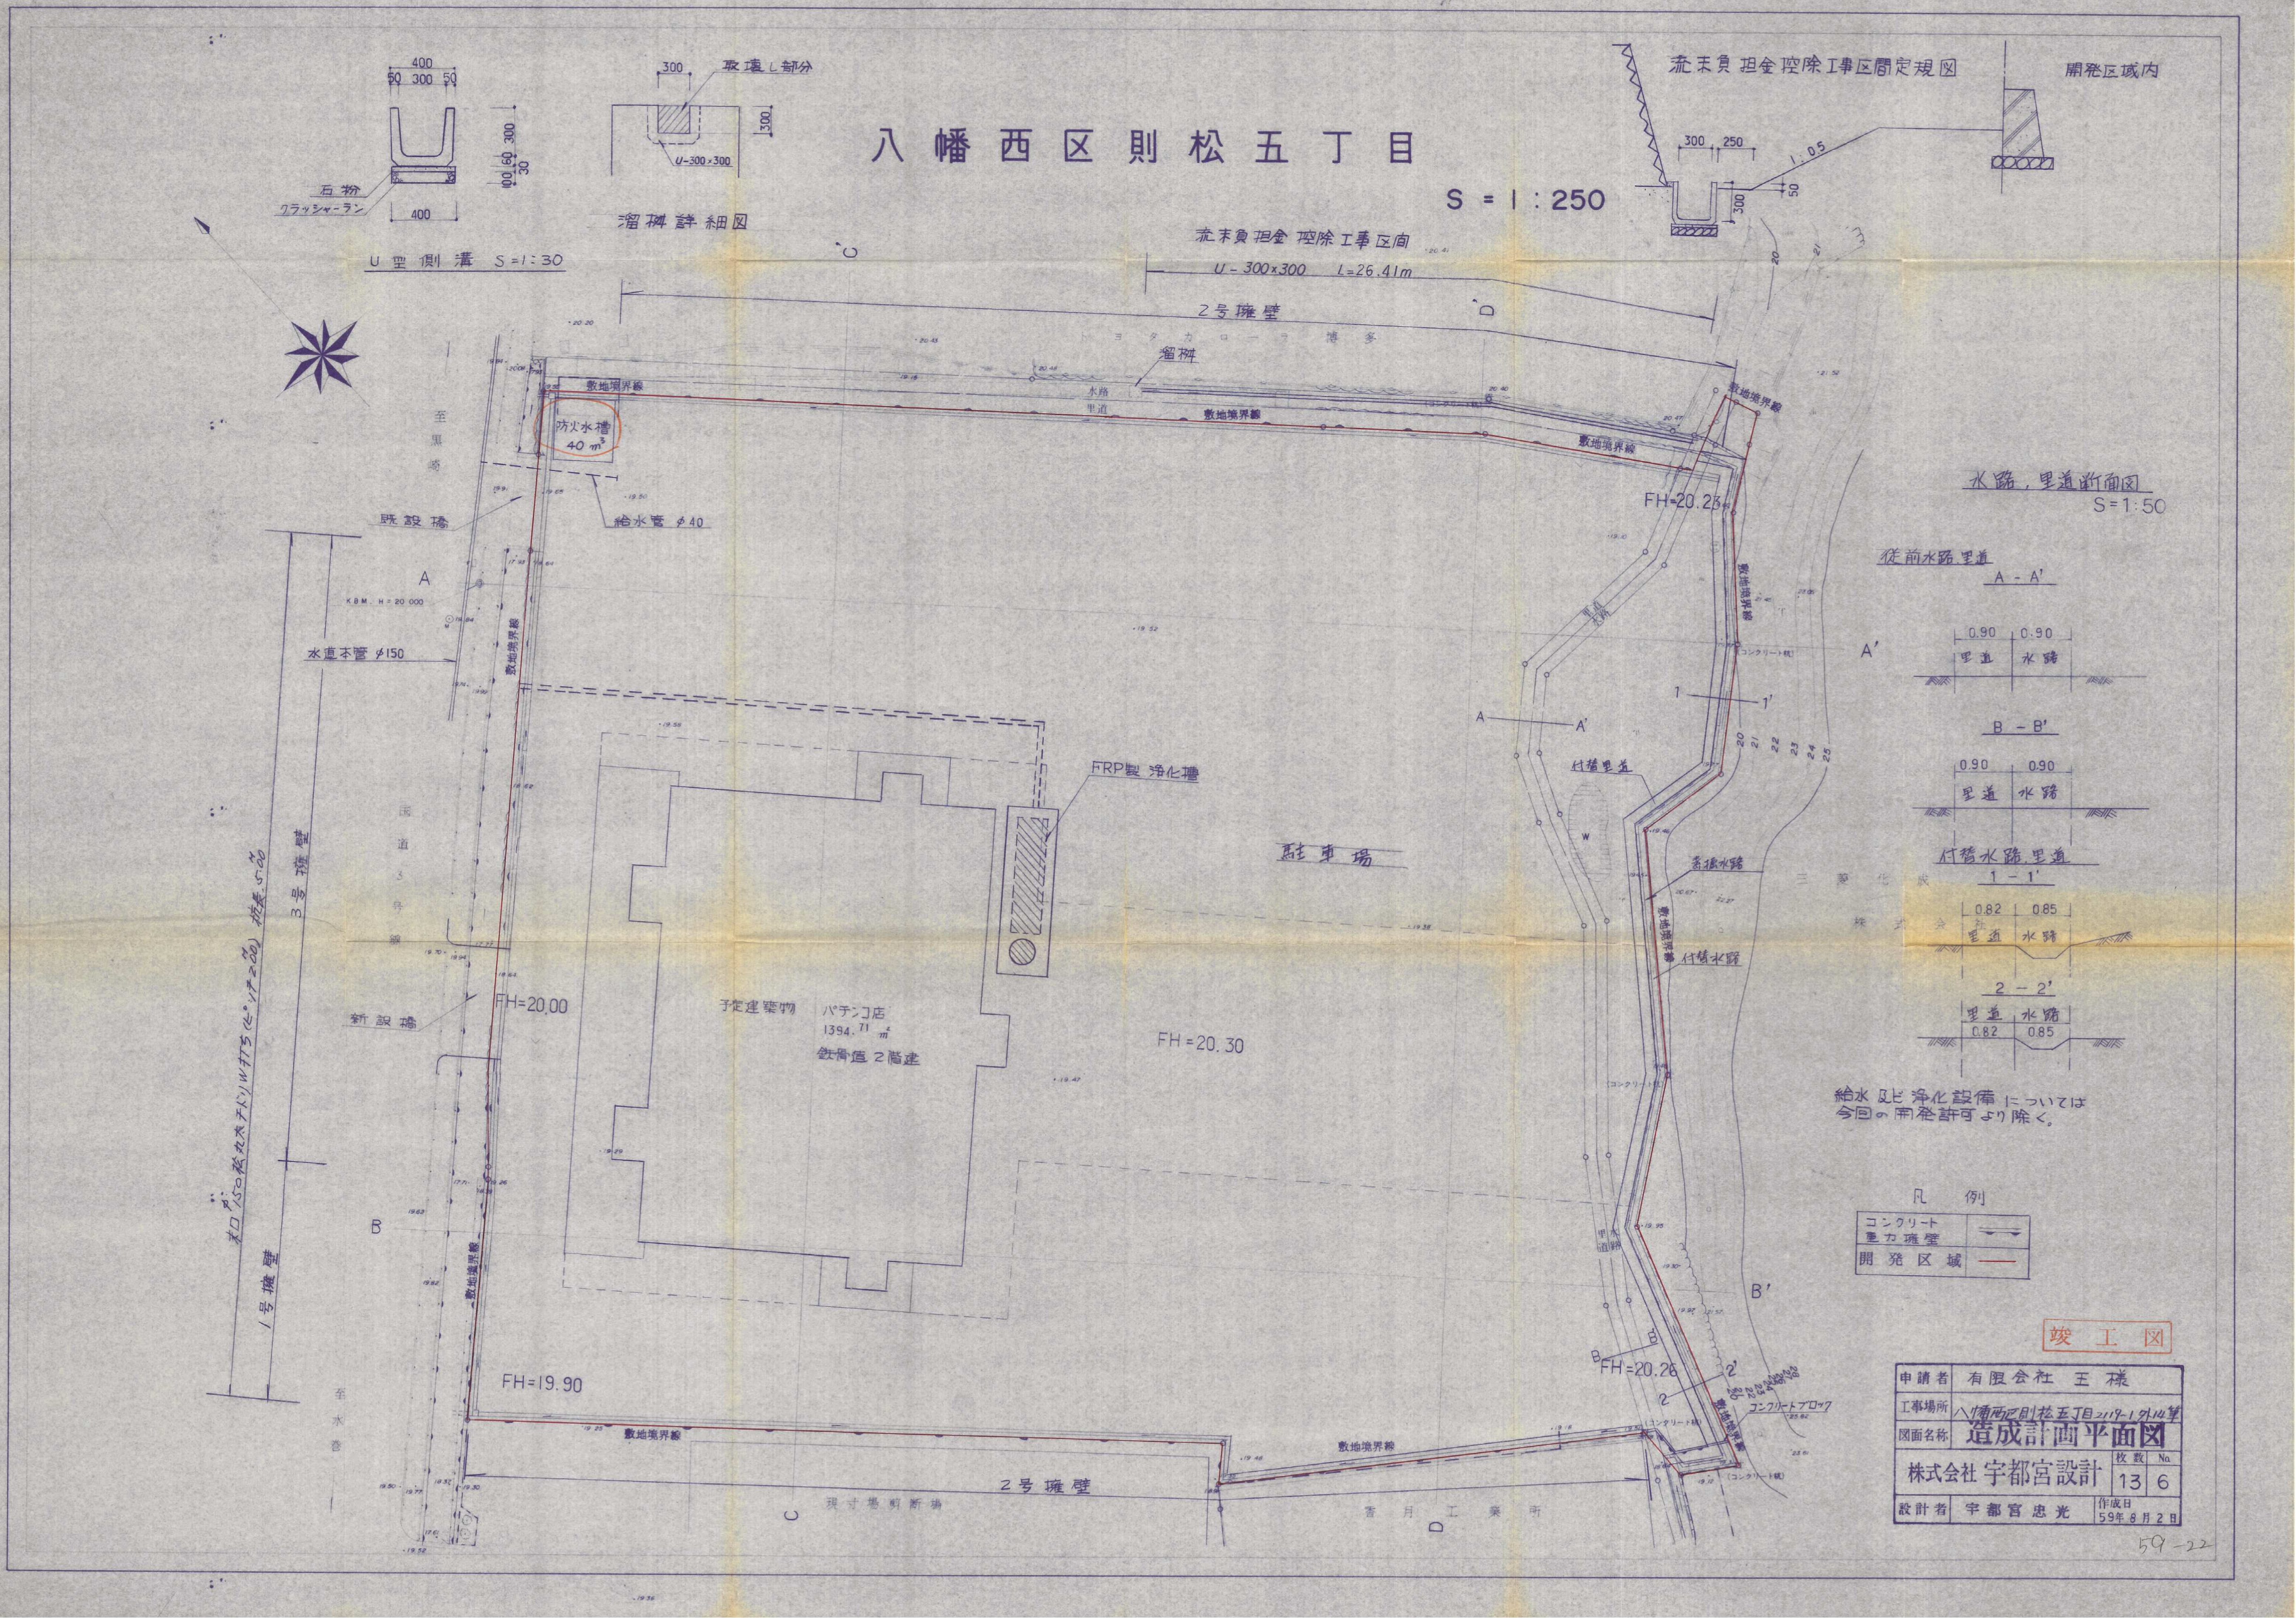
U型側溝 S=1:30
400
50 300 50
300
60
100
30
石粉
クラッシャーラン
400
溜桝詳細図
300
取壊し部分
300
U-300×300
流末負担金控除工事区間定規図
開発区域内
300 250
1:0.5
50
300
流末負担金控除工事区間
U-300×300 L=26.41m
2号擁壁
トヨタカローラ博多
溜桝
水路
里道
敷地境界線
敷地境界線
敷地境界線
敷地境界線
FH=20.23
至黒崎
防火水槽
40 m³
給水管 φ40
既設橋
A
K.B.M. H=20.000
水道本管 φ150
国道3号線
3号擁壁
オロ゛150 松丸太 チドリ W打ち（ピッチ200） 杭長5.00
1号擁壁
新設橋
B
至水巻
FH=20.00
FRP製浄化槽
駐車場
予定建築物 パチンコ店
1394.71 m²
鉄骨造2階建
FH=20.30
FH=19.90
2号擁壁
現寸場剪断場
C
C'
D
D'
香月工業所
A
A'
1
1'
20 21 22 23 24 25
付替里道
素掘水路
付替水路
W
三菱化成株式会社
コンクリート杭
コンクリートブロック
B
B'
FH=20.26
2
2'
水路，里道断面図
S=1:50
従前水路，里道
A - A'
0.90 0.90
里道 水路
B - B'
0.90 0.90
里道 水路
付替水路，里道
1 - 1'
0.82 0.85
里道 水路
2 - 2'
里道 水路
0.82 0.85

給水及ビ浄化設備については今回の開発許可より除く。

凡　例

コンクリート重力擁壁	⇢
開発区域	🟥

竣工図

申請者	有限会社　王　様		
工事場所	八幡西区則松五丁目2119-1外14筆		
図面名称	造成計画平面図		
株式会社 宇都宮設計		枚数	No.
		13	6
設計者	宇都宮忠光	作成日 59年8月2日	

59-22