名　　称	面　　積	割　合
道 路 用 地	1,748.36	16.2
公 園 用 地	325.56	3.0
防火水槽用地	25.13	0.2
緑　　地	377.91	3.5
有効宅地用地	7,165.41	66.4
有効宅地用地	(2,593.16)	(中間市) 未利用地
未 利 用 地	1,151.82	10.7
開発区域面積	(13,387.35) 10,794.19	100.0

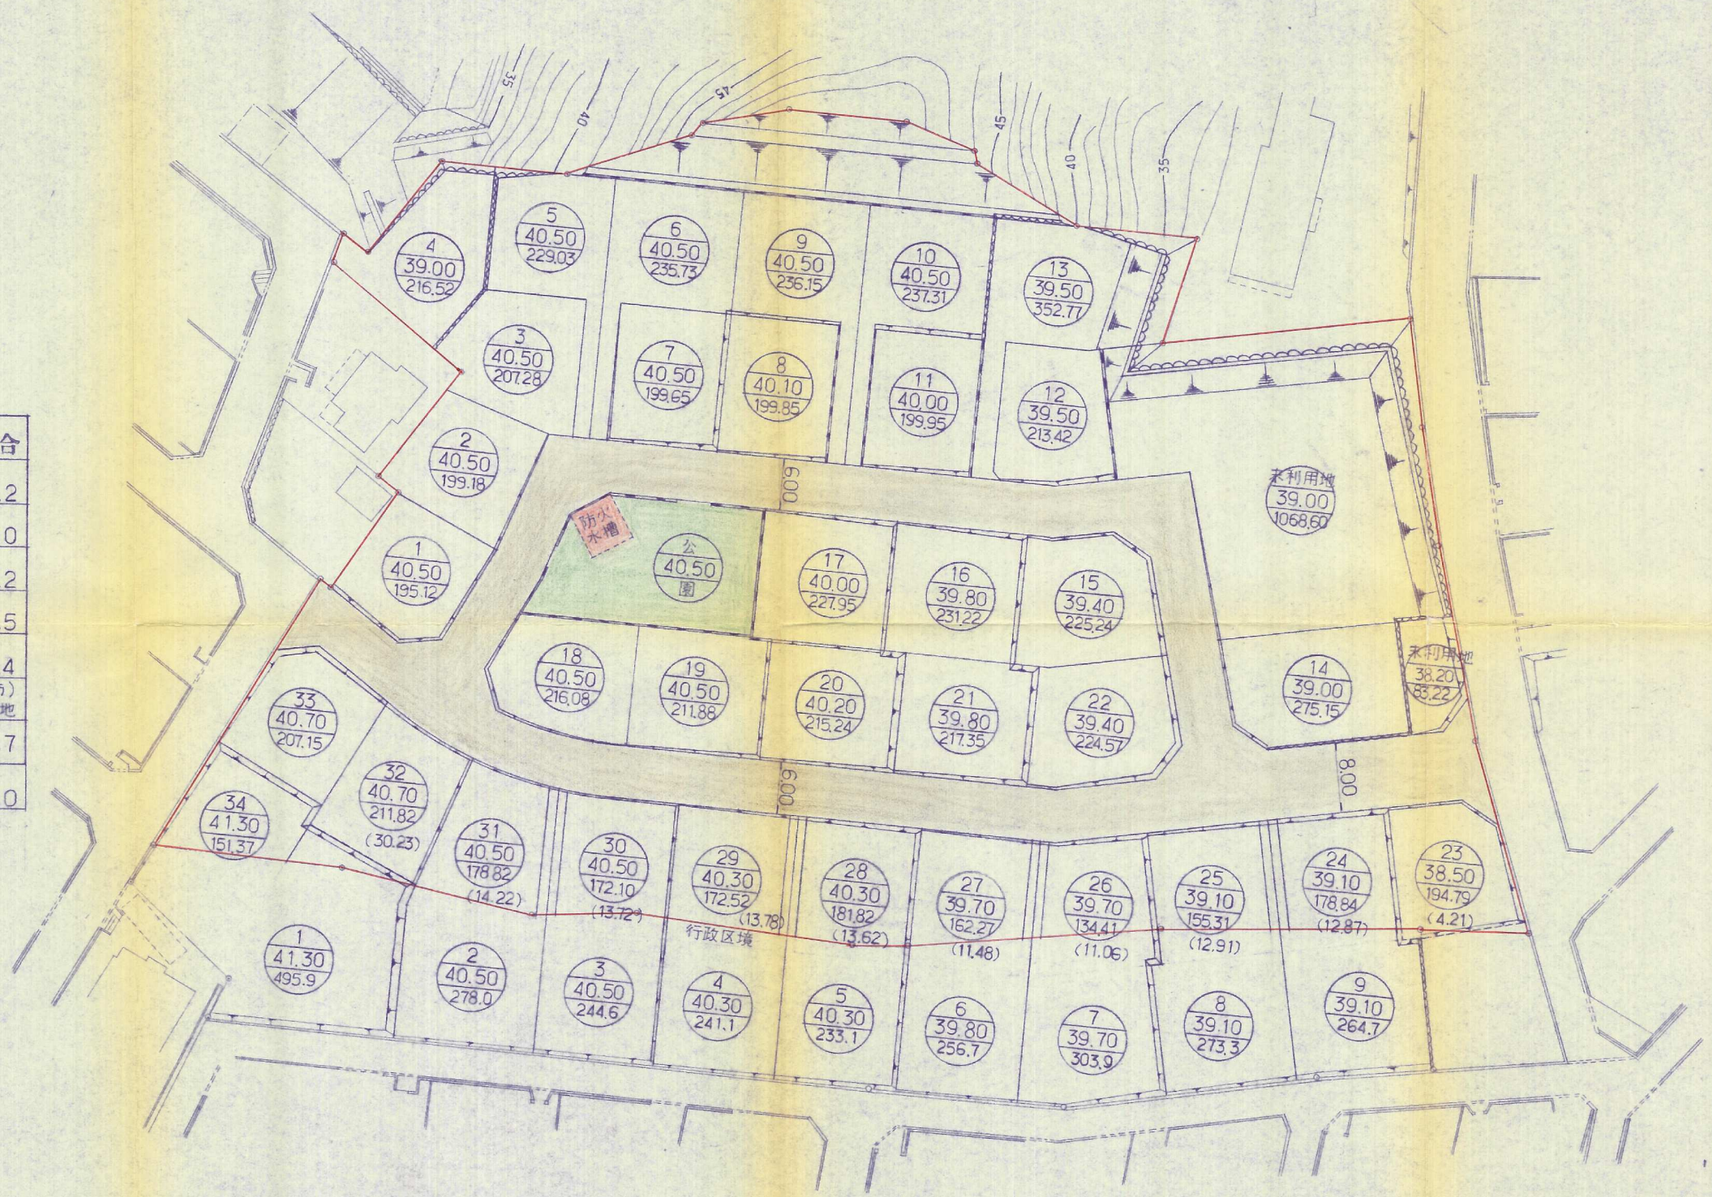

62-30 9

設計No	9			図面番号	9	工事名称	北九州市八幡西区船越二丁目・大字香月地内 香月グリーンタウン造成工事
承認	課長	担当	製図	縮尺	1:500	図面名称	土地利用竣工平面図
				63年 月 日			