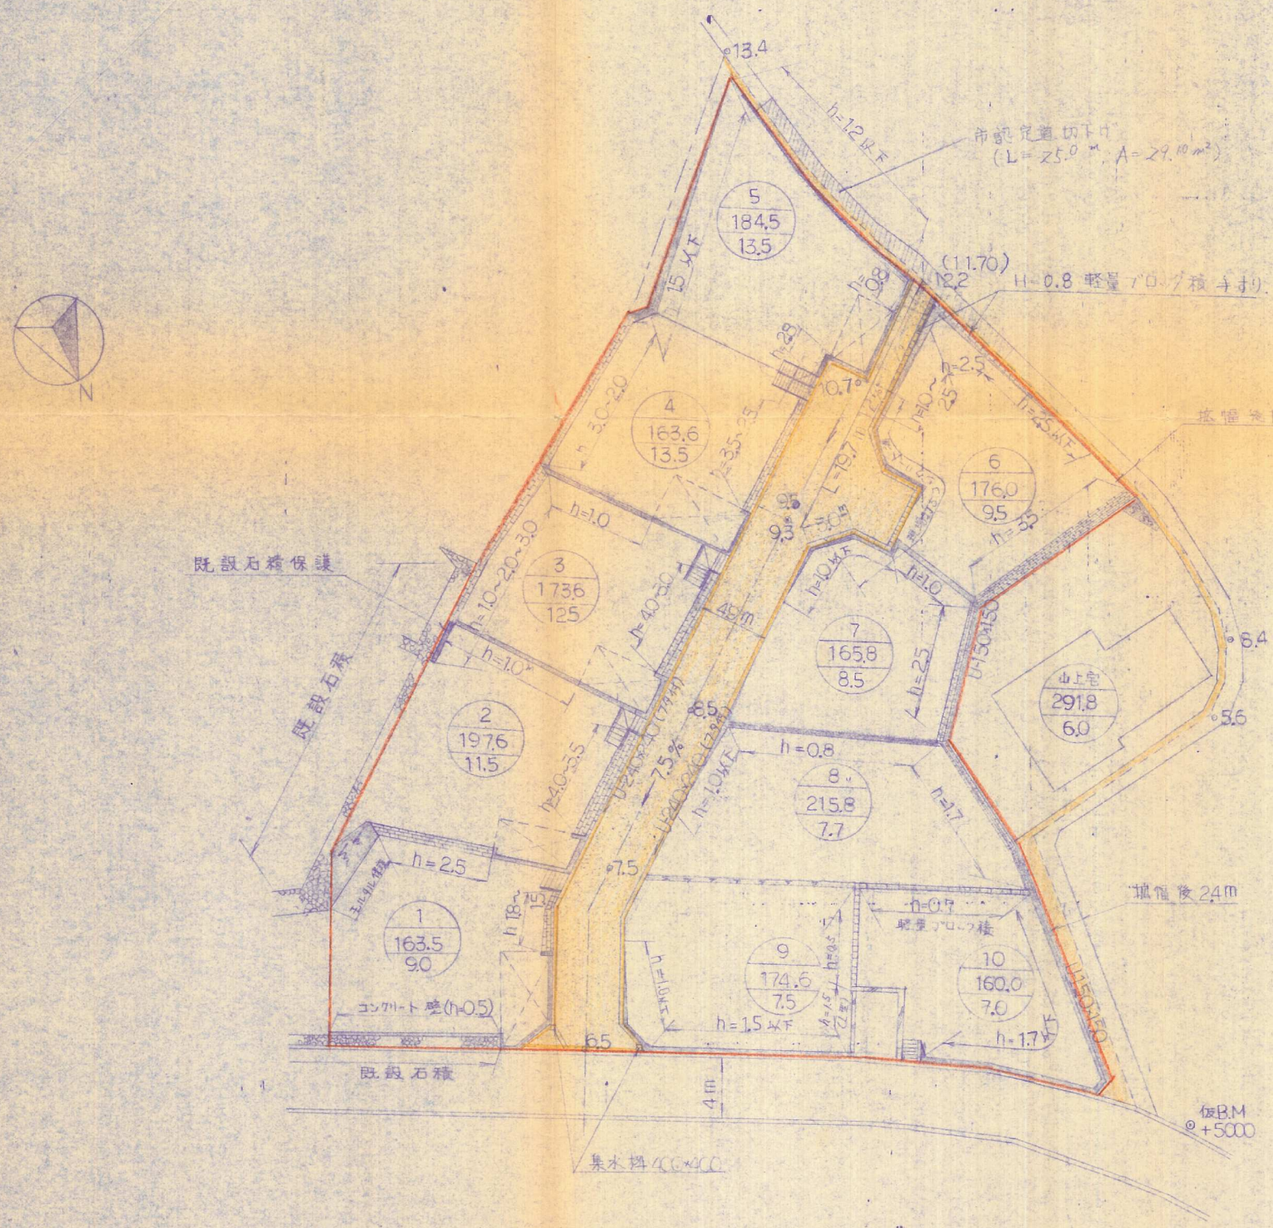

既設石積

間知ブロック積

L型RC擁壁

重力式コンクリート擁壁

縁石

側溝

宅番 面積 高さ

竣工図

56-15

変更	記号	月日	適要	特記・凡例

製図年月日	縮尺	分図
S56・8・7	1:300	4

設計	製図	承認

工事名称: 東筑2丁目造成工事

図面名称: 計画平面図

菱化工業株式会社 一級建築士事務所

—