


北九州市八幡西区小嶺台4丁目地内

(造成計画) 平面図 S=1:250

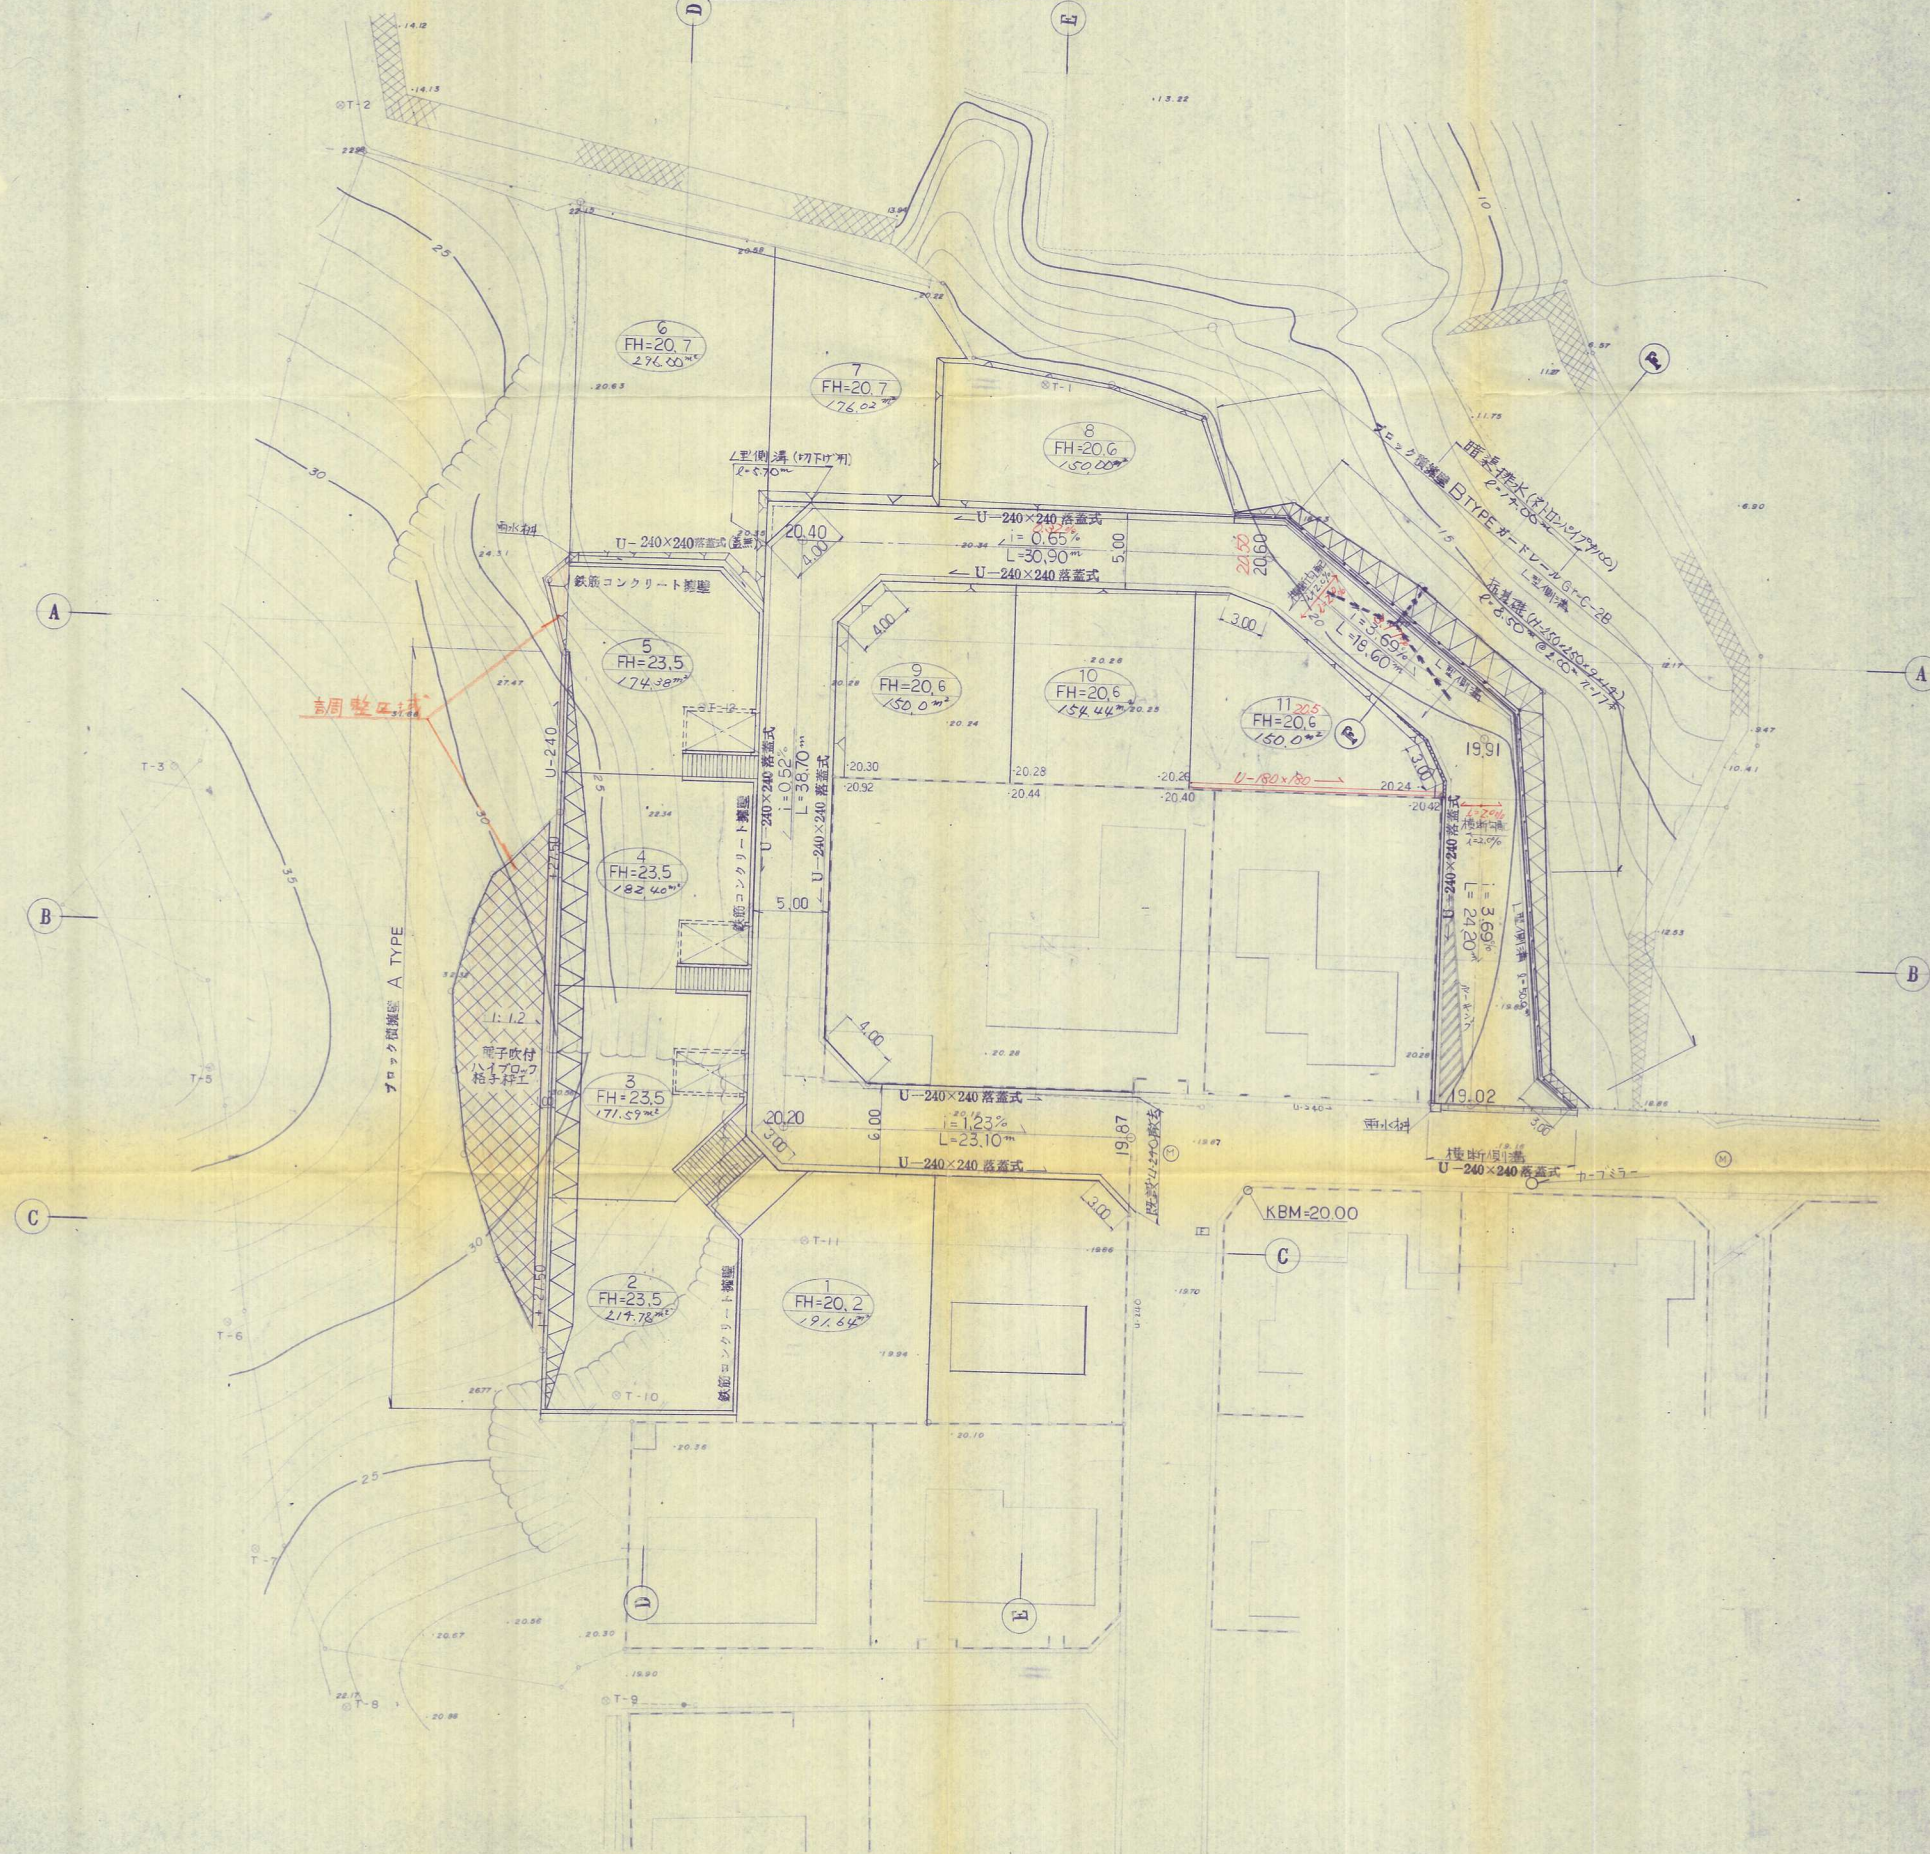

土地利用計画表

名称	面積	比率
宅地	2011.25	67.1
道路	816.62	27.2
未利用地(総面積)	164.27	5.5
（調整区分）	6.50	0.2
開発面積	2998.64 ^{m²}	100.0%

凡例

記号	名称	摘要
	敷地境界	
	敷設法面	
	計画法面	
	道路幅員 及延長	---勾配 ---延長
	L型コンクリート 打壁	
	排水 側溝	U-240落蓋式 雨水排水
	計画高 地	
	20.00 FH=20.5 25.00	地盤高 地盤面 地盤面

竣工

工事名称	小嶺台4丁目 地内 (仮称)小嶺台地造成工事
図面名称	造成計画平面図(完成計画図)
図面番号	全 表中 3号 縮尺 S=1/250
測量・設計	旭測量設計