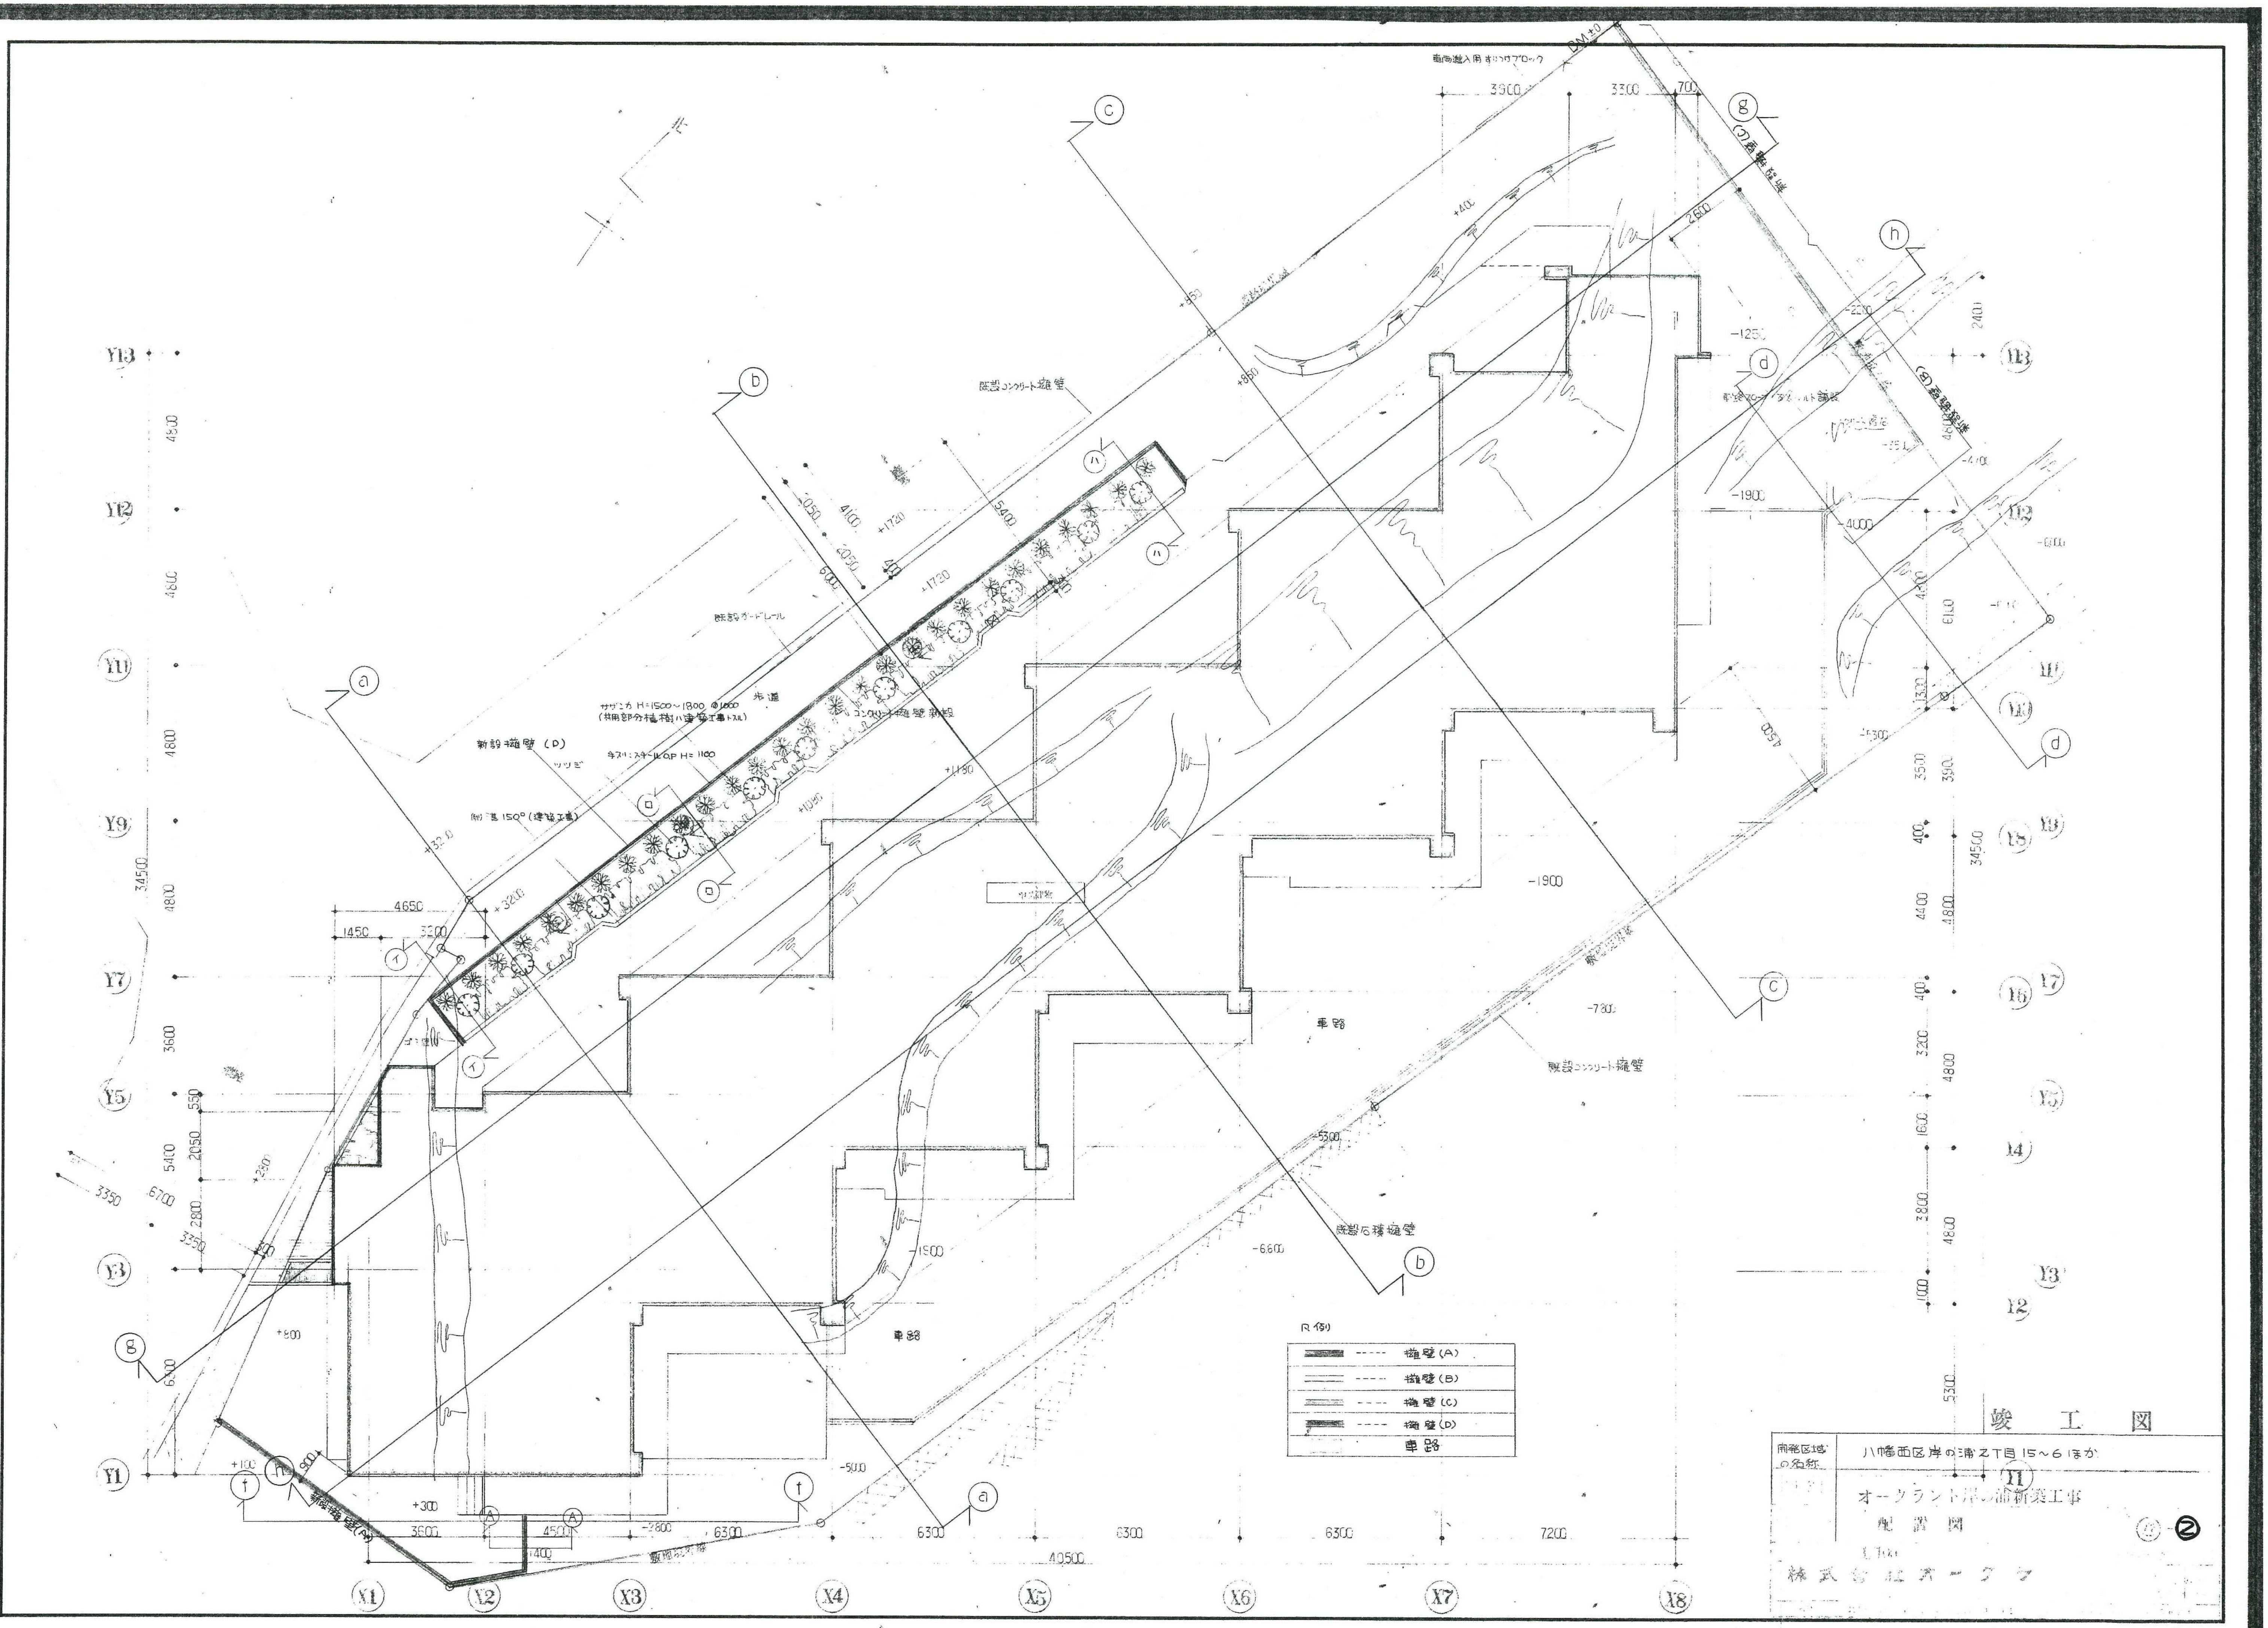
車両進入用すりつけブロック
BM±0
(ア)隣地境界線
(イ)隣地境界線
既設コンクリート擁壁
既設ガードレール
歩道
サザンカ H=1500~1800 @1000
(共用部分植樹ハ建築工事トスル)
新設擁壁（D）
ツツジ
手スリ：スチールOP H=1100
側溝 150°(建築工事)
コンクリート擁壁新設
車路スロープ アスファルト舗装
既設コンクリート擁壁
既設石積擁壁
車路
車路
新設擁壁(A)
a
b
c
d
g
h
イ
ロ
ハ
X1
X2
X3
X4
X5
X6
X7
X8
Y1
Y3
Y5
Y7
Y9
Y11
Y12
Y13
+1720
+1180
+1080
+3200
+850
+400
-1250
-1900
-2200
-4000
-7800
-5300
-6600
-5000
-2800
+300
+800
+100
3600
4500
6300
7200
40500
3900
3300
700
2600
4650
1450
3200
4800
4600
3450
5400
6700
3350

凡例

▬	-----	擁壁（A）
═	-----	擁壁（B）
═	-----	擁壁（C）
▬	-----	擁壁（D）
		車路

竣　工　図

開発区域の名称	八幡西区岸の浦2丁目15~6ほか
	オークランド岸の浦新築工事 配置図

1/100

株式会社オークラ

②

57-53