


土地利用計画平面図 S=1:250

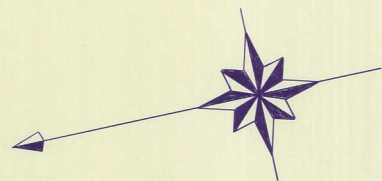

土地利用計画表

土地利用区分	面積 (m ²)	比率 (%)	備考
集合住宅用地	5,134.90	52.0	91戸
独立住宅用地	595.61	6.0	3戸
公共用地			
道路	183.75	1.8	拡 幅
公園	297.03	3.0	
防火水槽	50.95	0.5	
緑 地	3,621.38	36.7	
合 計	9,883.62	100.0	



しゅん工図 62-50

申請者	東宝住宅株式会社
工事場所	北九州市八幡西区京良城町 1496-2 (13カ)
図面名称	土地利用計画平面図
株式会社 宇都宮設計	枚数 185
設計者 武田 忠 美	作成日 年 月 日