


土地利用計画

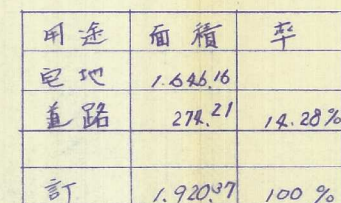

出来形

造成計画平面図