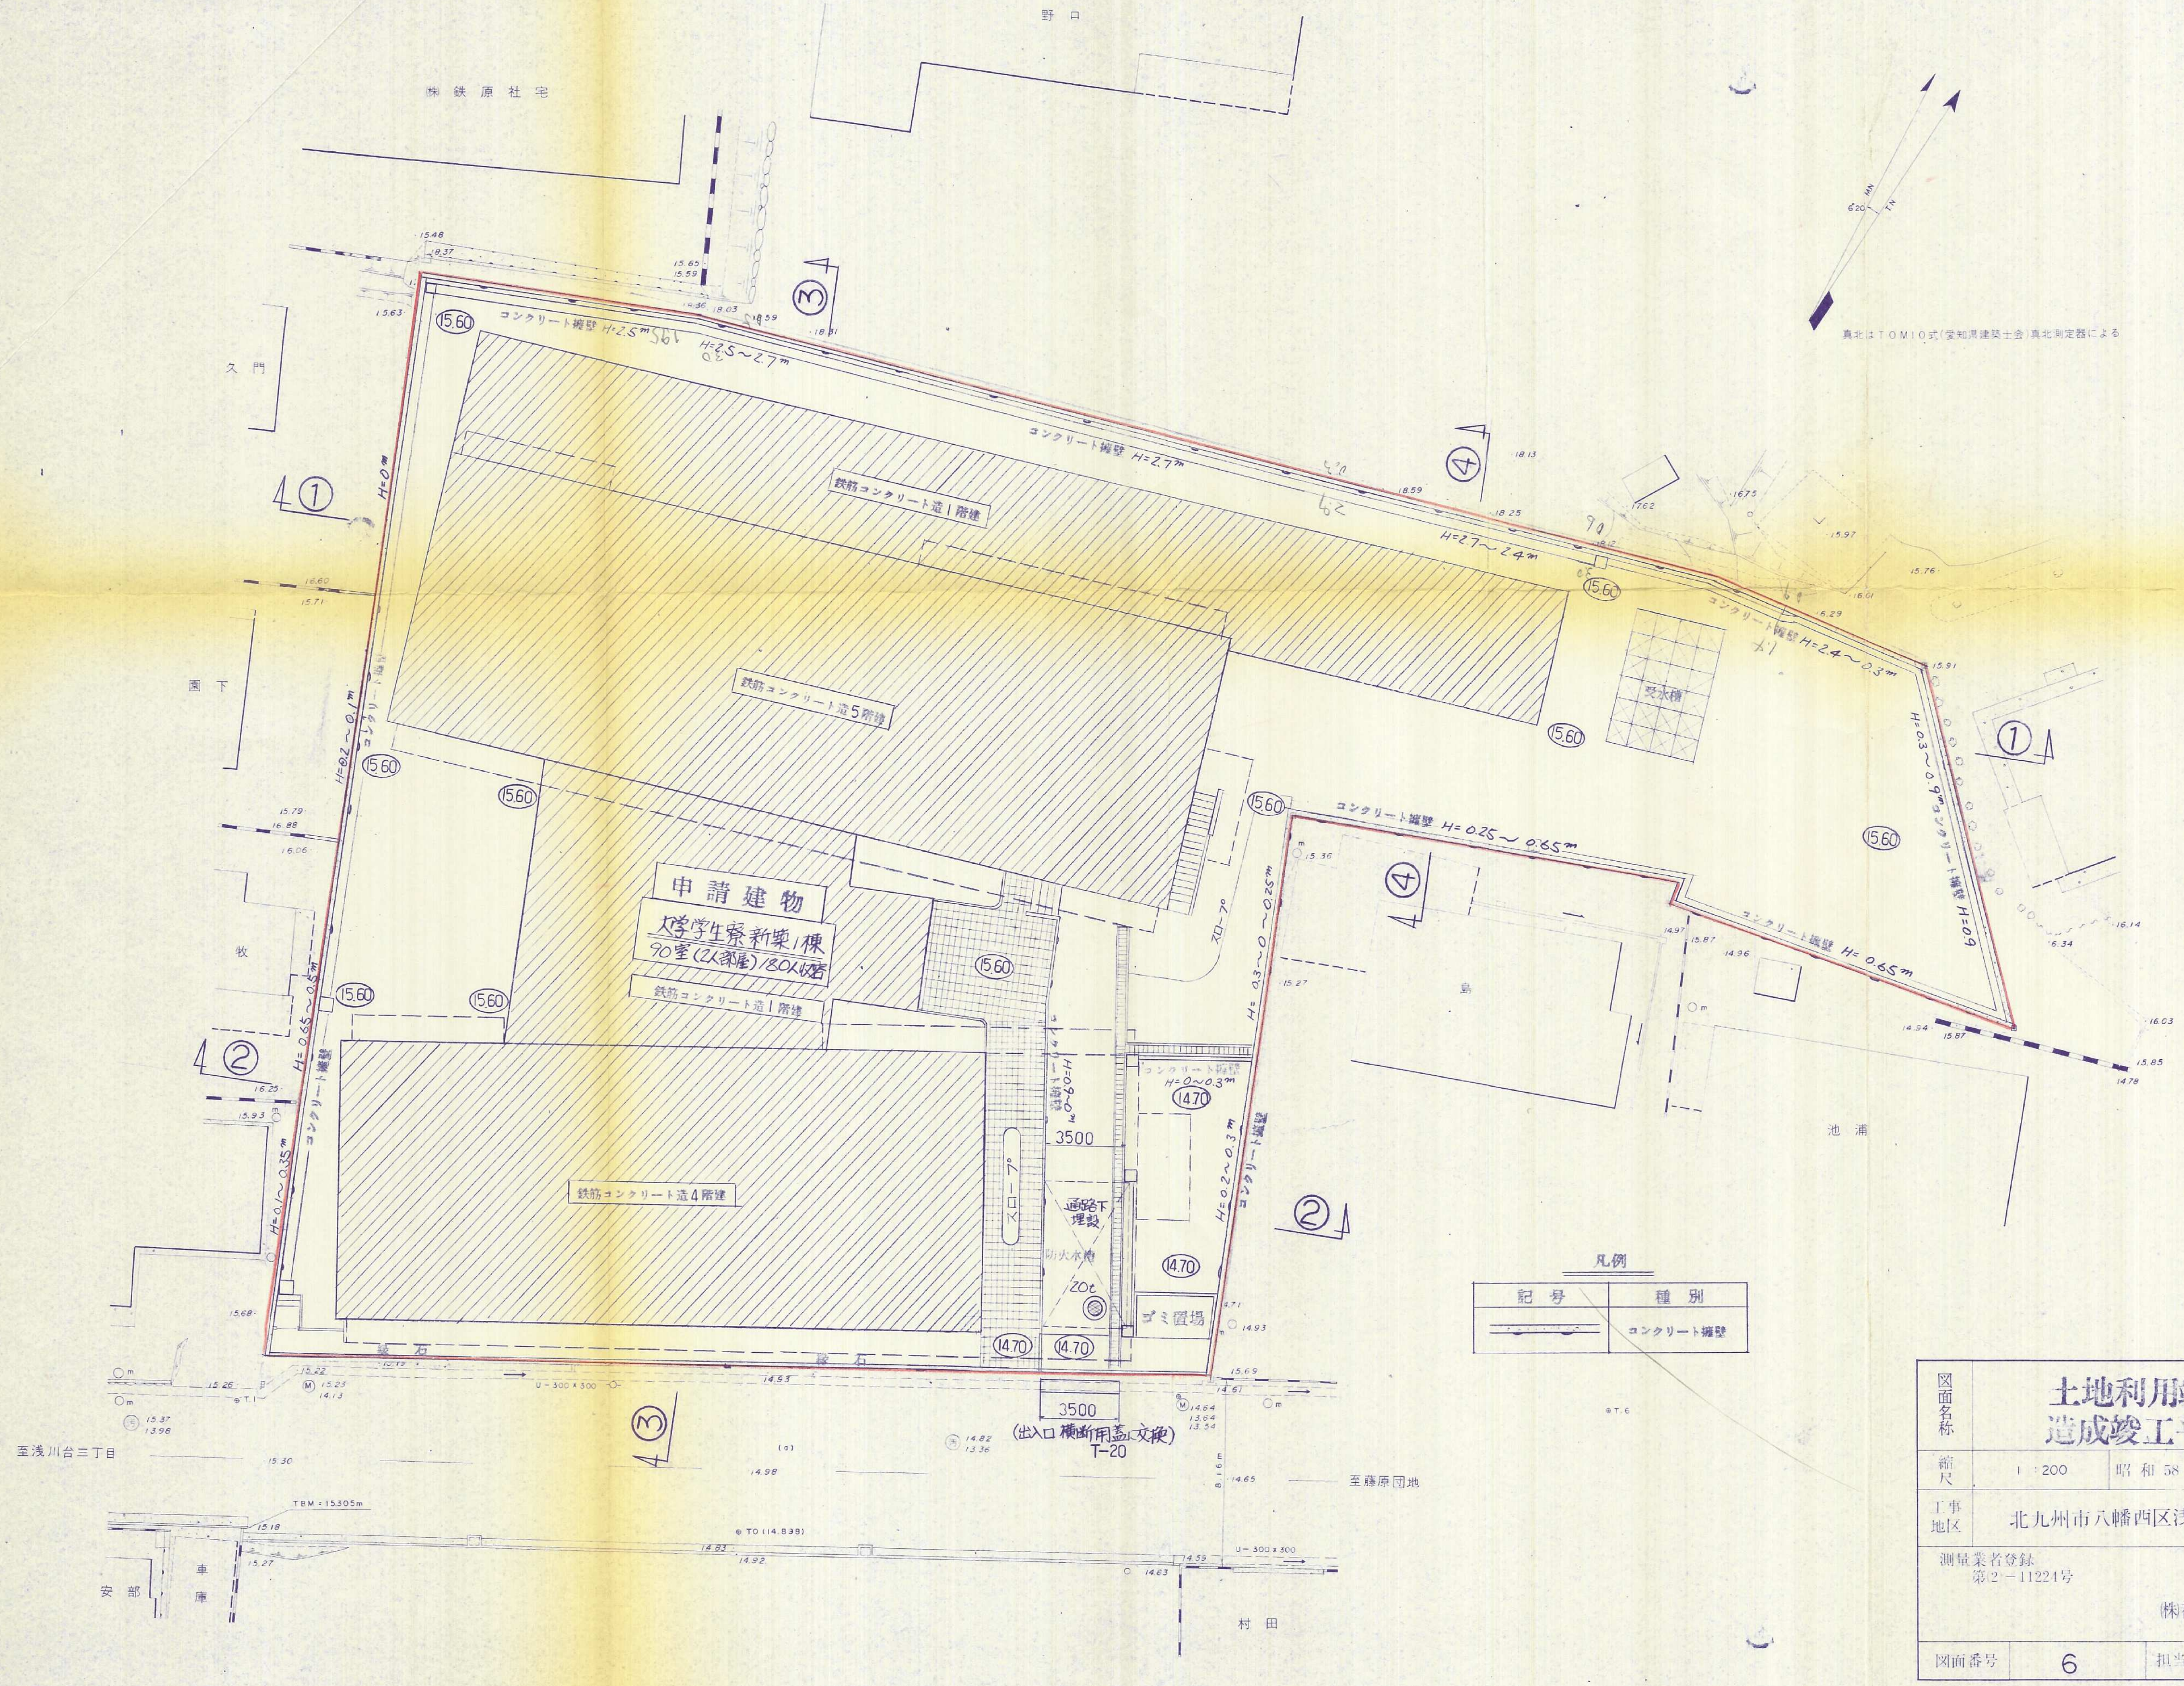
野口
㈱鉄原社宅
久門
園下
牧
安部
車庫
島
池浦
至浅川台三丁目
至藤原団地
村田
真北はTOMIO式(愛知県建築士会)真北測定器による
MN
TN
6°20′
申請建物
大学学生寮新築1棟
90室(2人部屋)180人収容
鉄筋コンクリート造1階建
鉄筋コンクリート造1階建
鉄筋コンクリート造5階建
鉄筋コンクリート造4階建
コンクリート擁壁 H=2.5m
H=2.5～2.7m
コンクリート擁壁 H=2.7m
H=2.7～2.4m
コンクリート擁壁 H=2.4～0.3m
H=0.3～0.9m コンクリート擁壁 H=0.9
コンクリート擁壁 H=0.25～0.65m
コンクリート擁壁 H=0.65m
H=0.3～0～0.25m
H=0.2～0.3m コンクリート擁壁
コンクリート擁壁 H=0～0.3m
コンクリート擁壁 H=0～0.6m
H=0m
H=0.2～0.1m コンクリート擁壁
H=0.65～0.5m コンクリート擁壁
H=0.1～0.35m
受水槽
スロープ
スロープ
通路下埋設
防火水槽
20t
ゴミ置場
縁石
3500
3500
(出入口 横断用蓋に交換)
T-20
U-300×300
TBM=15.305m
T.1
T.0 (14.838)
T.6
8.16m
①
②
③
④
15.60
14.70
15.48
18.37
15.63
15.65
15.59
18.36
18.03
18.59
18.31
18.13
18.25
18.12
17.62
16.75
15.97
15.76
16.01
16.29
15.91
16.14
16.34
16.03
15.85
14.78
14.94
15.87
14.97
14.96
15.36
15.27
16.60
15.71
15.79
16.88
16.06
16.25
15.93
15.68
15.22
15.23
14.13
15.26
15.37
13.98
15.30
15.18
15.27
14.93
14.82
13.36
14.98
14.83
14.92
14.83
14.59
14.65
15.69
14.61
14.64
13.64
13.54
14.71
14.93

凡例

記号	種別
▬	コンクリート擁壁

図面名称	土地利用竣工図 造成竣工平面図	
縮尺	1：200	昭和58年7月2～4日測量
工事地区	北九州市八幡西区浅川台1丁目地内	

測量業者登録
第(2)－11224号

㈱都市計画設計事務所
TEL(092)781－0369

図面番号	6	担当者	

58-25