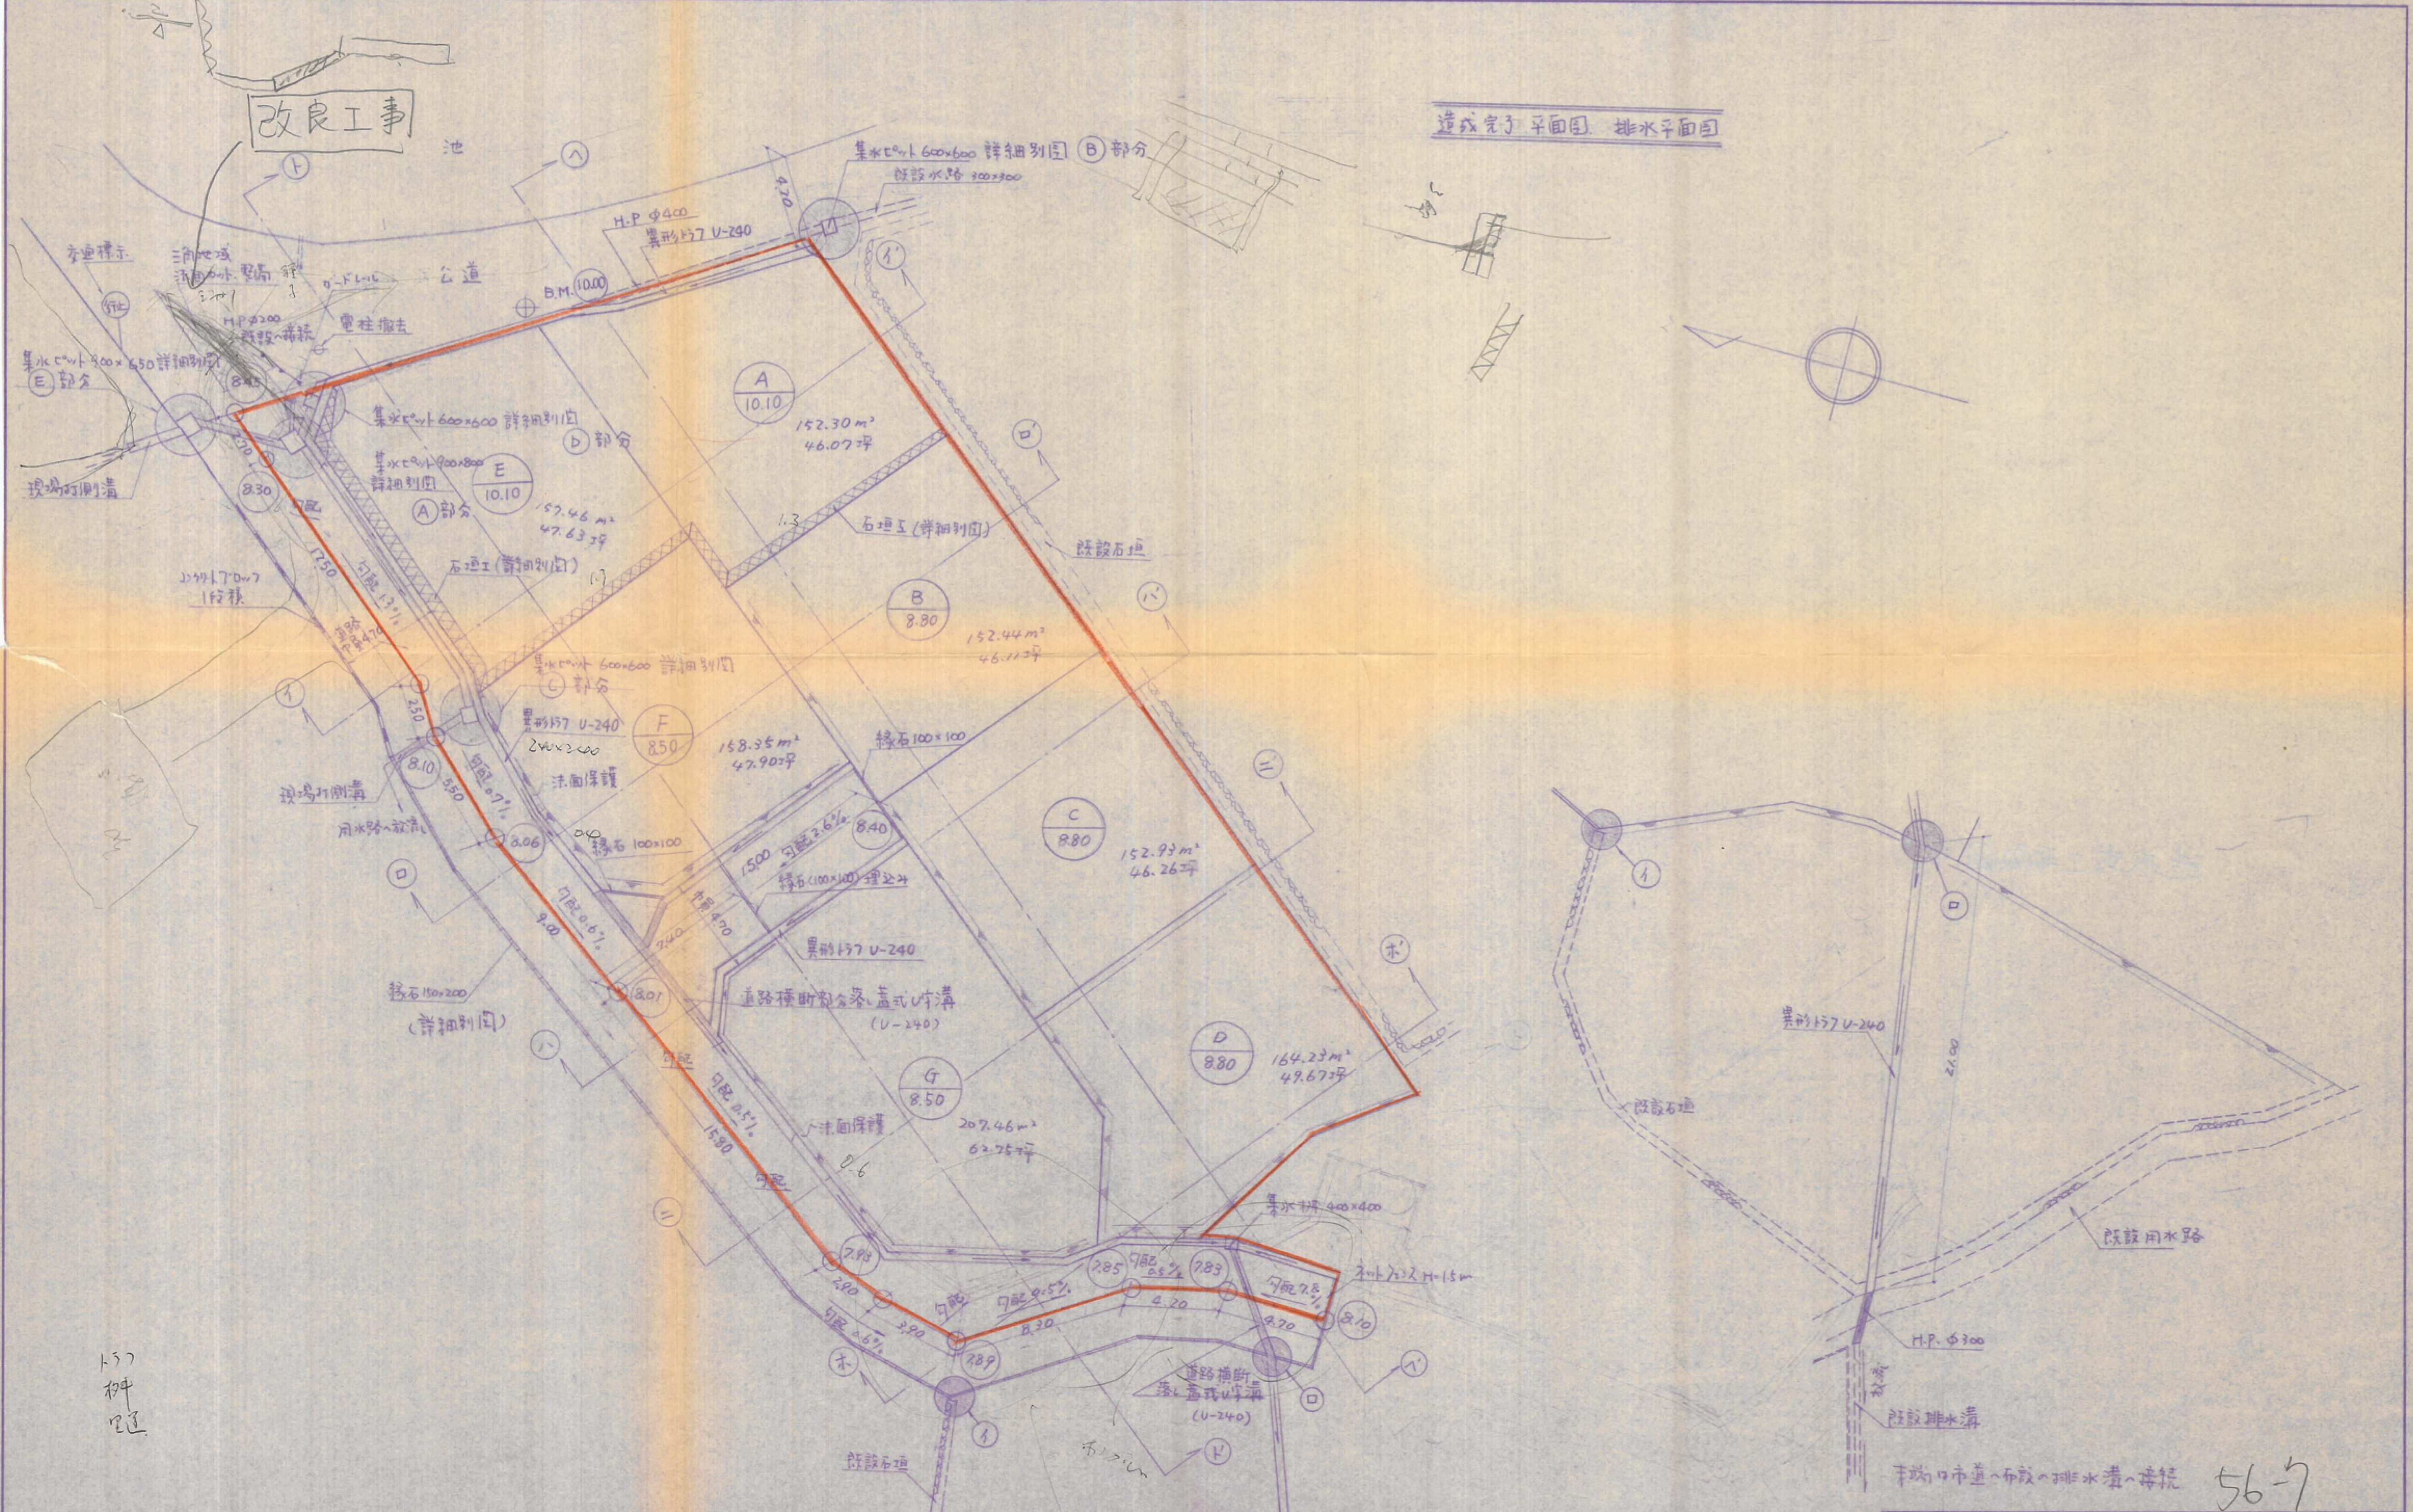
造成完了平面図　排水平面図
改良工事
池
公道
交通標示
三角地域
法面セット、整備
H.P φ200
既設へ接続
ガードレール
電柱撤去
B.M. 10.00
H.P φ400
異形トラフ U-240
4.70
集水ピット 600×600 詳細別図 Ⓑ部分
既設水路 300×300
集水ピット 900×650 詳細別図
Ⓔ部分
現場打側溝
集水ピット 600×600 詳細別図
Ⓓ部分
集水ピット 900×800 詳細別図
Ⓐ部分
A 10.10
152.30 m²
46.07坪
E 10.10
157.46 m²
47.63坪
石垣工（詳細別図）
1.3
1.7
既設石垣
8.45
8.30
2.70
17.50
勾配 1.3%
道路巾員 4.70
コンクリートブロック 1段積
B 8.80
152.44 m²
46.11坪
集水ピット 600×600 詳細別図
Ⓒ部分
異形トラフ U-240
240×2400
F 8.50
158.35 m²
47.90坪
法面保護
縁石 100×100
2.50
8.10
5.50
勾配 0.7%
現場打側溝
用水路へ放流
8.06
0.4
縁石 100×100
15.00 勾配 2.6%
8.40
縁石（100×100）埋込み
C 8.80
152.93 m²
46.26坪
勾配 0.6%
9.00
巾員 4.70
7.40
異形トラフ U-240
道路横断部分落し蓋式U字溝
（U-240）
縁石 150×200
（詳細別図）
8.01
D 8.80
164.23 m²
49.67坪
G 8.50
207.46 m²
62.75坪
法面保護
0.6
勾配
勾配 0.5%
15.80
勾配
7.93
2.90
勾配 0.6%
3.90
勾配
勾配 0.5%
8.20
7.89
7.85
勾配 0.5%
7.83
4.20
集水桝 400×400
勾配 7.8%
ネットフェンス H=1.5m
4.70
8.10
道路横断
落し蓋式U字溝
（U-240）
既設石垣
ホソブしん
ドンへ
イ
ロ
ハ
ニ
ホ
ヘ
ト
イ'
ロ'
ハ'
ニ'
ホ'
ヘ'
ト'
トラフ
桝
見送
異形トラフ U-240
21.00
既設石垣
既設用水路
H.P. φ300
放流
既設排水溝
接続口市道へ布設の排水溝へ接続
56-7

凡例

地番符号
地盤高

所在地番	北九州市八幡西区大字上々津役 1218		
縮尺	1/200	図名	竣工平面図
作製者	北九州市小倉北区堺町二丁目1番1号 国土企画調査株式会社 土地家屋調査士　芳野輝男	日付	56.11.25

★TWA 208