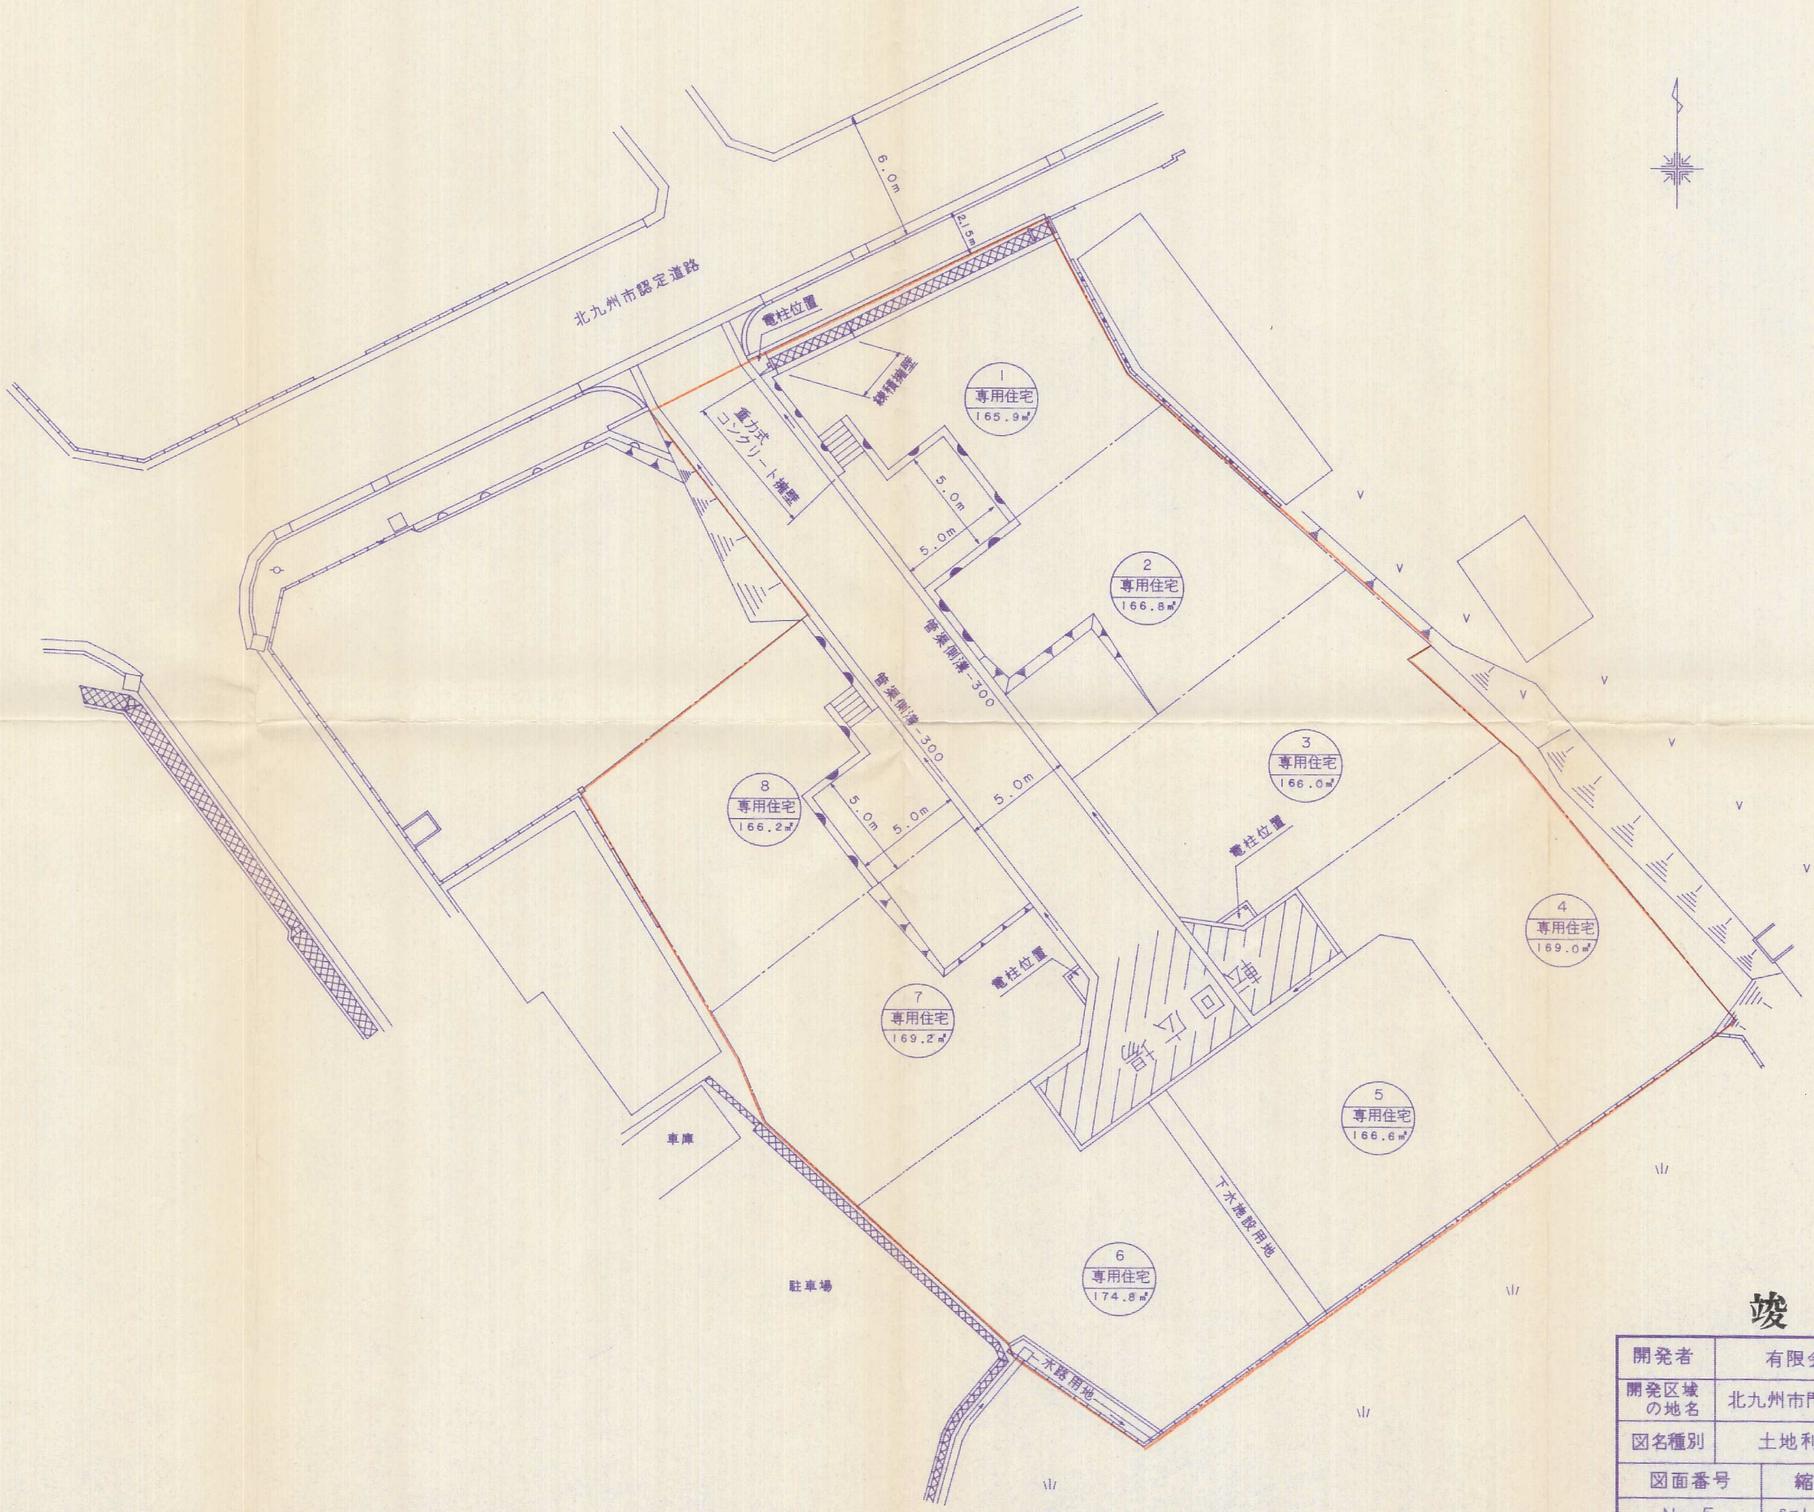

竣工図

開発者	有限会社　門司地所		
開発区域の地名	北九州市門司区柳町四丁目12-6・5206-2		
図名種別	土地利用計画図		
図面番号	縮尺	設計年月日	担当
No5	S=1/200	平成15年6月24日	
設計者	北九州市小倉北区片野新町二丁目14番16号 浅尾測量設計事務所　TEL 093-922-3846		

14-39