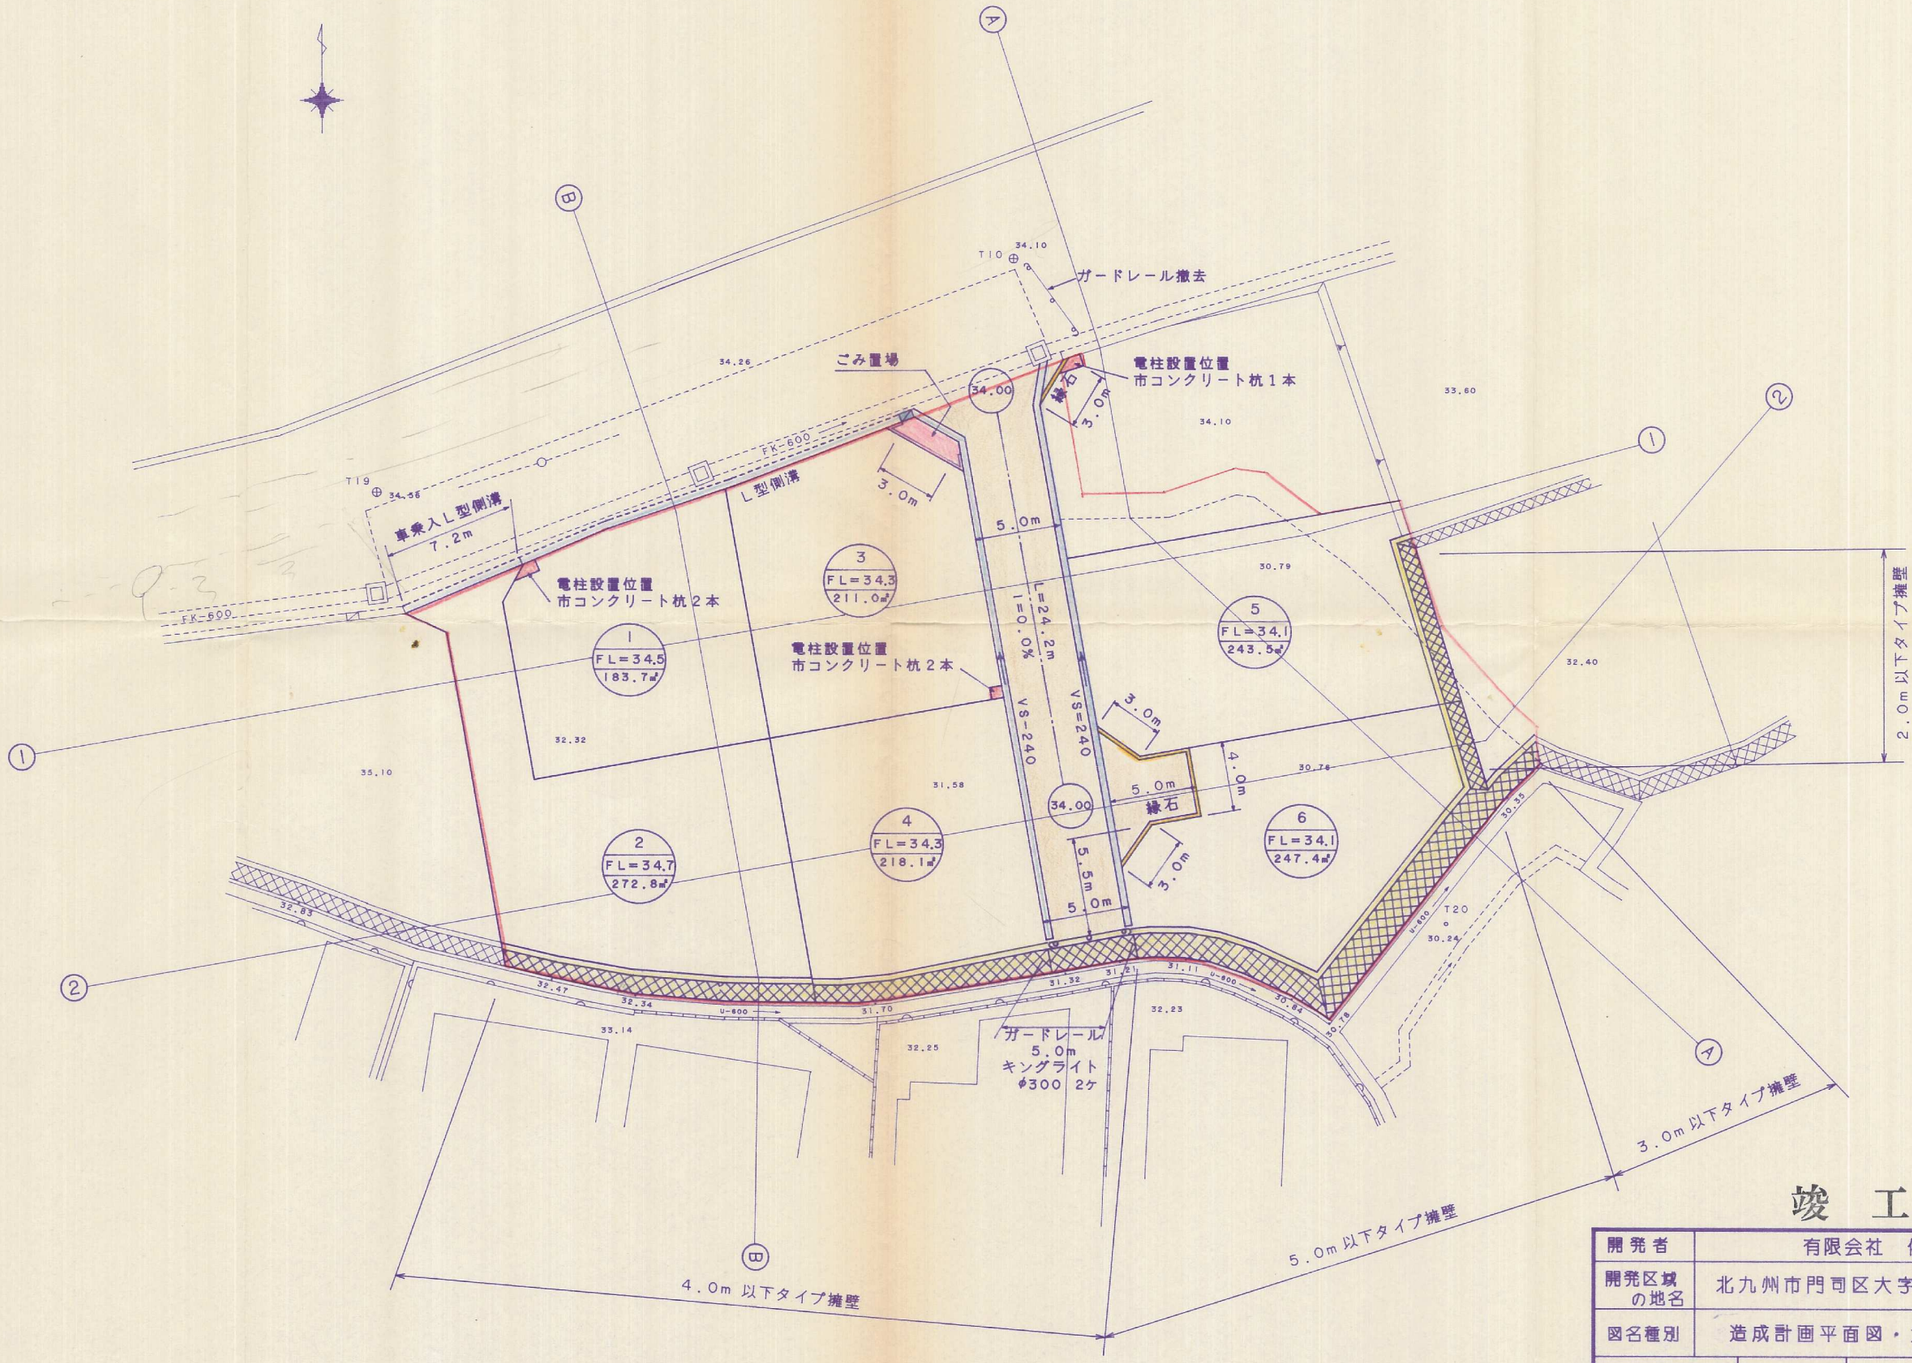

竣工図

開発者	有限会社　佐野商		
開発区域の地名	北九州市門司区大字吉志 1273-1 他		
図名種別	造成計画平面図・土地利用計画図		
図面番号	縮尺	設計年月日	担当
NO 6	S=1/250	平成 12 年 11 月 7 日	
設計者	北九州市小倉北区片野新町二丁目14番16号 有限会社 アサオ　TEL093-922-3848		

12-34