


# 造成竣工平面图

S=1/250

北九州市小倉南区沼本町四丁目960-1 地

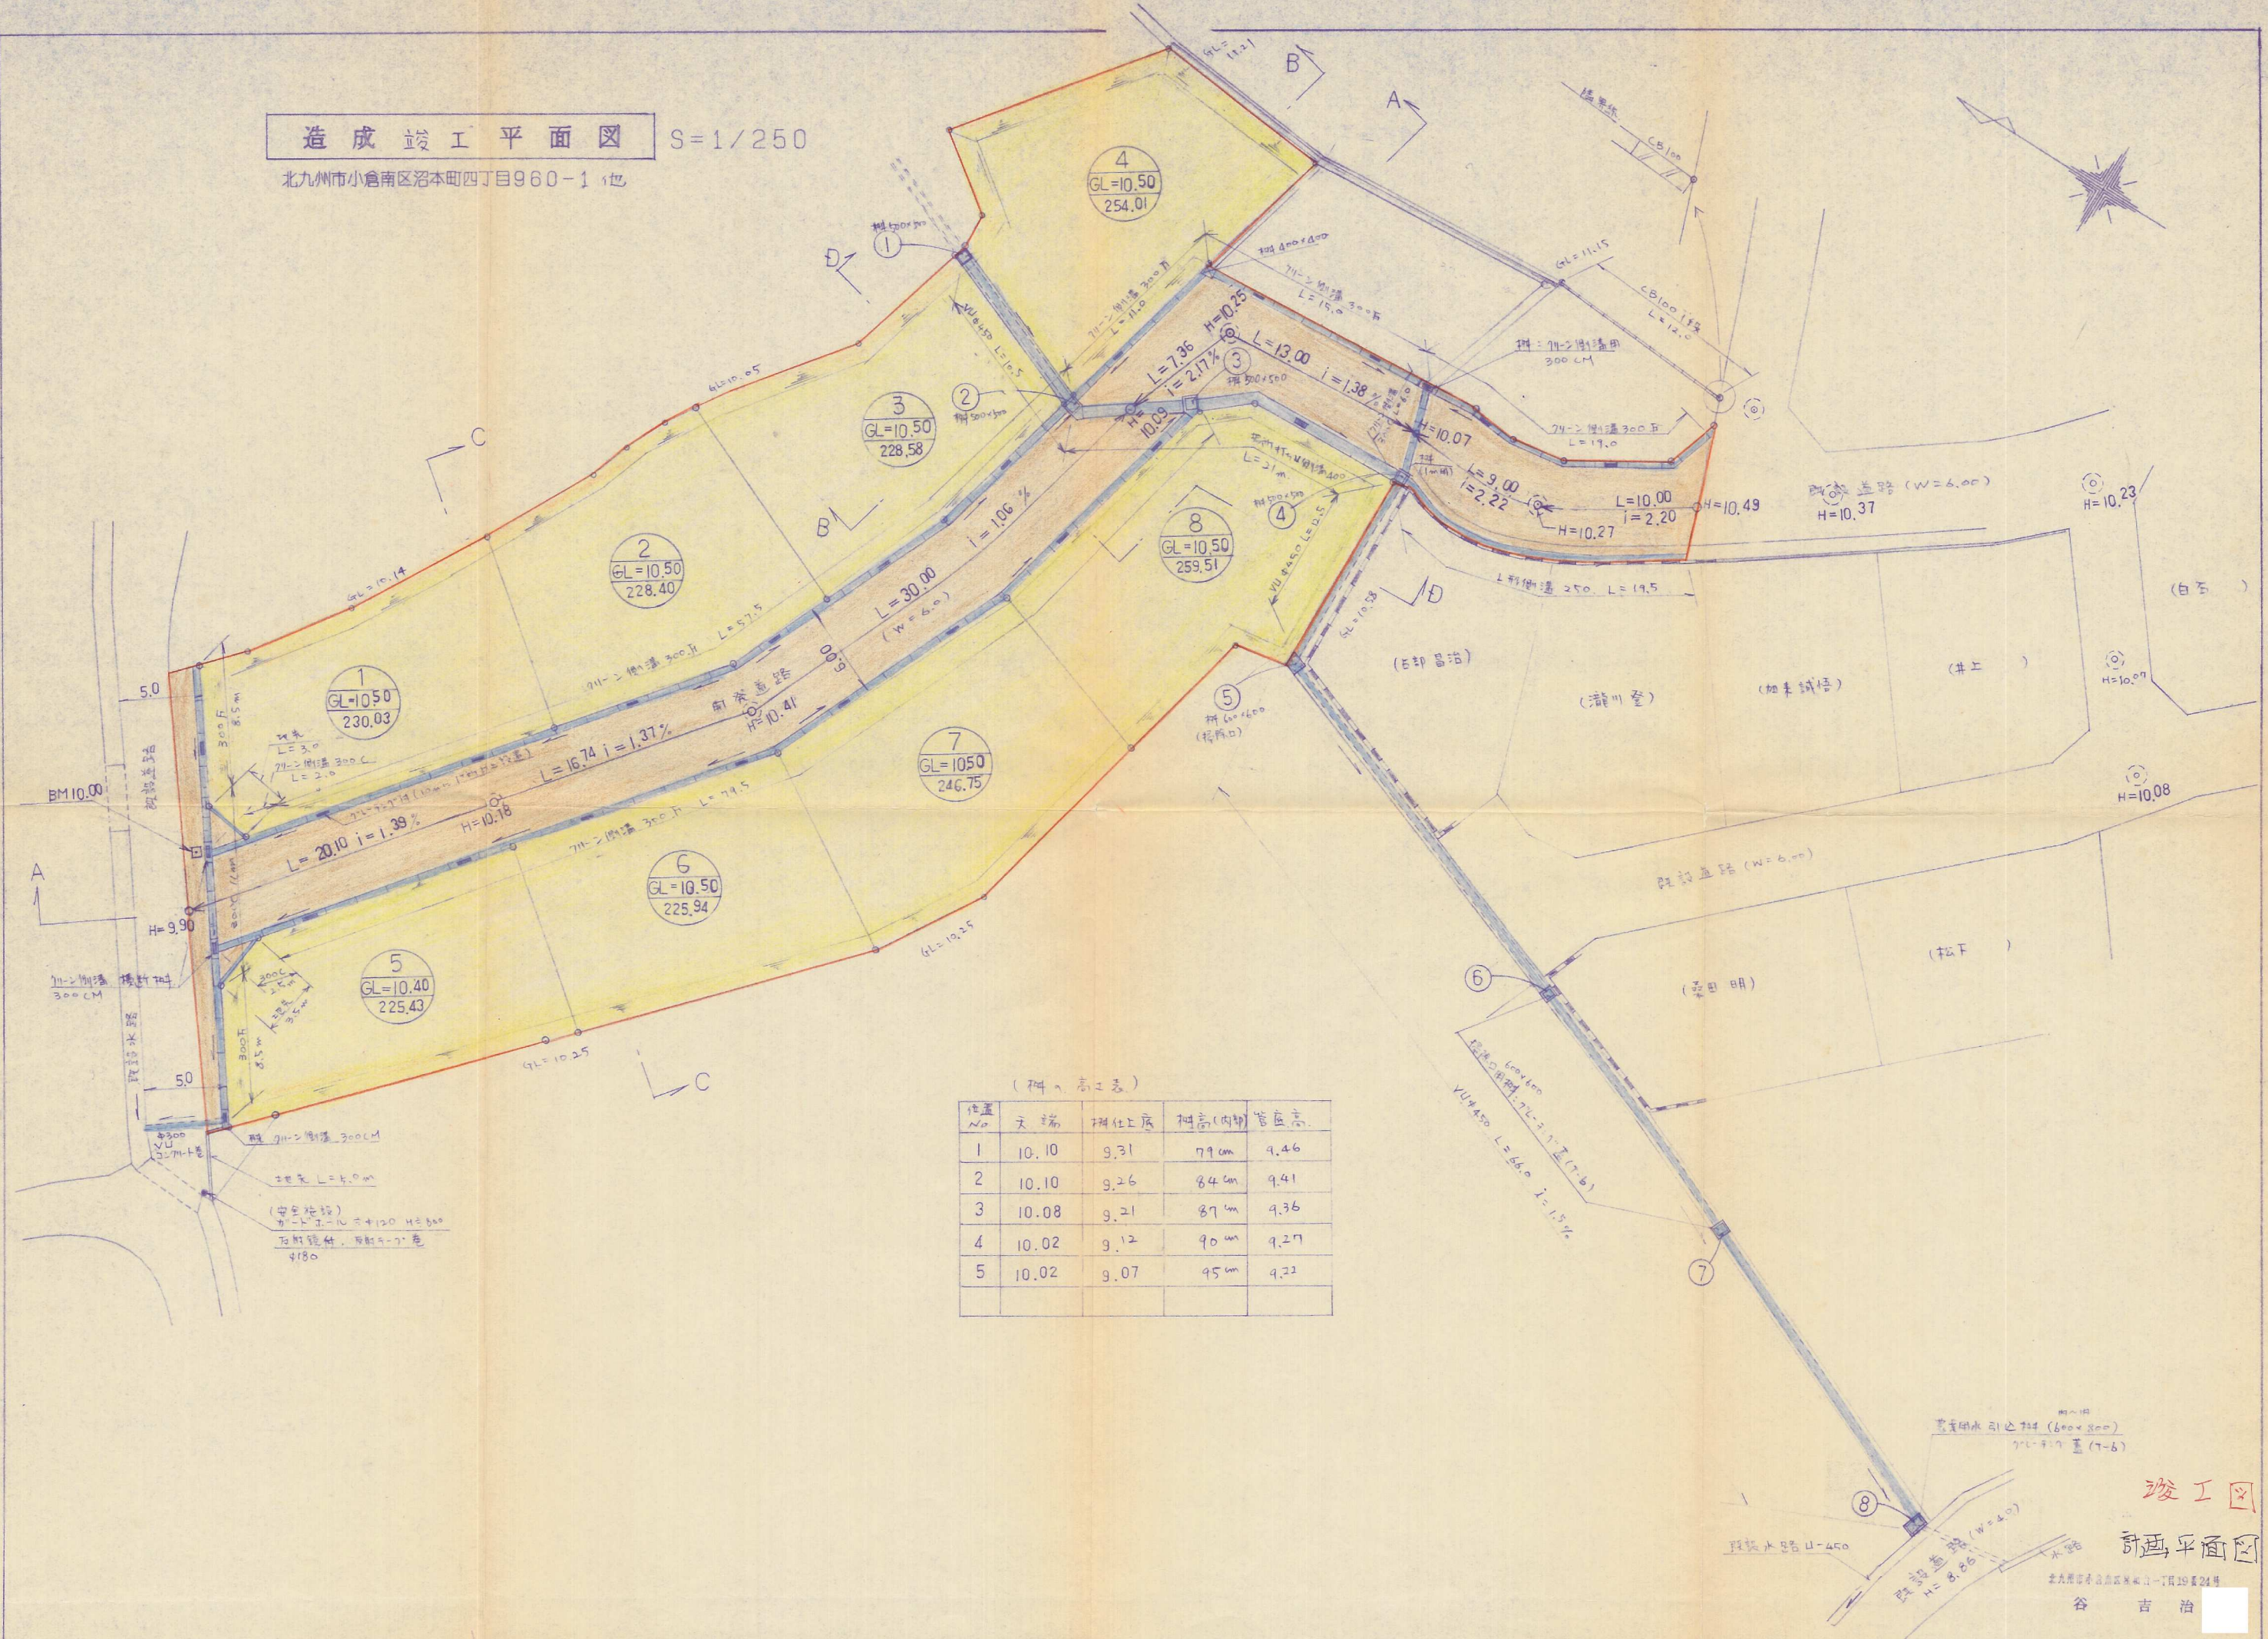

(樹の高さ表)

位置 No	天端	樹上底	樹高(内部)	管底高
1	10.10	9.31	79 cm	9.46
2	10.10	9.26	84 cm	9.41
3	10.08	9.21	87 cm	9.36
4	10.02	9.12	90 cm	9.27
5	10.02	9.07	95 cm	9.22

竣工図

計画平面图

北九州市小倉南区沼本町四丁目960-1 地

谷 吉 治

造成竣工平面图