土地利用竣工図

S=1:300

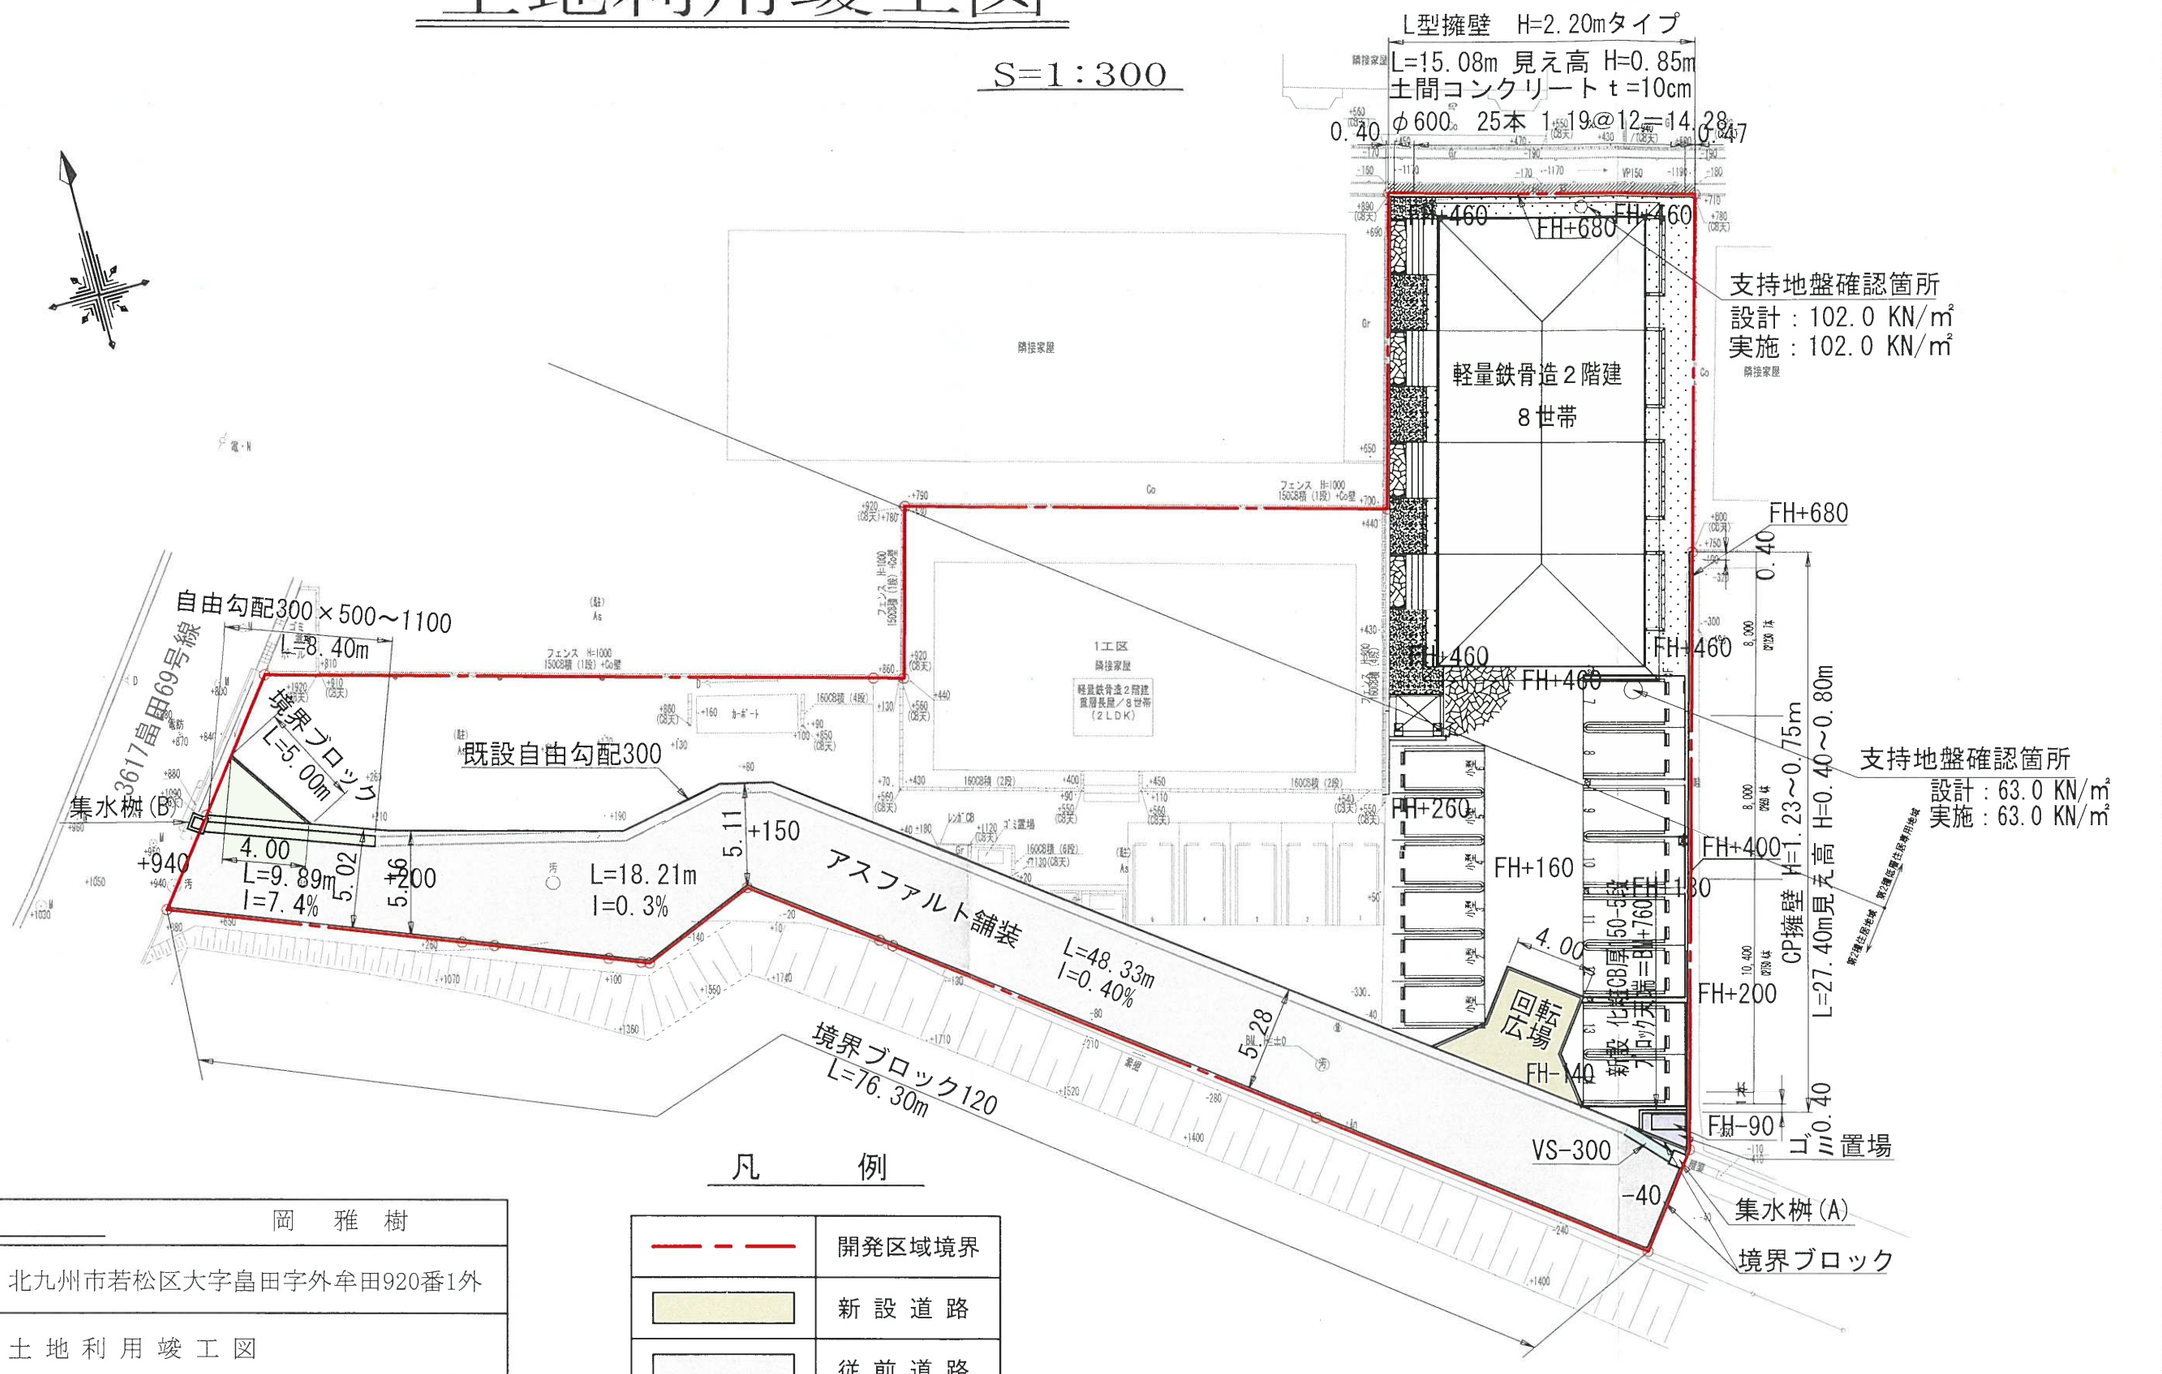

凡　例

	開発区域境界
	新設道路
	従前道路
	ごみ置場
	側溝、桝

開発者	TEL　　岡　雅樹
開発区域の地名	北九州市若松区大字畠田字外牟田920番1外
図面種別	土地利用竣工図

図面番号	縮尺	設計年月日
7	S=1:300	R6.2.2

設計者	北九州市小倉北区馬借三丁目3番37号　(有)高尾設計事務所 TEL 093-511-4067　氏名　高尾容旦