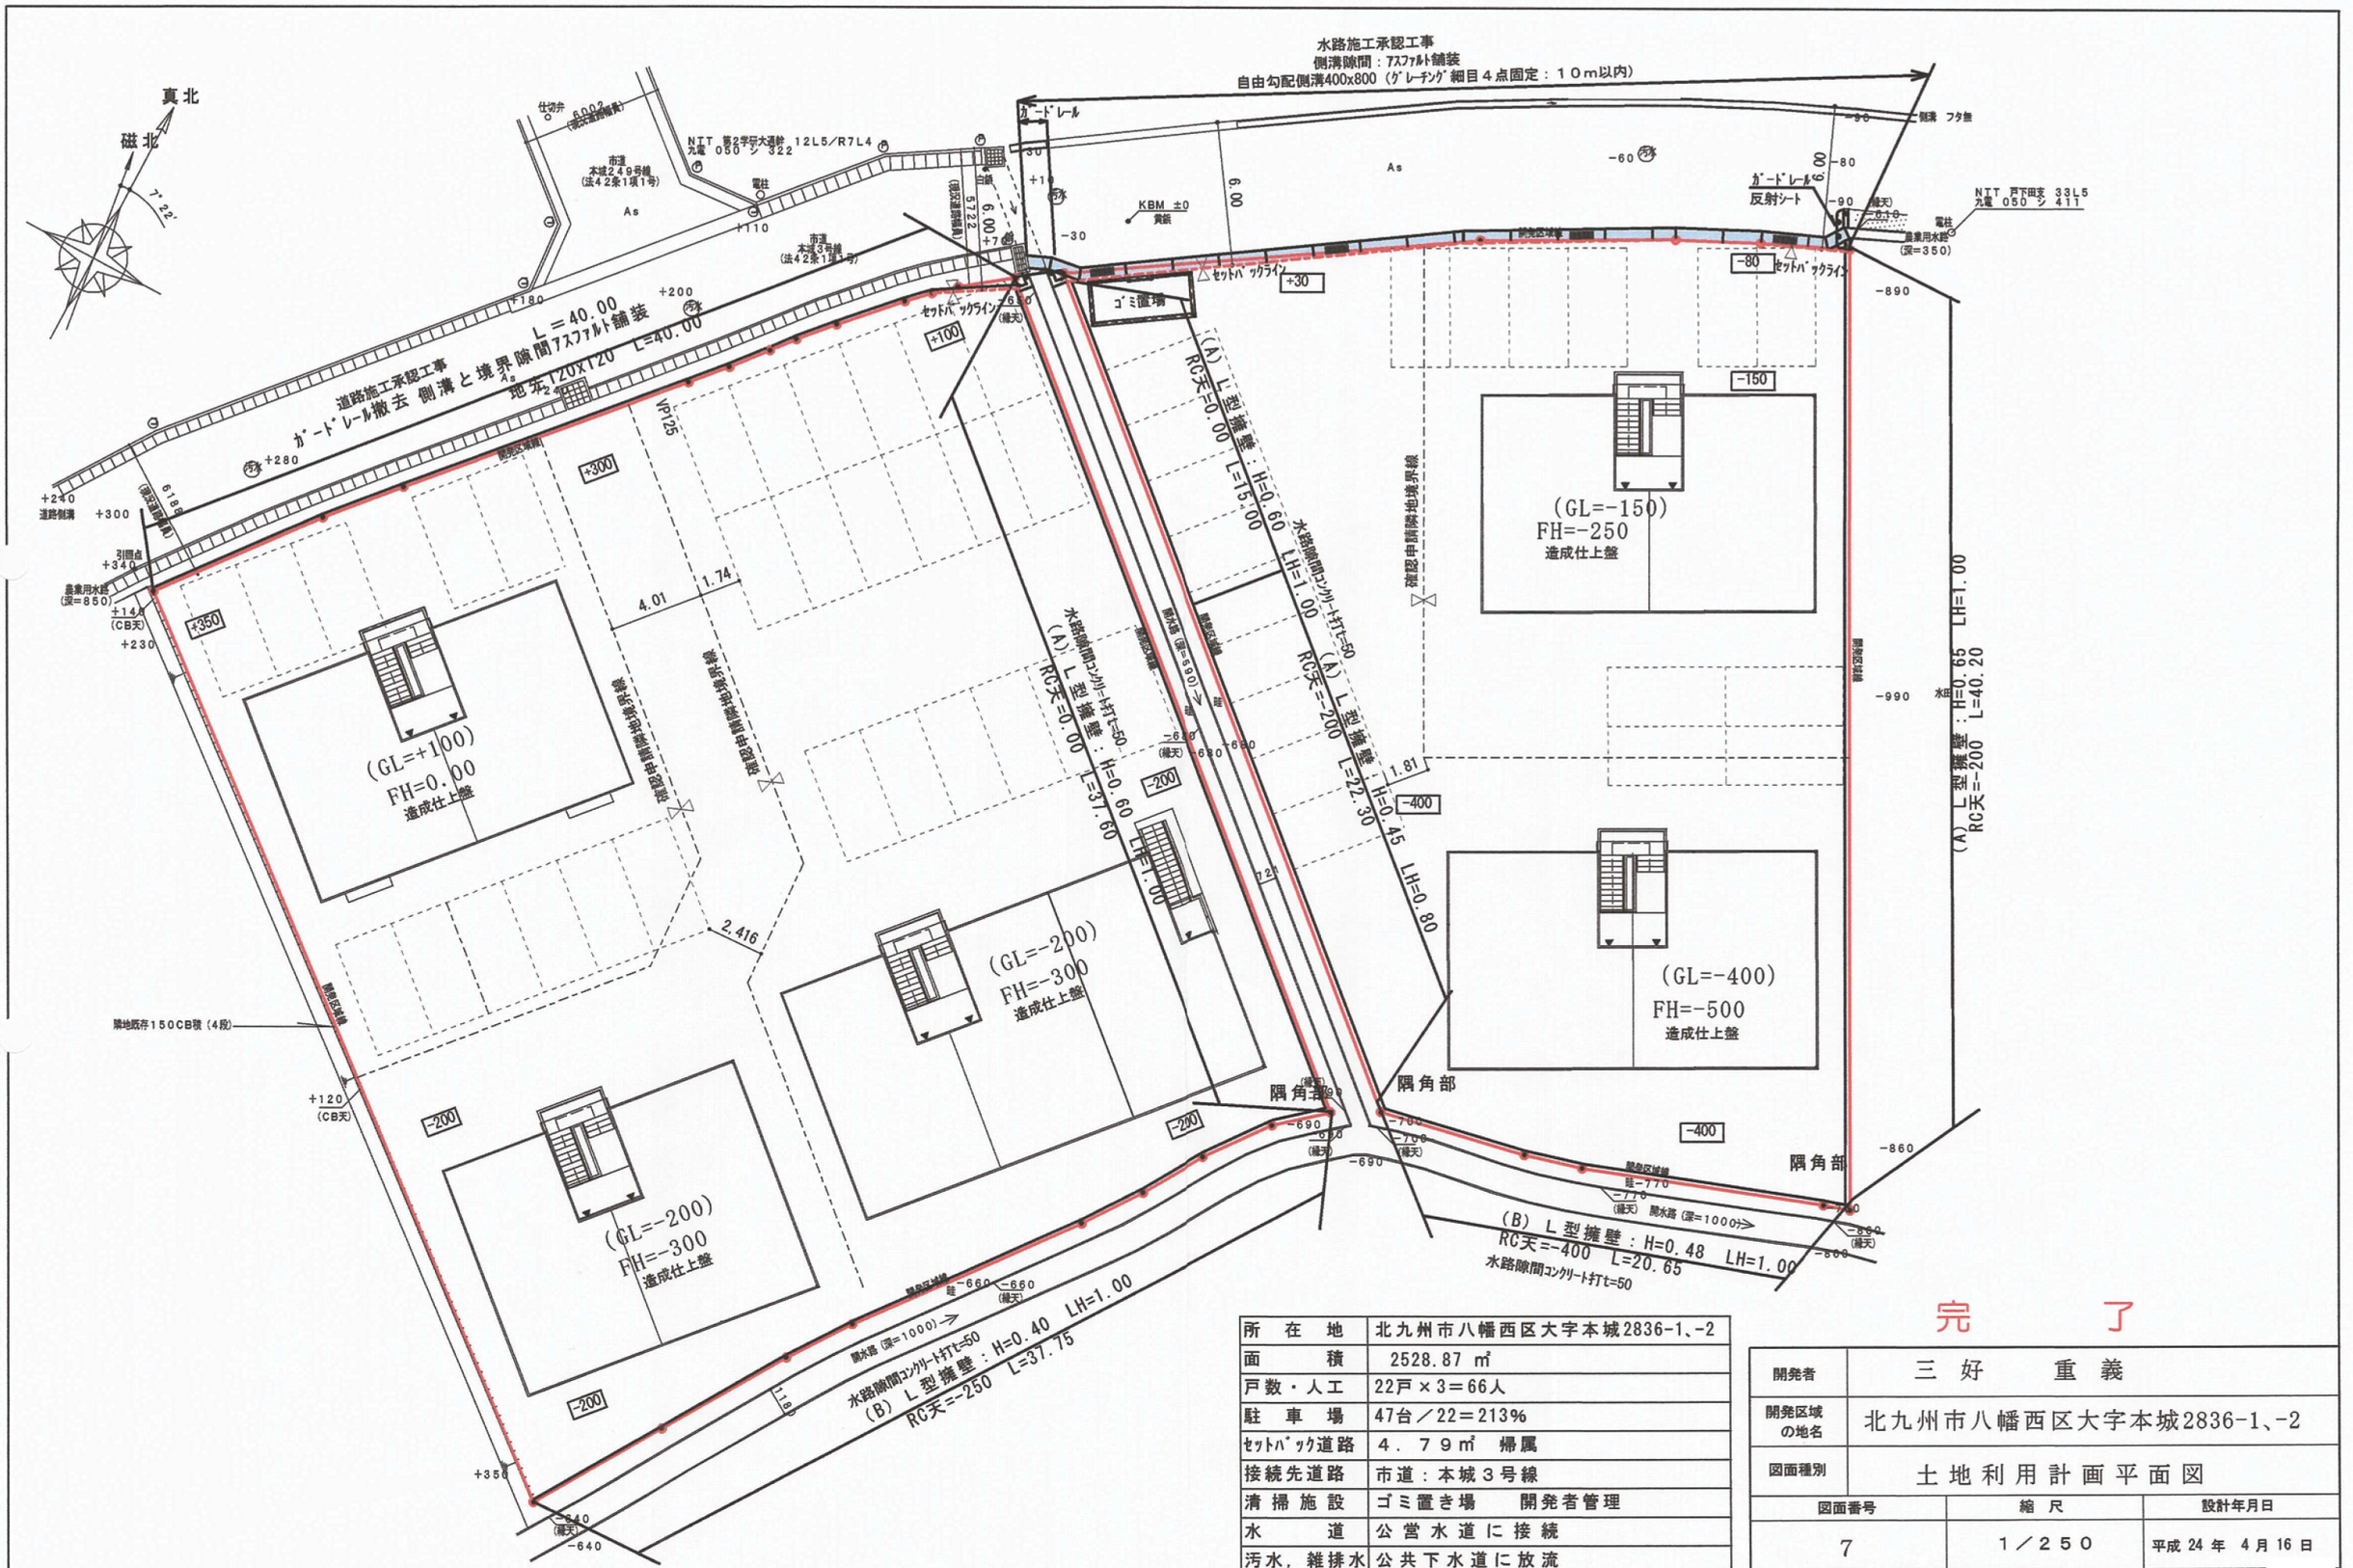

所　在　地	北九州市八幡西区大字本城2836-1、-2
面　　積	2528.87 ㎡
戸数・人工	22戸×3＝66人
駐　車　場	47台／22＝213%
ｾｯﾄﾊﾞｯｸ道路	４．７９㎡　帰属
接続先道路	市道：本城３号線
清掃施設	ゴミ置き場　　開発者管理
水　　道	公営水道に接続
汚水，雑排水	公共下水道に放流
雨　　水	道路側溝及び水路に放流

完　　了

開発者	三好　　重義
開発区域の地名	北九州市八幡西区大字本城2836-1、-2
図面種別	土地利用計画平面図

図面番号	縮尺	設計年月日
7	1／250	平成 24 年 4 月 16 日

設計者	北九州市小倉小倉北区足立２丁目５－２９－１１１ 星和設計ｺﾝｻﾙﾀﾝﾄ　柿田　日出夫 TEL 093-932-1156

23137