


# 土地利用計画図

北九州市八幡西区泉ヶ浦2丁目地内

S=1:500

土地利用表

名称	面積(m <sup>2</sup> )	坪	率(%)	摘要
道路	37.62	11.38	0.66	北九州市へ帰属
戸建用地	821.01	248.36	14.43	開発者管理
有効敷地	4,333.05	1,310.74	76.17	開発者管理
緑地	173.51	52.49	3.05	開発者管理
計	4,506.56	1,363.23	79.22	
造成協力地	323.35	97.81	5.68	開発者管理
開発面積	5,688.54	1,720.78	100.00	

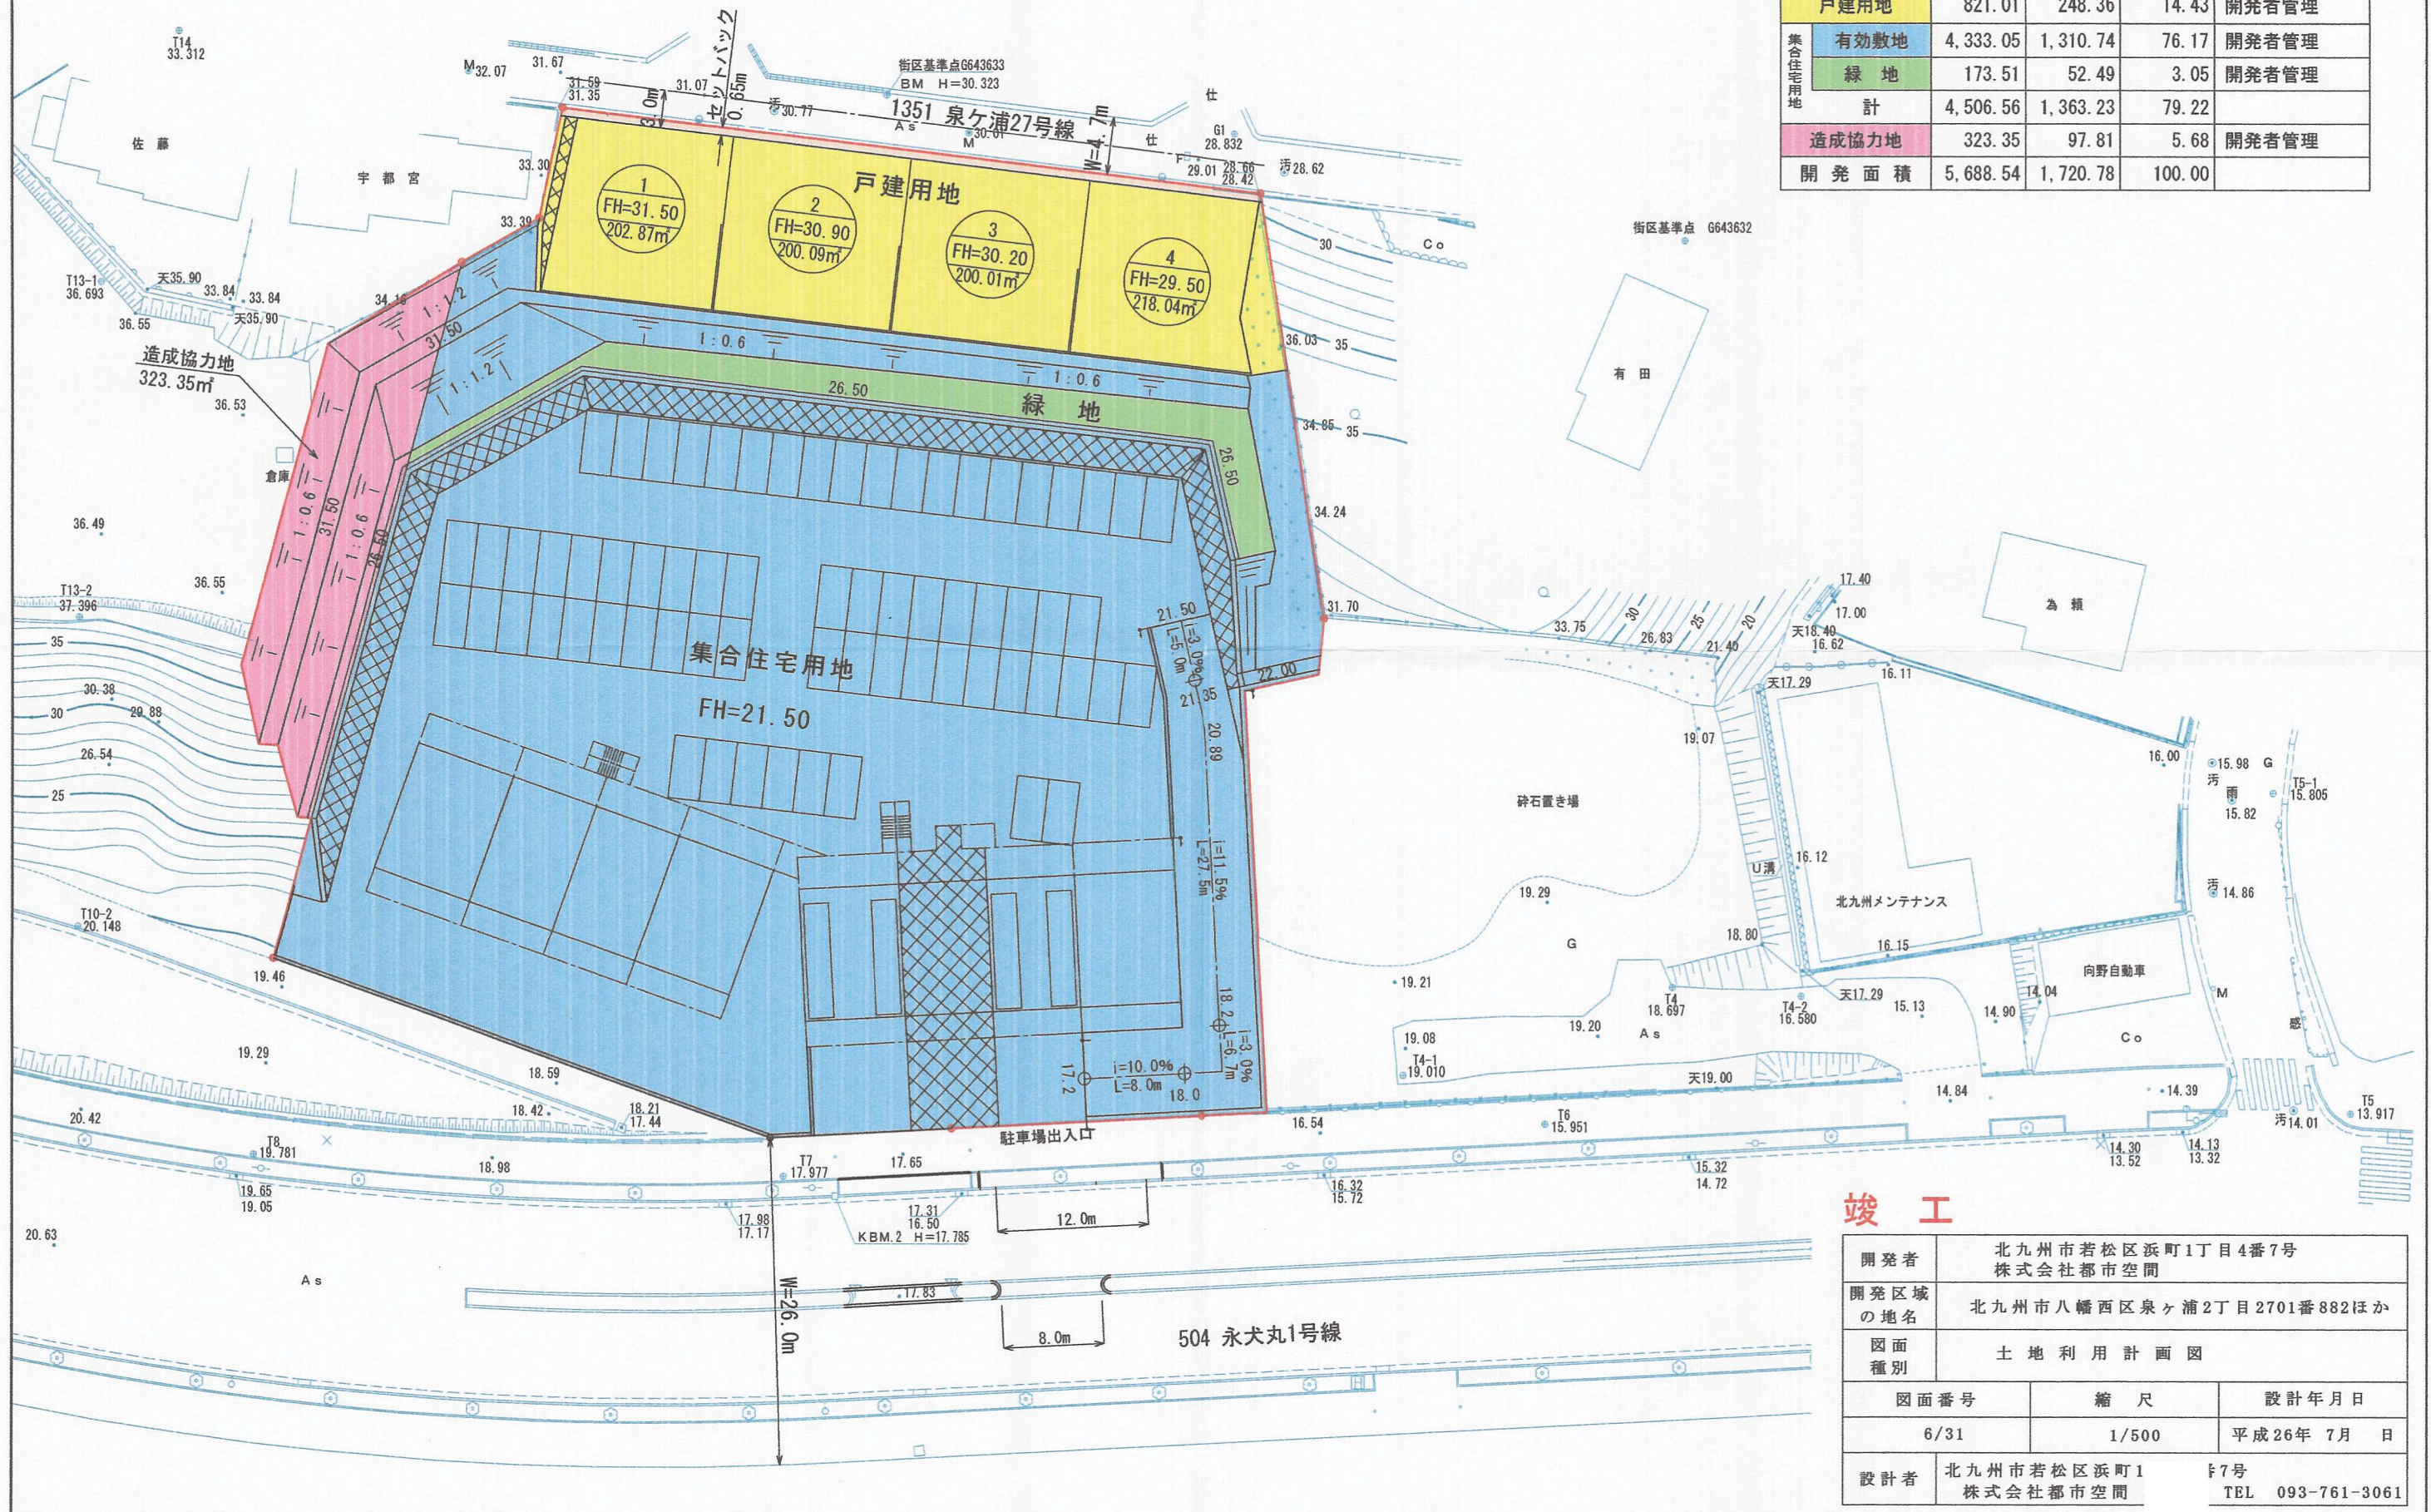

竣工

開発者	北九州市若松区浜町1丁目4番7号 株式会社都市空間		
開発区域 の地名	北九州市八幡西区泉ヶ浦2丁目2701番882ほか		
図面 種別	土地利用計画図		
図面番号	縮尺	設計年月日	
6/31	1/500	平成26年 7月 日	
設計者	北九州市若松区浜町1 株式会社都市空間	〒7号	TEL 093-761-3061