
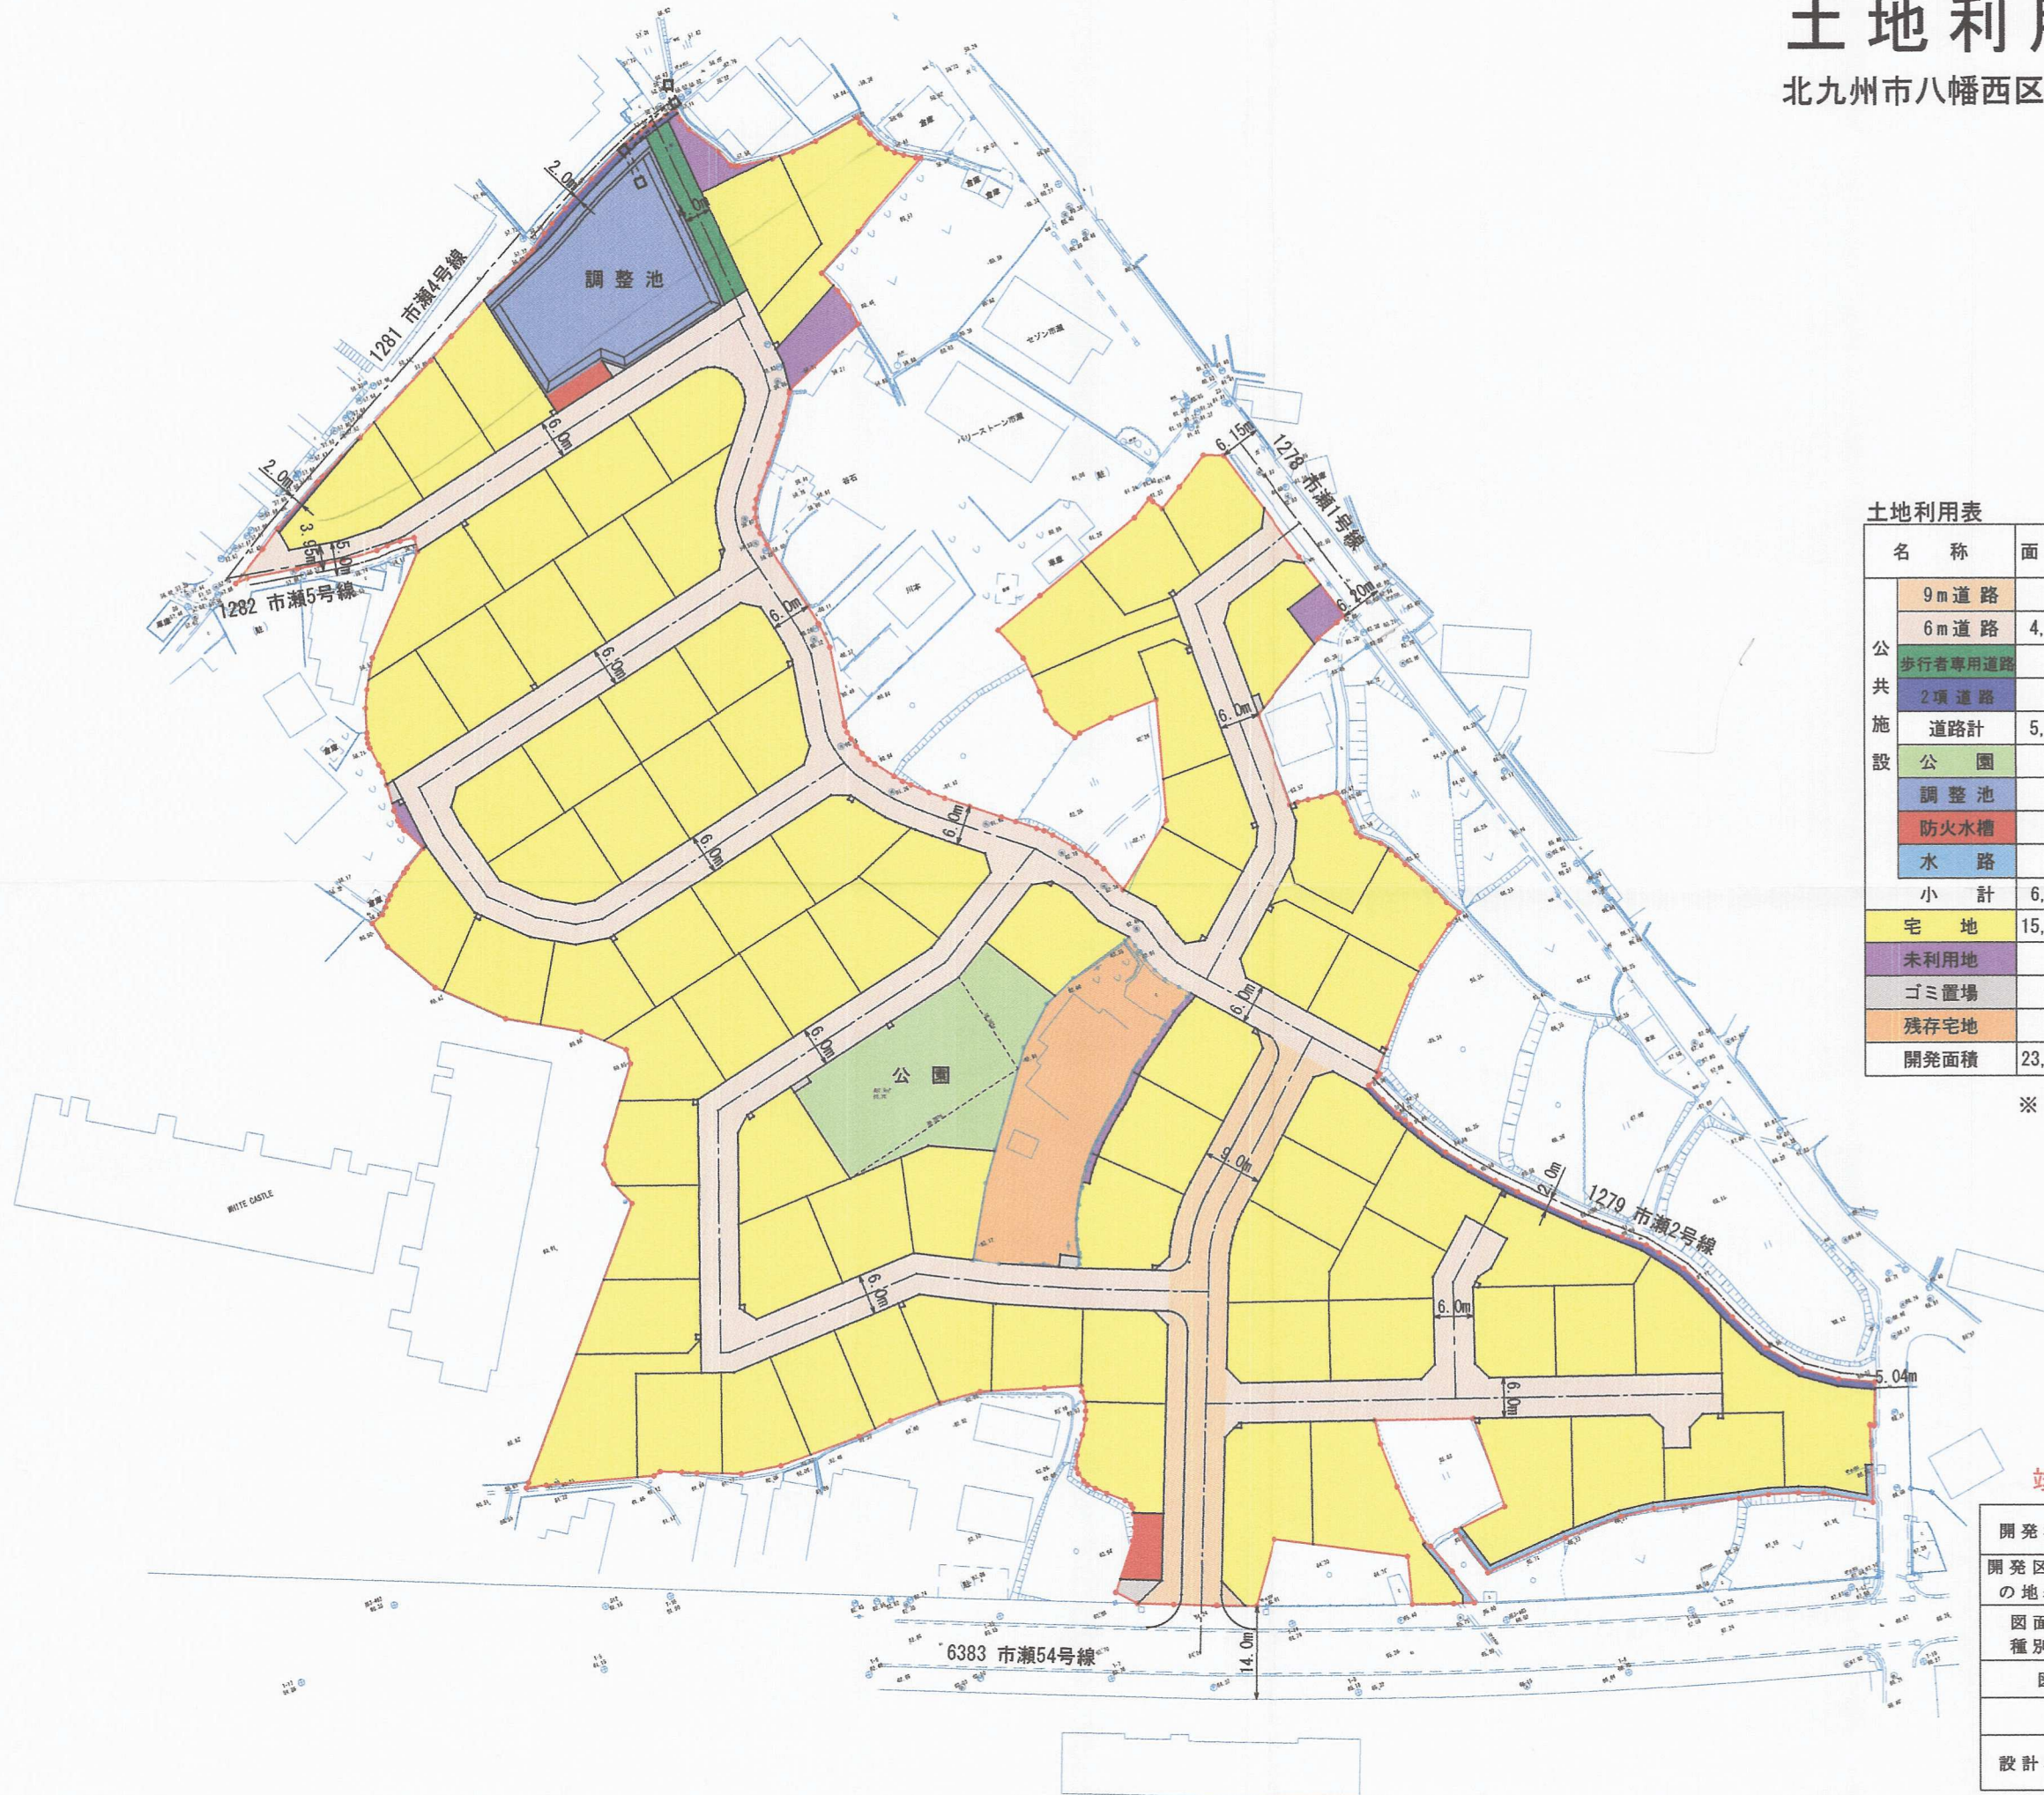


# 土地利用計画図

北九州市八幡西区市瀬一丁目地内

A1. S=1:500  
A3. S=1:1000

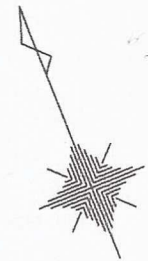

土地利用表

名 称		面 積(㎡)	坪	開発面積に 対する率(%)	摘 要	管理者
公 共 施 設	9m道 路	793.67	240.31	3.39		北九州市
	6m道 路	4,391.54	1,329.39	18.76		北九州市
	歩行者専用道路	109.69	33.21	0.47	W=4.0m	北九州市
	2項道 路	123.83	37.92	0.54		北九州市
	道路計	5,418.73	1,640.83	23.15		
	公 園	709.52	214.62	3.03		北九州市
	調 整 池	713.61	215.29	3.04		事 業 者
	防火水槽	79.29	23.97	0.34	2箇所	北九州市
	水 路	75.89	19.57	0.28		事 業 者
	小 計	6,997.04	2,114.29	29.83		
宅 地		15,423.12	4,695.52	66.25	82宅地	
未利用地		232.03	36.97	0.52		
ゴミ置場		30.40	15.48	0.22	6箇所	事 業 者
残存宅地		747.34	225.28	3.18		
開発面積		23,429.93	7,087.54	100.0		

※ 道路面積は、建柱用地面積を含む。

竣工

開発者	福岡市中央区天神一丁目13番2号 市瀬一丁目宅地開発特定目的会社		
開発区域の地名	北九州市八幡西区市瀬一丁目728-5ほか		
図面種別	土地利用計画図		
図面番号	縮尺	設計年月日	
9/77	A1: 1/500 A3: 1/1000	平成29年 1月 日	
設計者	福岡市博多区井相 中納設計事務所	14番41号 TEL 092-502-3302	