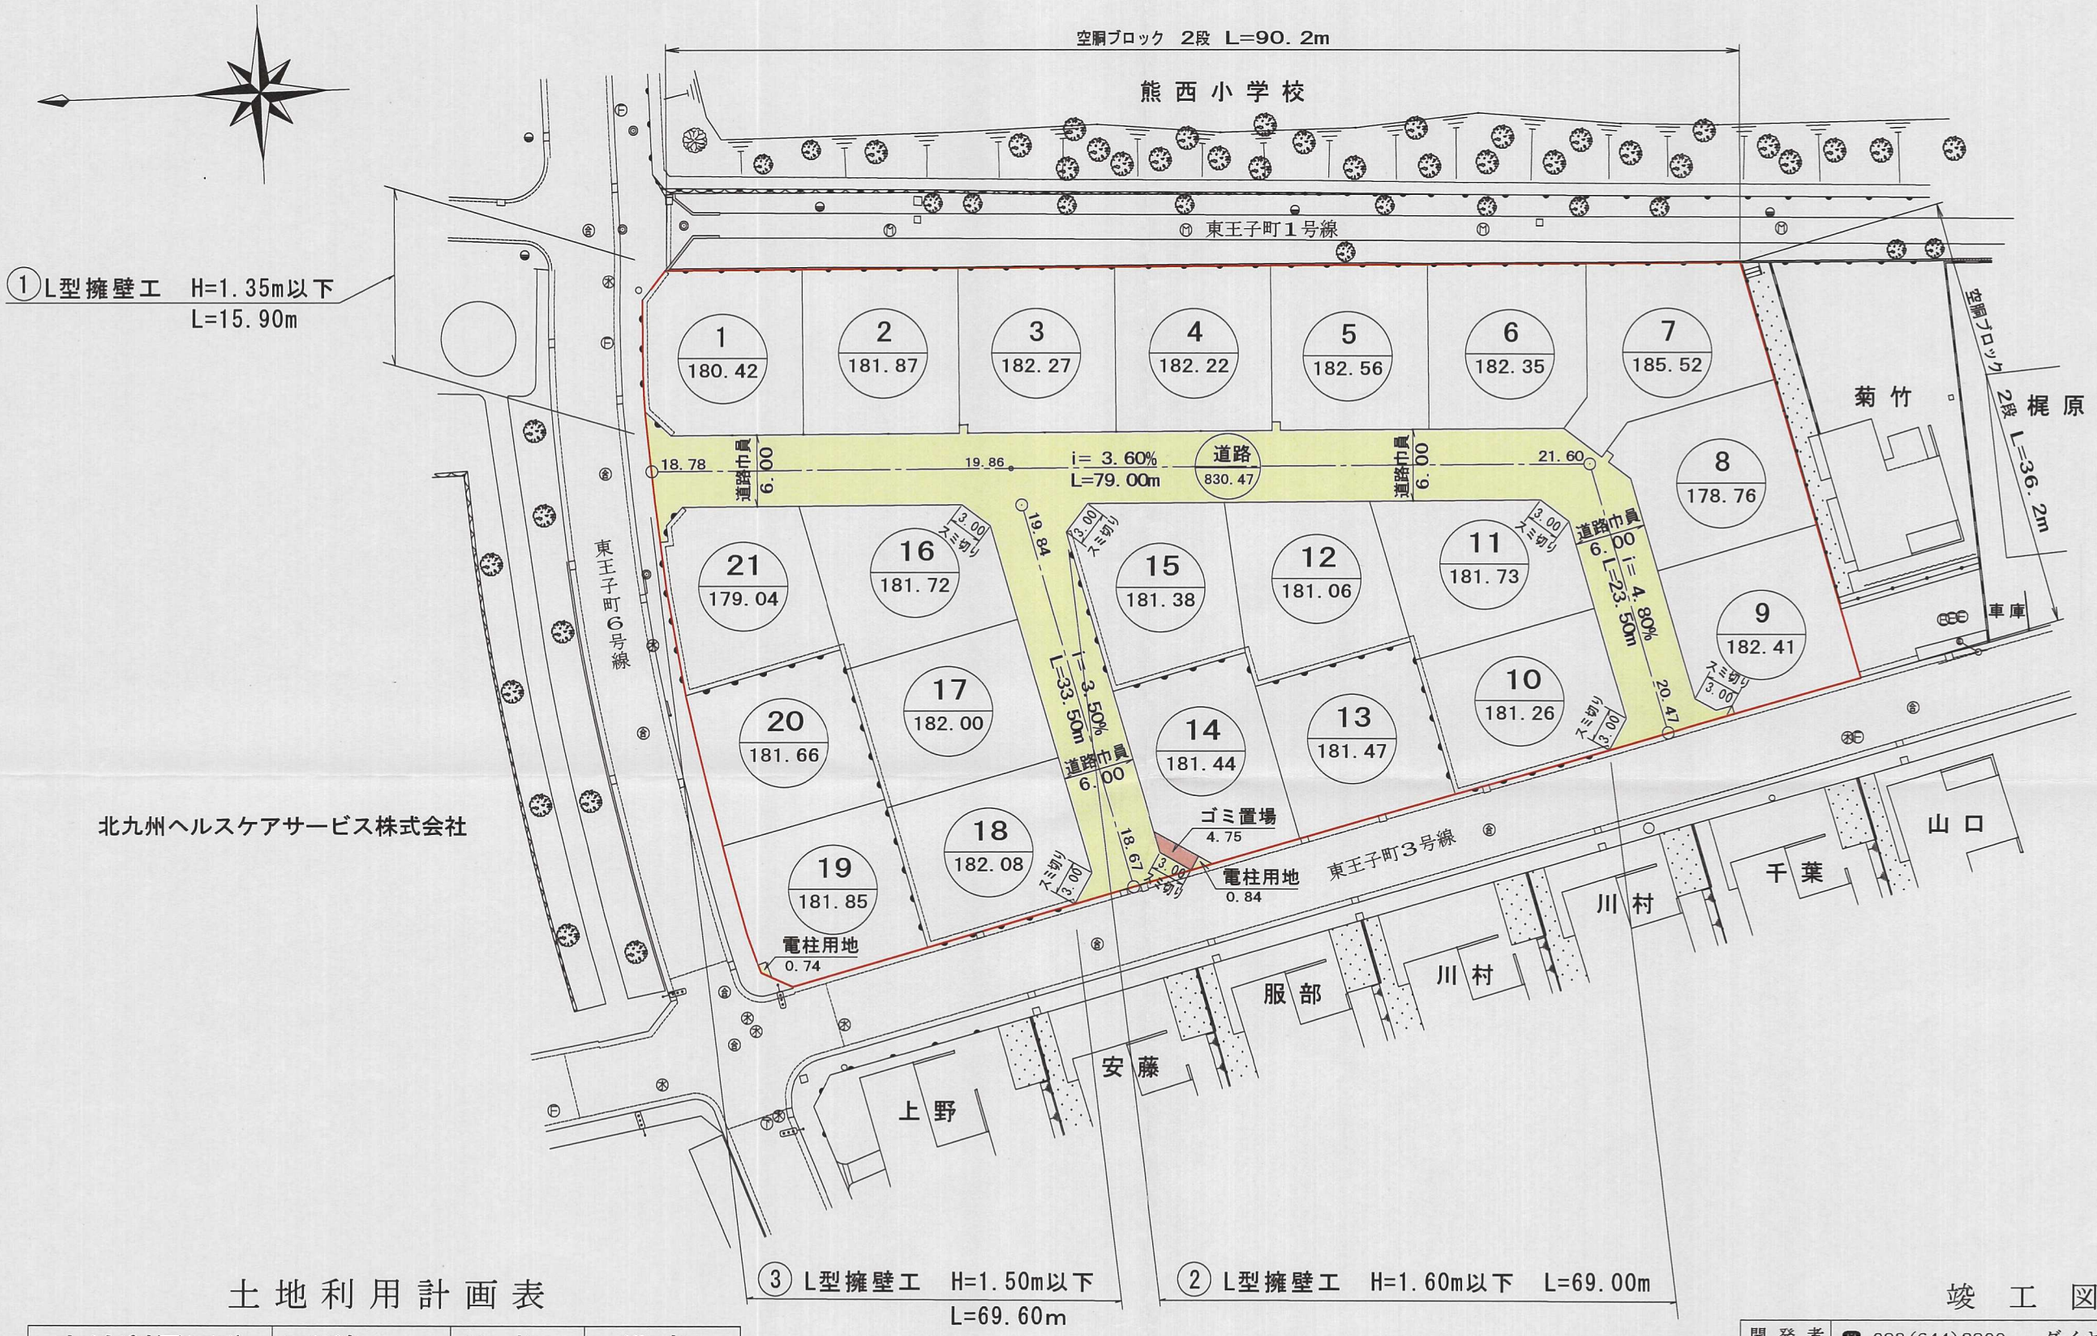

北九州ヘルスケアサービス株式会社

土地利用計画表

土地利用区分	面積 (㎡)	比率 (%)	備考
宅　地	3,816.23	82.0	計画戸数　21戸
道　路	832.05	17.9	巾員=6.0m
ゴミ置場	4.75	0.1	
合計面積	4,653.03	100.0	

竣工図

開発者	☎ 093(644)2900　ダイヤリックス株式会社
開発区域の地名	北九州市八幡西区東王子町１０－１
図面種別	土地利用計画図

図面番号	縮尺	設計年月日
6/15	1:500	H27・3

設計者	株式会社　宇都宮合同事務所 ☎ 093(641)2334　氏名　武田忠美

26125