
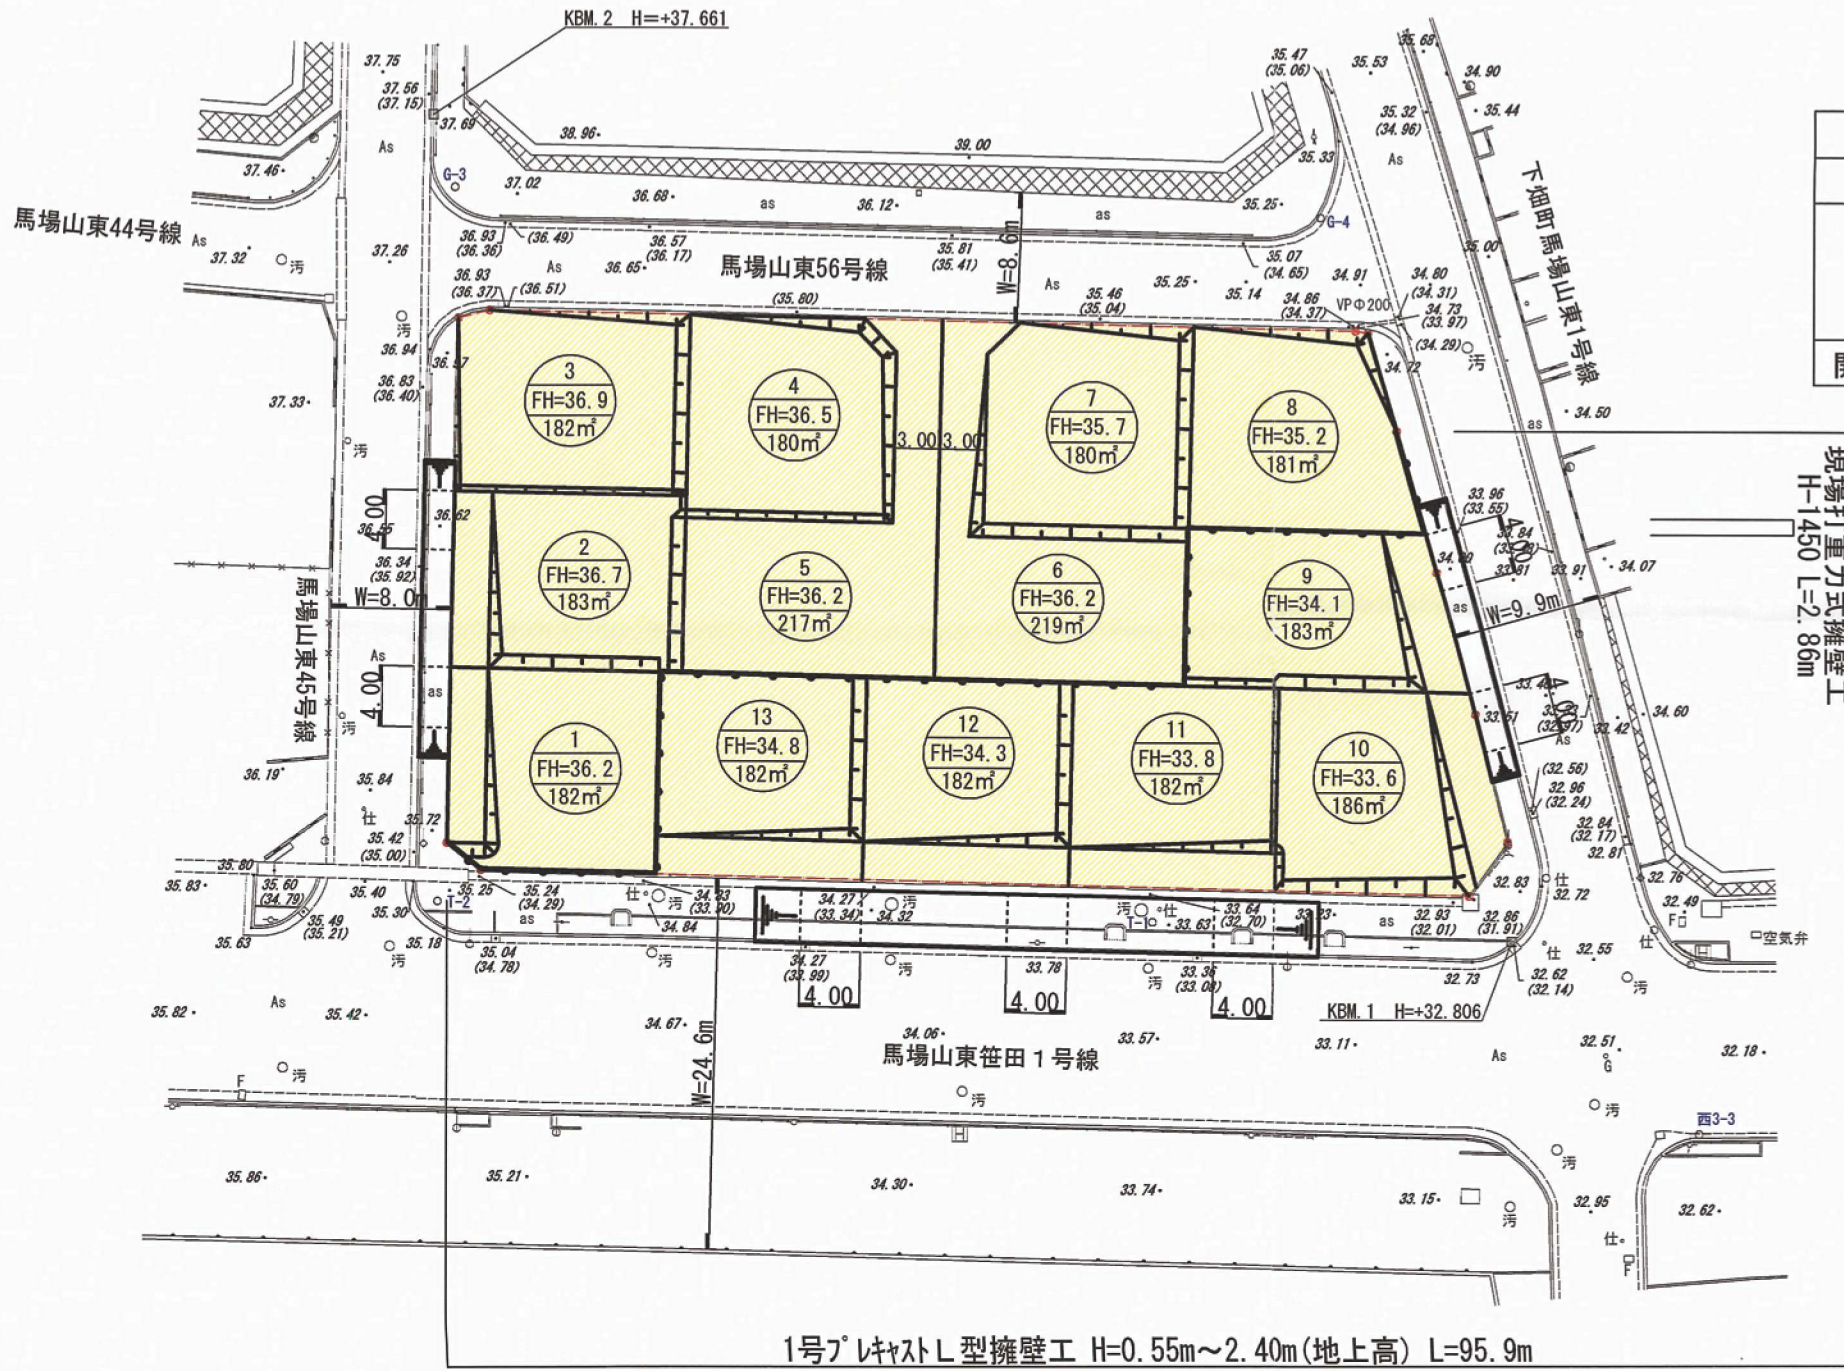


北九州市八幡西区馬場山東三丁目  
土地利用計画平面図 S=1:500

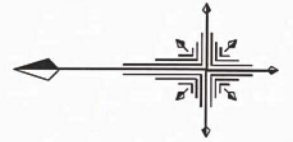

凡 例				
種 別	面積(m <sup>2</sup> )	比率(%)	適 用	備 考
宅 地	2,443. <sup>17</sup>	100.00		区画番号 FH=O 計画高 O m <sup>2</sup> 敷地面積 宅地戸数 13戸
開発区域	2,443. <sup>17</sup>	100.00		

凡 例	
種 別	適 用
プレキャストL型擁壁	

竣 工 図			
所 在	北九州市八幡西区馬場山東三丁目地内		
図 名	土地利用計画平面図	年月日	H24.5.7
縮 尺	S=1/500	図 番	6/18
設 計	マサキ測量設計株式会社 福岡県直方市大字感田72 <sup>1</sup> 設計者 川村乾次 <sup>1</sup> TEL (0949)-26-8012		