

土地利用計画図 1/250

所在：北九州市八幡西区市瀬一丁目

20120424


凡 例

記 号	名 称
	開 発 区 域 境 界
	L 型 擁 壁
	小 型 重 力 式 擁 壁
	空 洞 ブ ロ ッ ク 積
	V S 側 溝、管 渠 型 側 溝
	横 断 暗 渠 (φ 300)
	雨 水 樹 (M1, M2, M3)
	横 断 用 V S 側 溝
	法 面
	地 先 境 界 7' ロ ッ ク (100×100)
	新 設 電 柱 予 定 位 置
	計 画 地 盤 高
	用 途 又 は 住 宅 番 号
	計 画 面 積

用途別面積集計表

用 途	面積 (㎡)	比率 (%)	備 考
宅 地	1,551.34	59.67	
賃貸住宅	593.46	22.83	
道 路	445.73	17.14	
ごみ置場	9.37	0.36	
計	2,599.90	100.00	開発区域面積

※ 図中 の施設及び の文字は は を示す。

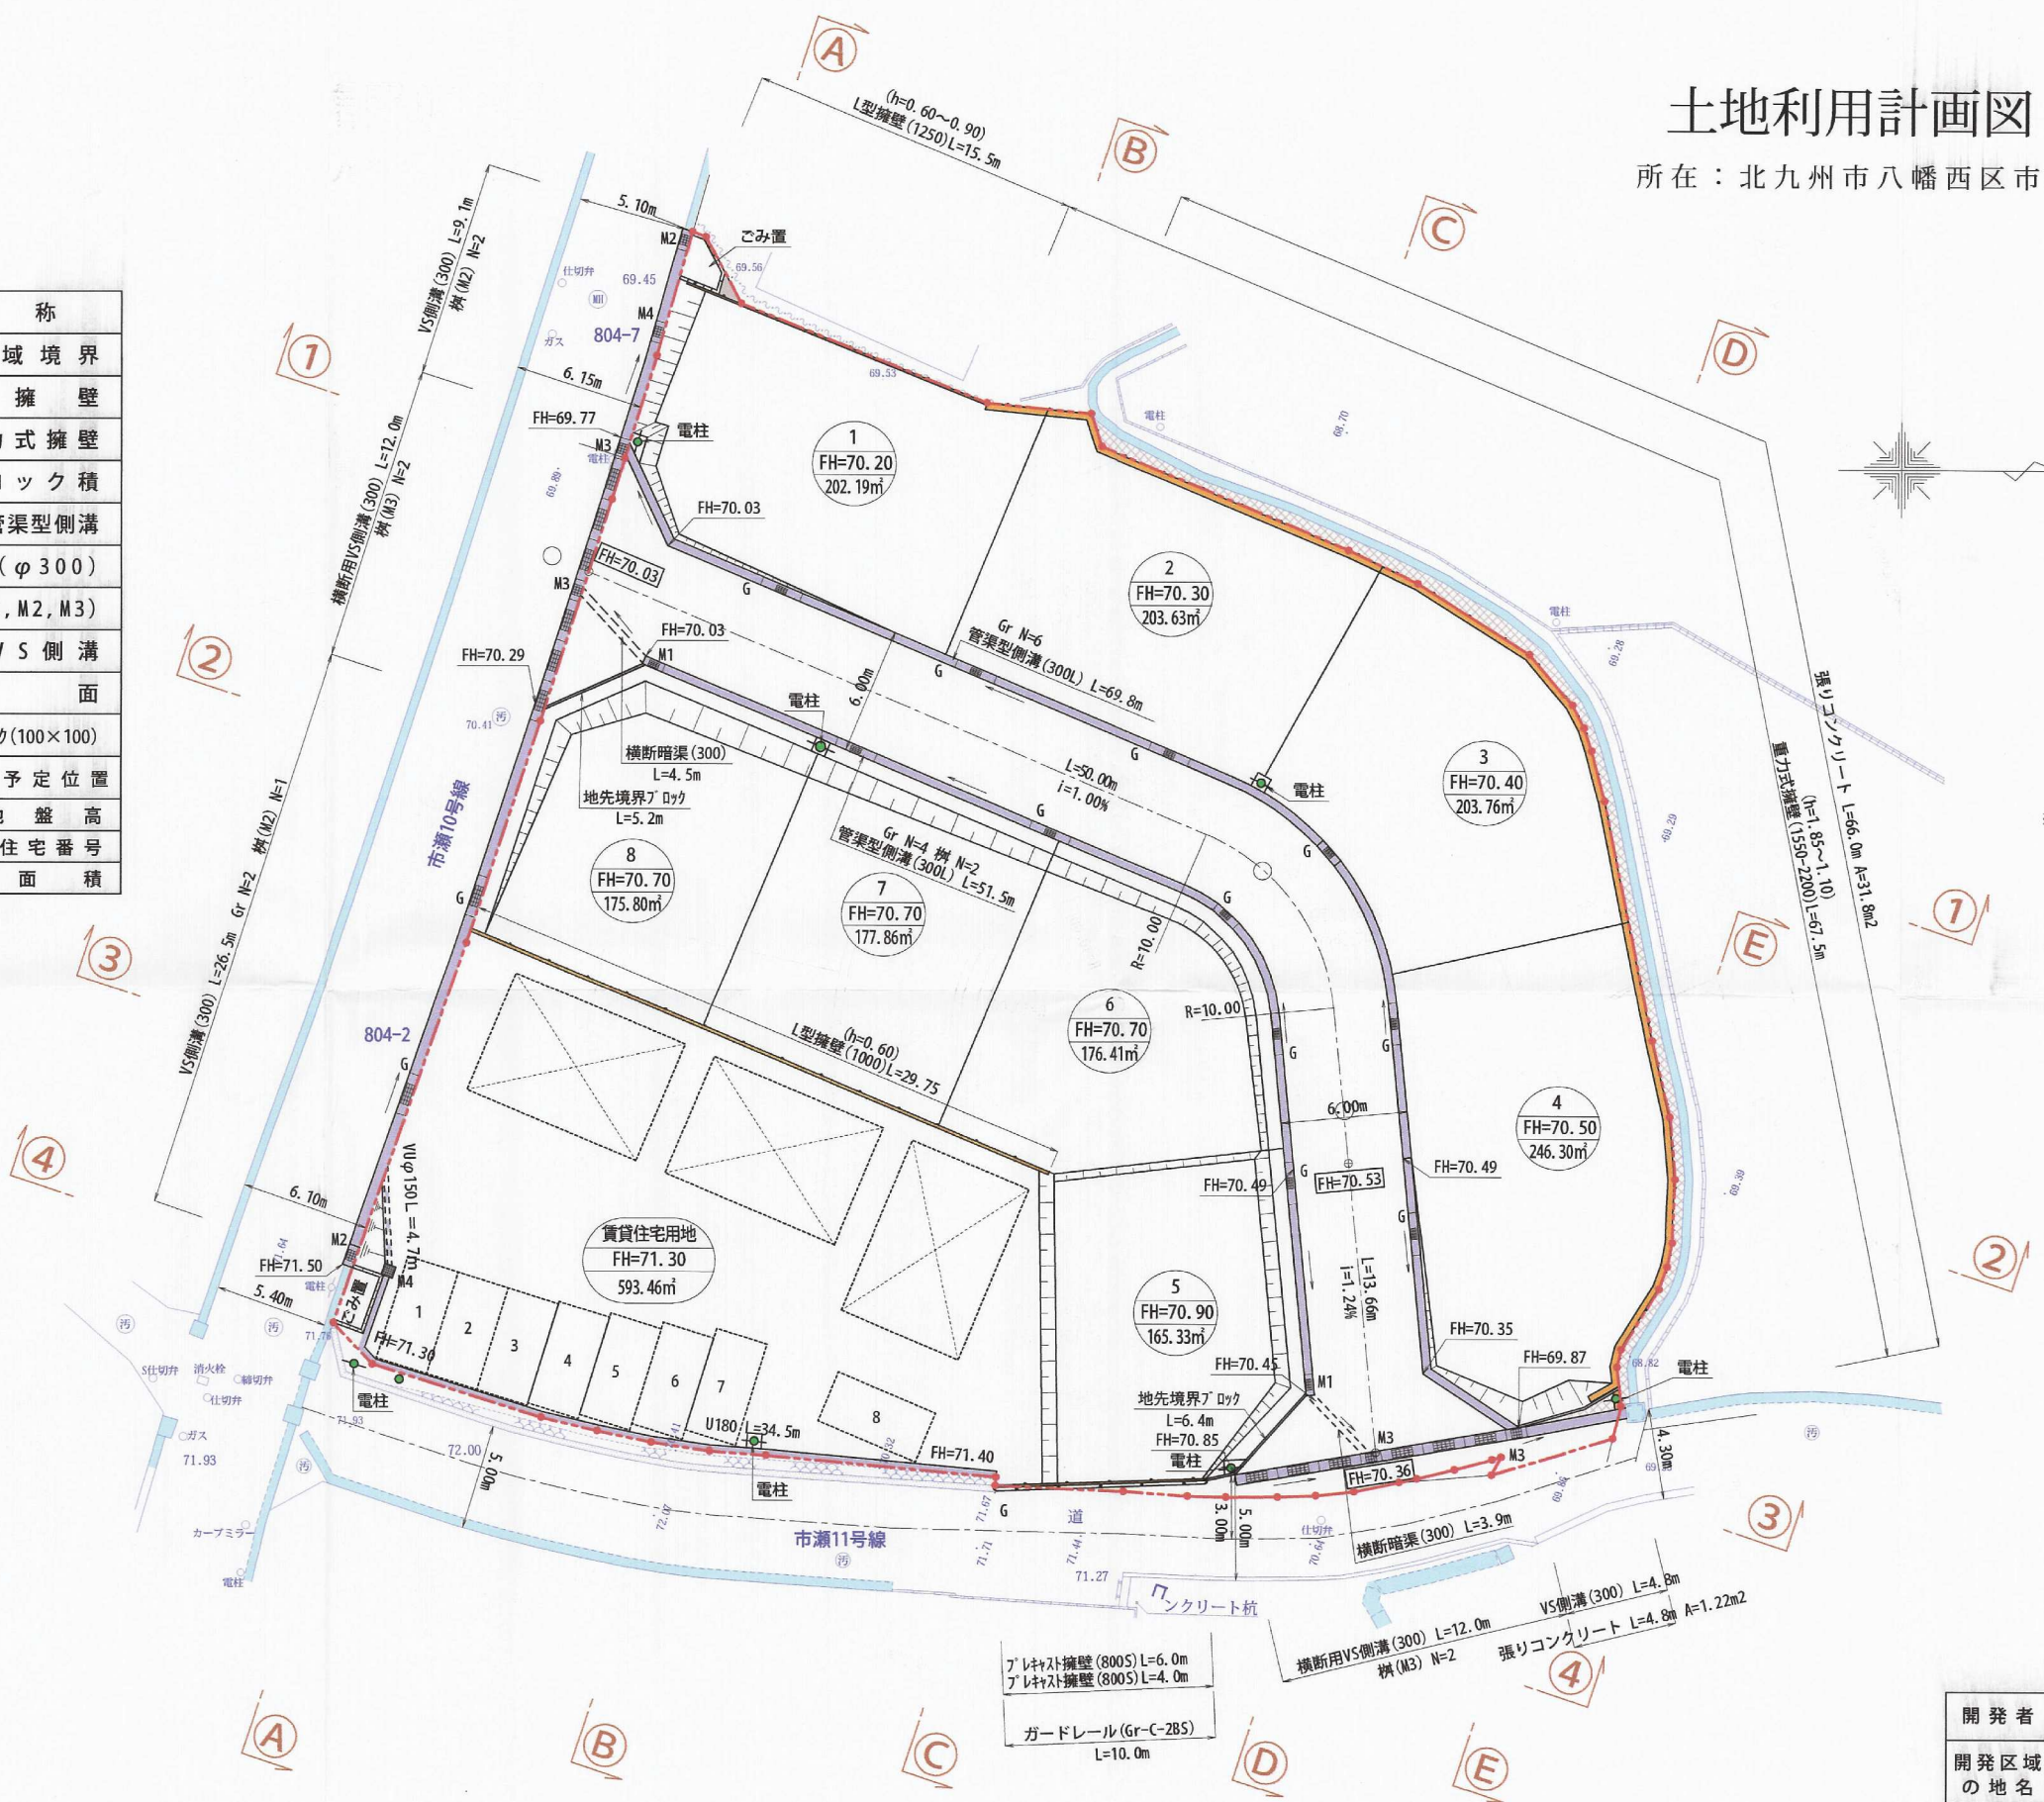

竣 工 図 面

開 発 者	093(612)8372	株式会社 セイコー木材
開 発 区 域 の 地 名	北九州市八幡西区市瀬一丁目804-1ほか	
図 面 種 別	土地利用計画図	
図 面 番 号	縮 尺	設 計 年 月 日
6	1:250	2013年 6月28日
設 計 者	株式会社創建コンサルタント 093(964)2257 森川 辰昭	