土地利用計画平面図　S=1/250

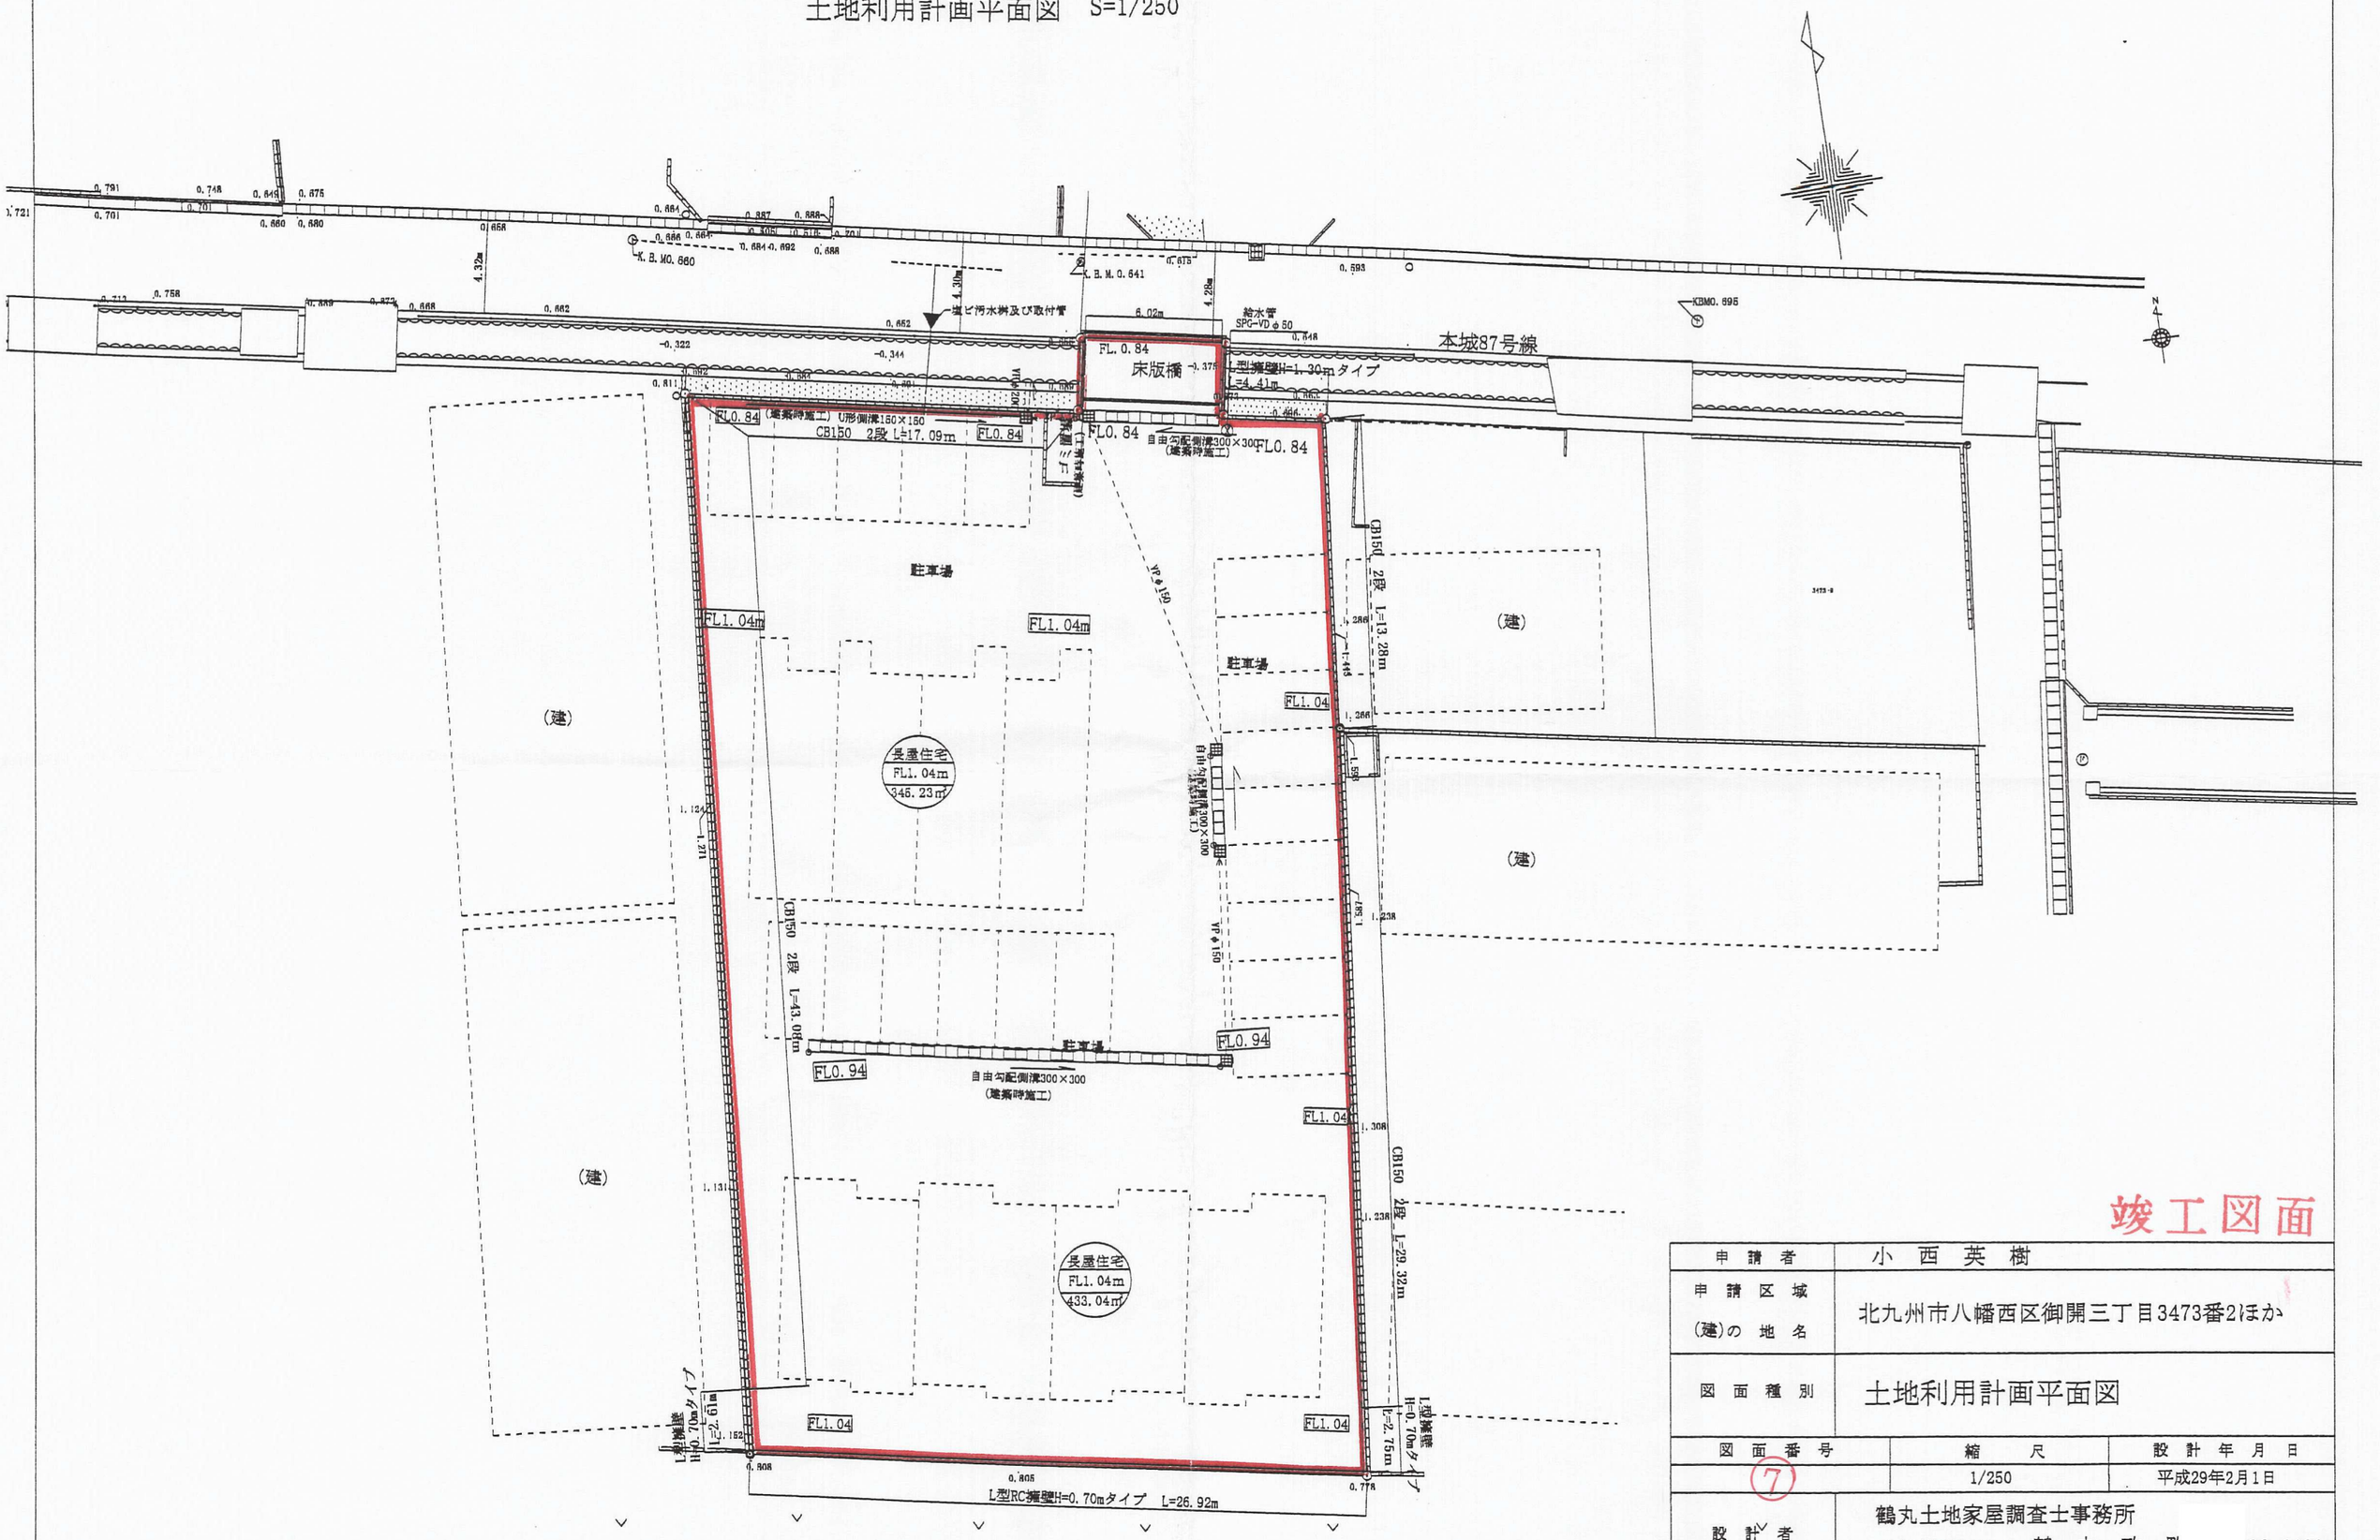

竣工図面

申請者	小西英樹
申請区域(建)の地名	北九州市八幡西区御開三丁目3473番2ほか
図面種別	土地利用計画平面図

図面番号	縮尺	設計年月日
⑦	1/250	平成29年2月1日

設計者	鶴丸土地家屋調査士事務所 土地家屋調査士　鶴丸政勝　92-8033

28134