北九州市八幡西区大平一丁目

土地利用計画平面図 A3版S=1:300

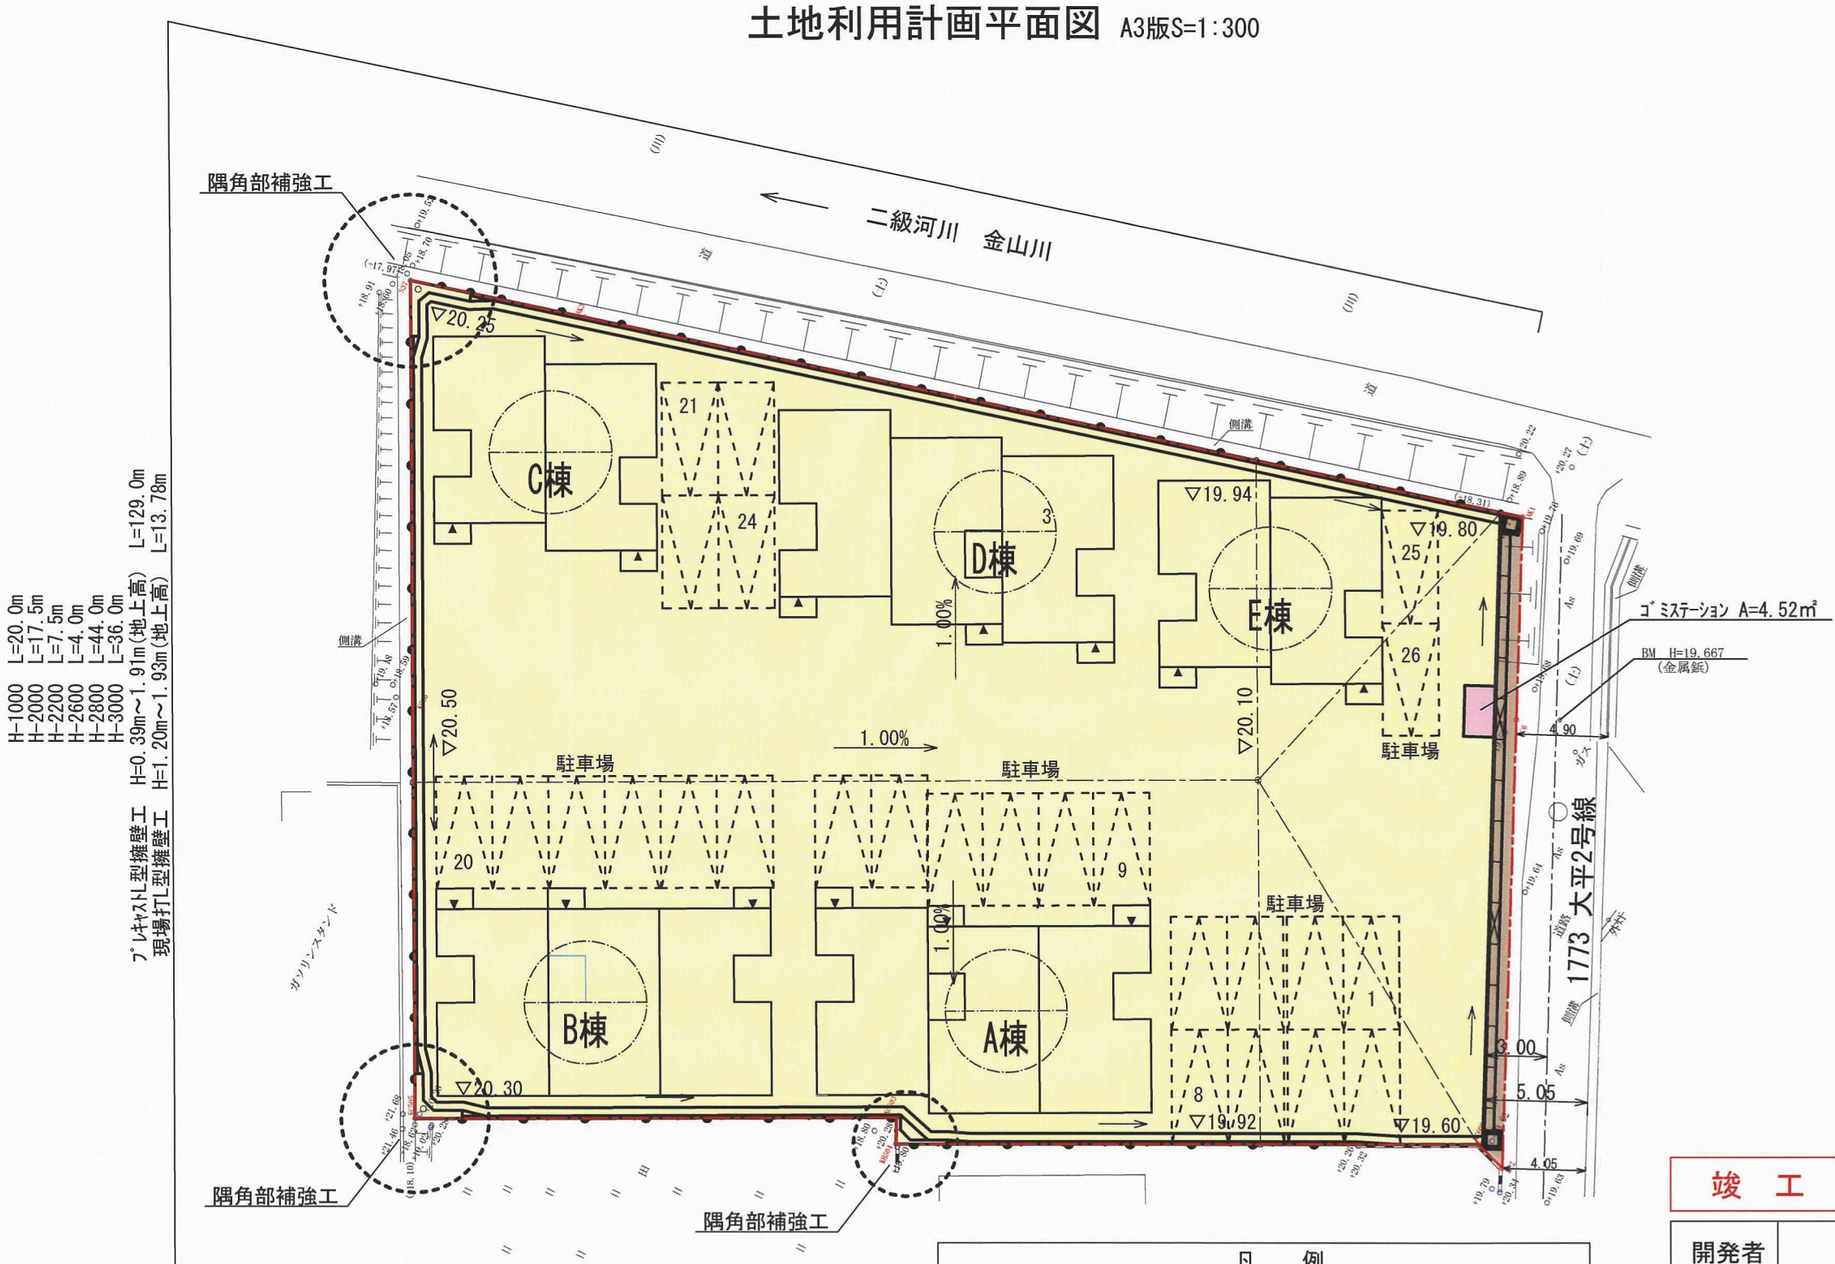

H-1000 L=20.0m
H-2000 L=17.5m
H-2200 L=7.5m
H-2600 L=4.0m
H-2800 L=44.0m
H-3000 L=36.0m
プレキャストL型擁壁工 H=0.39m～1.91m(地上高) L=129.0m
現場打L型擁壁工 H=1.20m～1.93m(地上高) L=13.78m

凡　例

種 別	面積(㎡)	比率(%)	適 用	備 考
宅 地	1,897.54	98.19		住宅棟数 5棟 住宅戸数 13戸
道 路	30.37	1.57		ｾｯﾄﾊﾞｯｸ部
ｺﾞﾐｽﾃｰｼｮﾝ	4.52	0.24		
開発区域	1,932.43	100.00		

竣 工 図

開発者	大英産業株式会社		
所 在	北九州市八幡西区大平一丁目242番2ほか		
図 名	土地利用計画平面図	年月日	R01.5.20
縮 尺	A3版 S=1:300	図 番	7/15
設 計	〒809-0033 中間市土手ノ内1-26-24 ＡＳＫプランニング 設計者 川村 乾 TEL/FAX (093)982-6		

30141