


北九州市八幡西区西折尾町地内
土地利用計画平面図 S=1:250

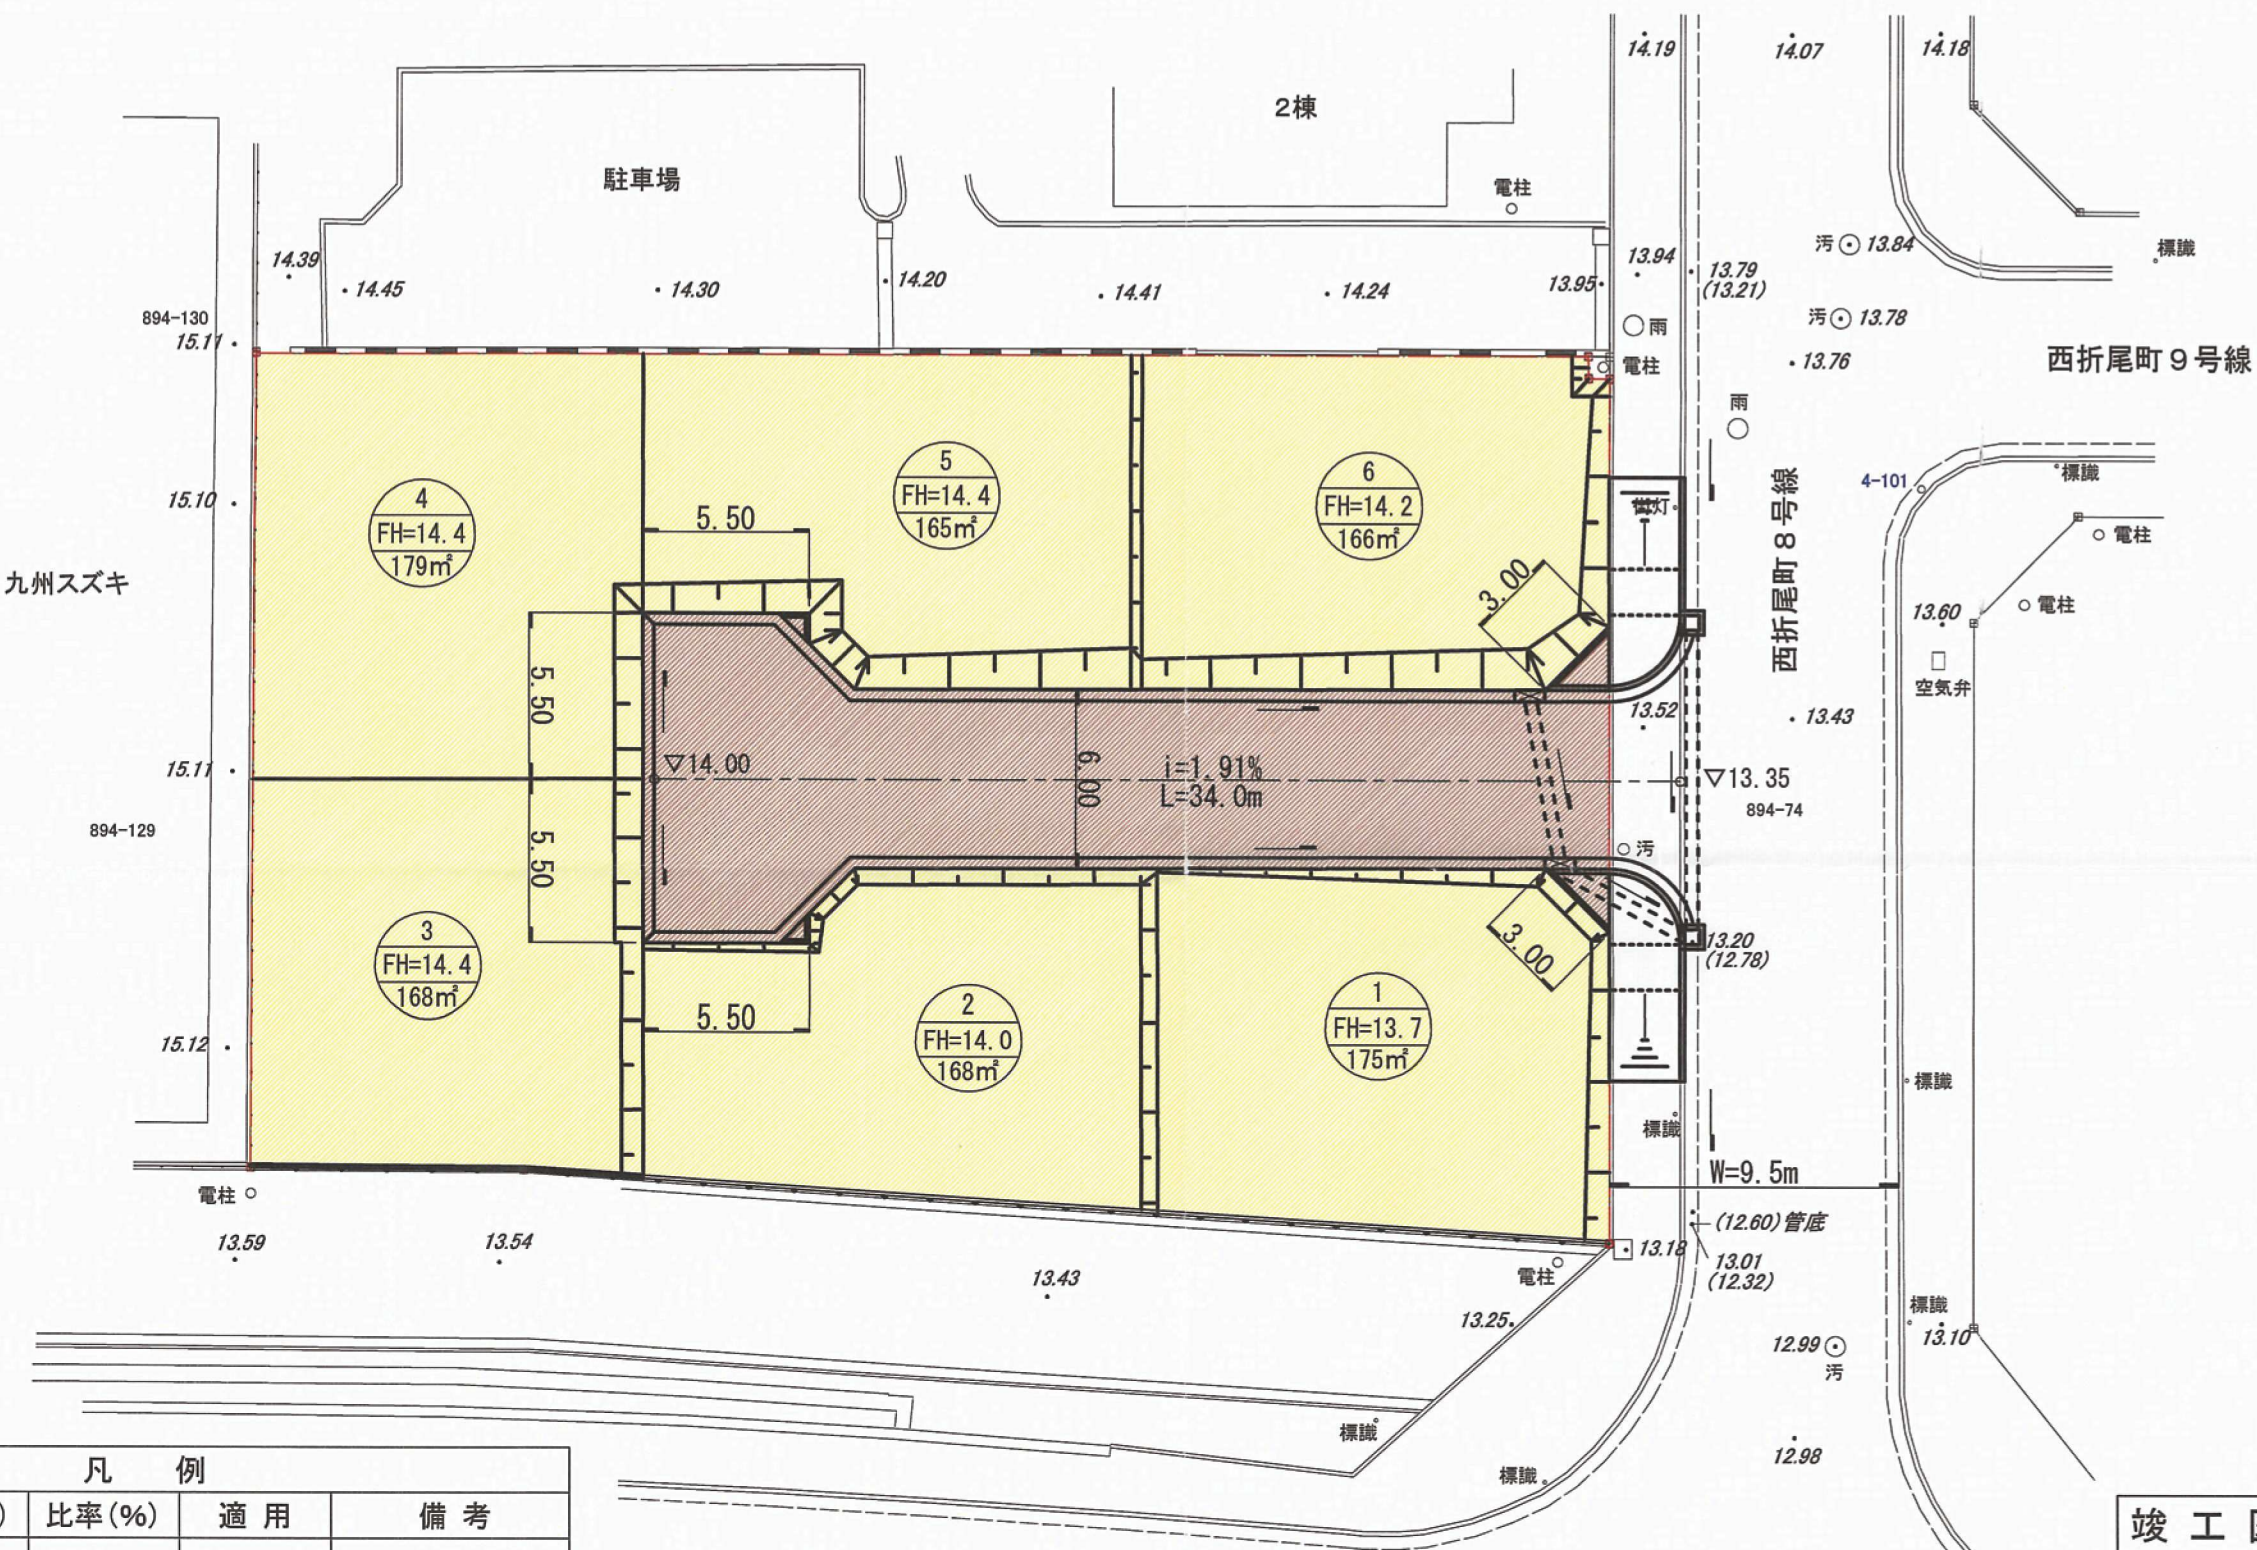

Y=-26575

九州スズキ

Y=-26550

Y=-26575

Y=-26550

凡 例				
種 別	面積 (㎡)	比率 (%)	適 用	備 考
宅 地	1,025	81.93	<div></div>	区画番号 敷地高 宅地戸数 6戸 敷地面積
道 路	226	18.07	<div></div>	W=6.0m
開発区域	1,251	100.00	<div></div>	

竣 工 図

所 在	北九州市八幡西区西折尾町地内		
図 名	土地利用計画平面図	年月日	H25.5.11
縮 尺	S=1/250	図 番	7/19
設 計	マサキ測量設計株式会社 福岡県直方市大字感田72 設計者 川村乾次郎 TEL (0949)-26-8012		