土地利用竣工平面図

S=1:200

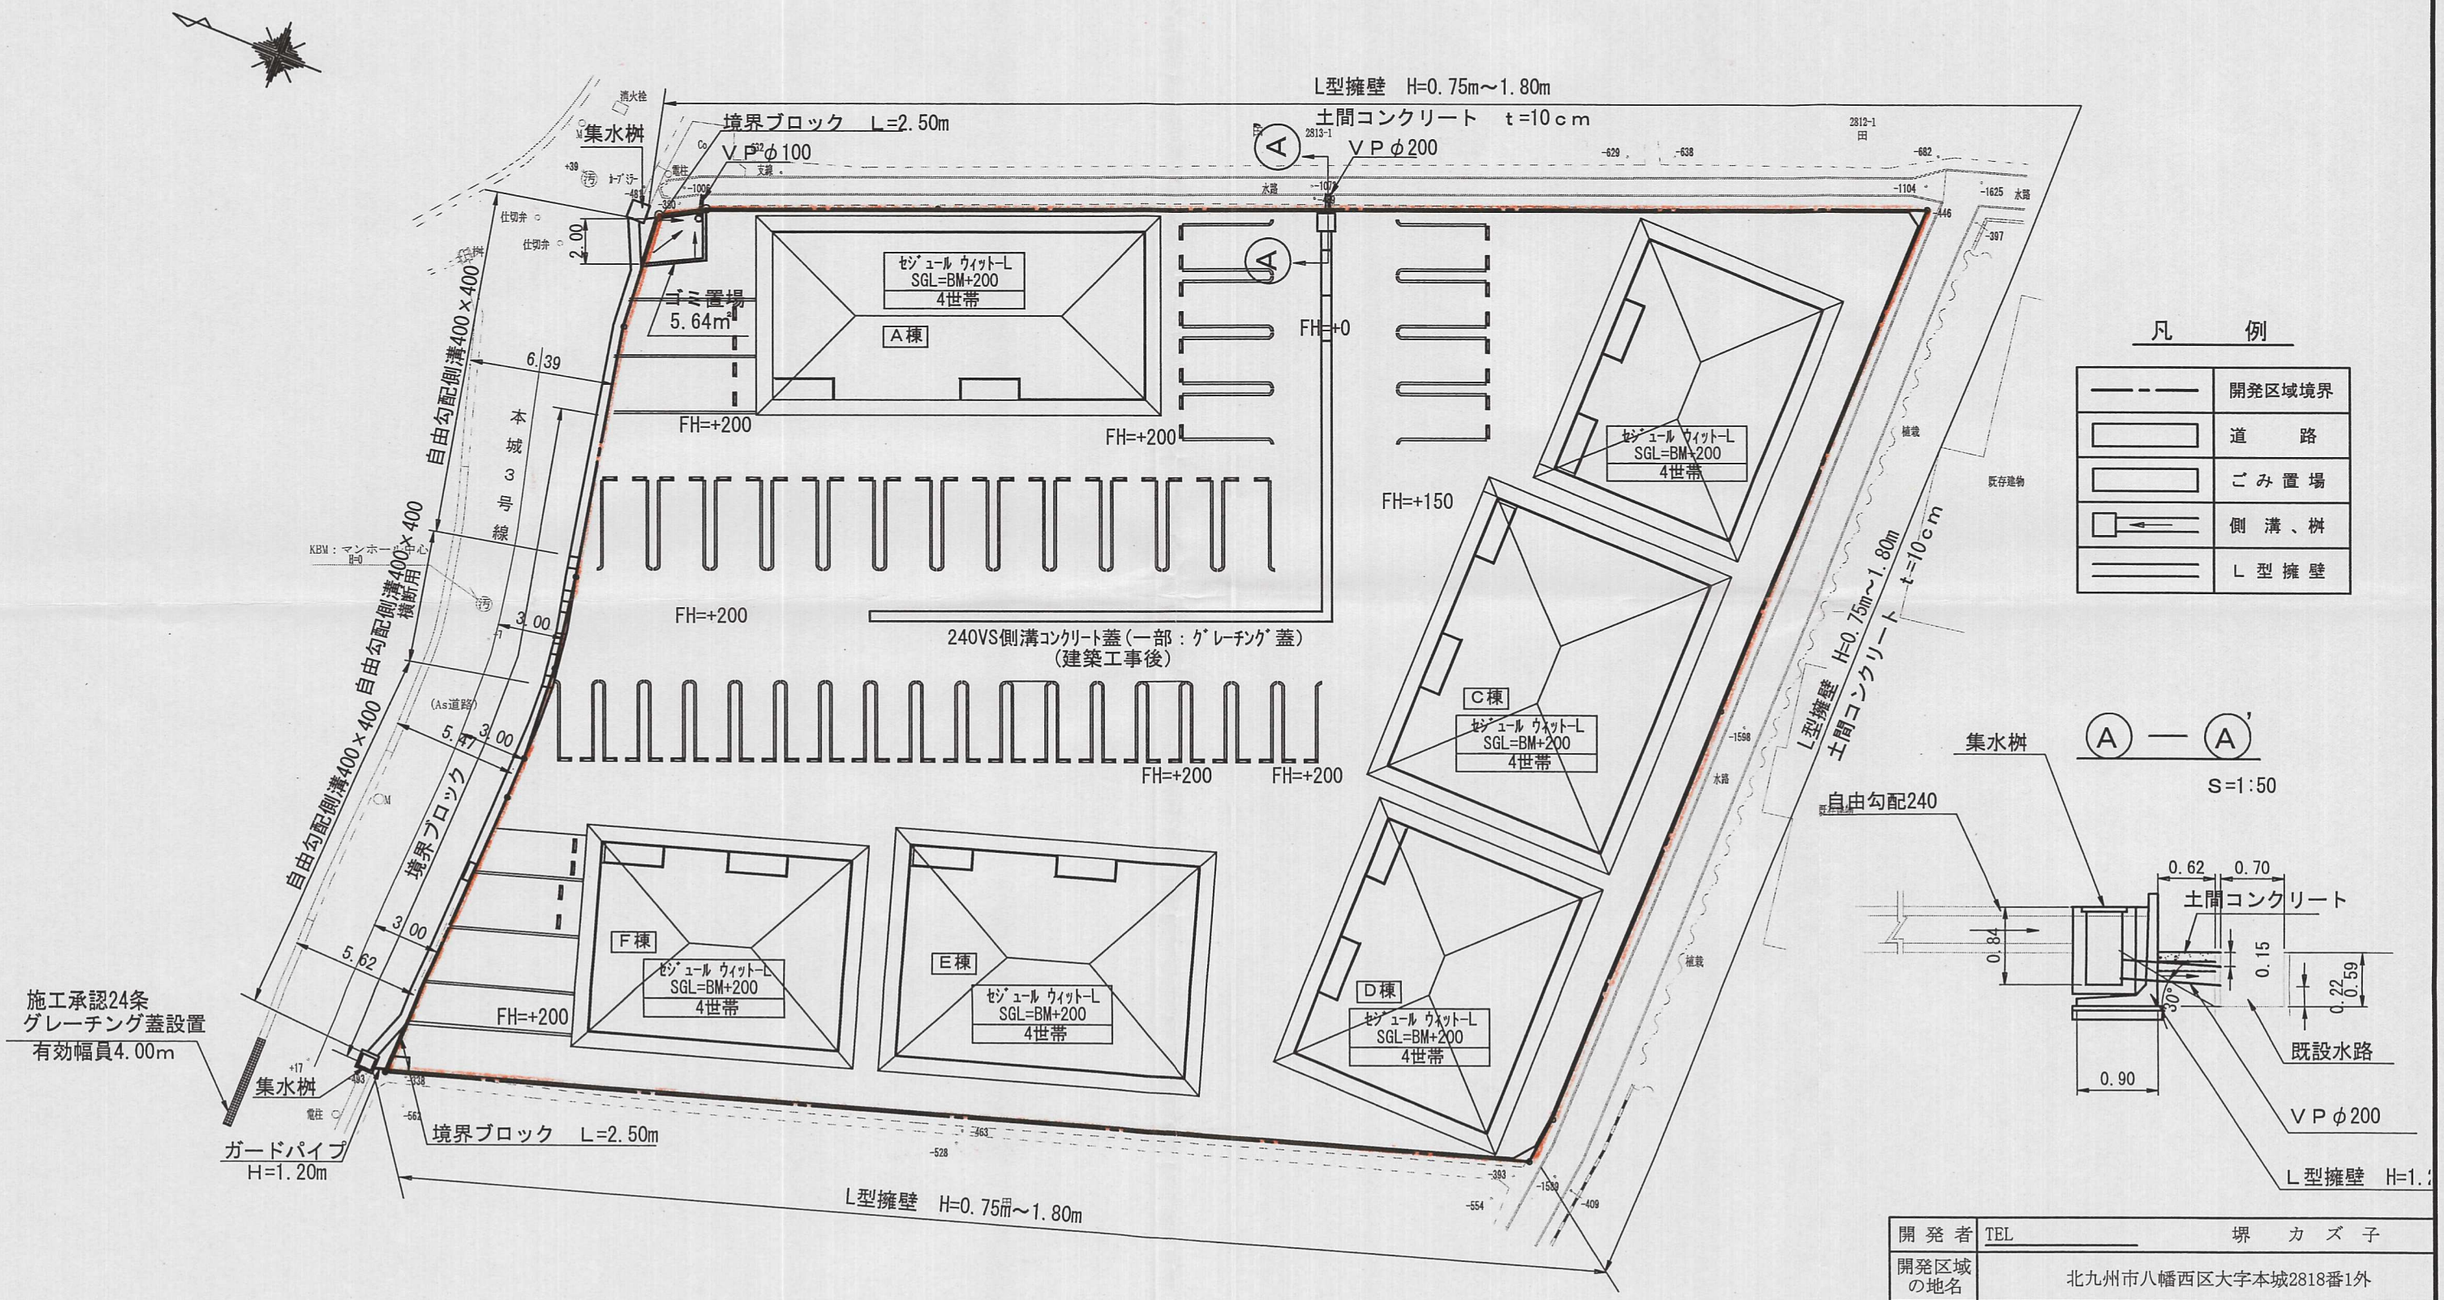

凡　例

	開発区域境界
	道　路
	ごみ置場
	側溝、桝
	L型擁壁

開発者	TEL		堺　カズ子
開発区域の地名	北九州市八幡西区大字本城2818番1外		
図面種別	土地利用竣工平面図		
図面番号	縮　尺	設計年月日	
6	S=1:200	H28.3.18	
設計者	北九州市小倉北区馬借三丁目3番37号　(有)高尾設計事務所 TEL 093-511-4067　氏名　高尾容旦　印		

27130