




土地利用計画図

S=1:1,500

土地利用表

名称	面積(m ²)	坪	率(%)	摘要
野球場	24,312.44	7,354.50	52.75	開発者管理
進入通路	1,321.04	399.61	2.87	開発者管理
駐車場	12,450.51	3,766.27	27.01	開発者管理
調整池	6,297.91	1,905.11	13.66	開発者管理
緑地	1,679.24	507.97	3.64	開発者管理
防火水槽	30.00	9.07	0.07	開発者管理
計	46,091.14	13,942.54	100.00	

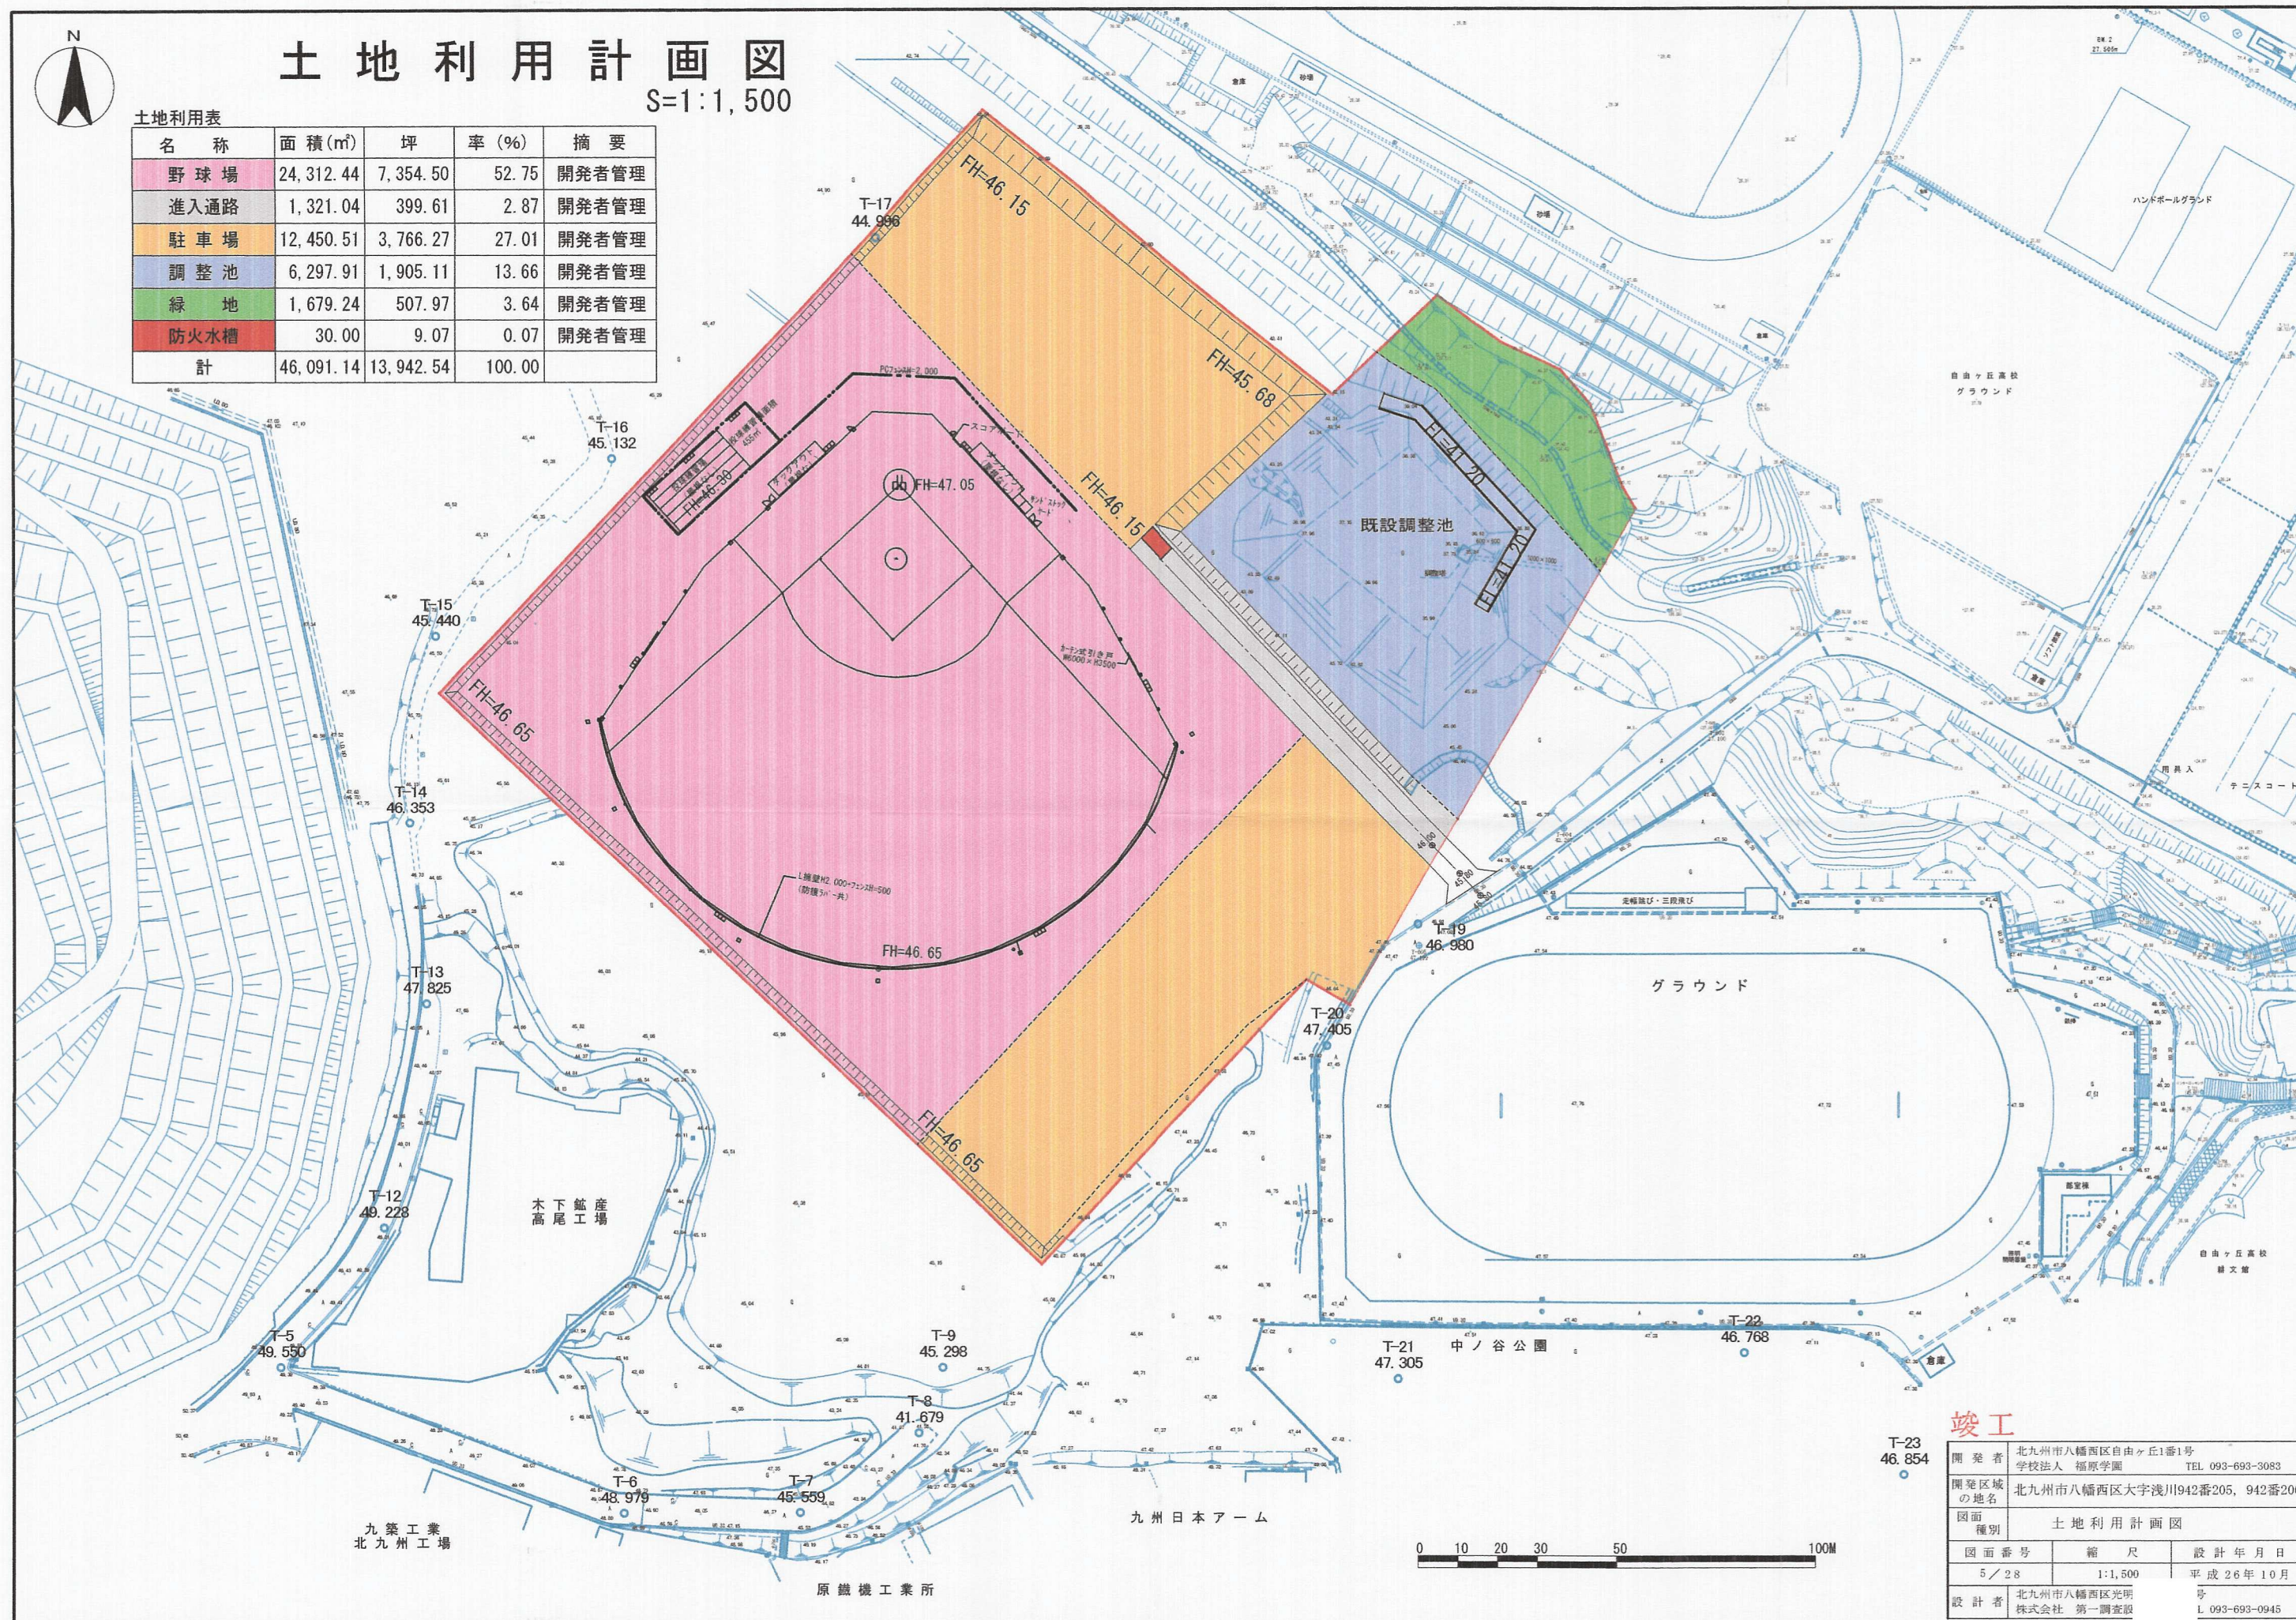

竣工

開発者	北九州市八幡西区自由ヶ丘1番1号 学校法人 福原学園	TEL 093-693-3083
開発区域の地名	北九州市八幡西区大字浅川942番205, 942番206	
図面種別	土地利用計画図	
図面番号	縮尺	設計年月日
5/28	1:1,500	平成26年10月
設計者	北九州市八幡西区光明 株式会社 第一調査股	号 L 093-693-0945