


# 土地利用計画平面図

S=1/200

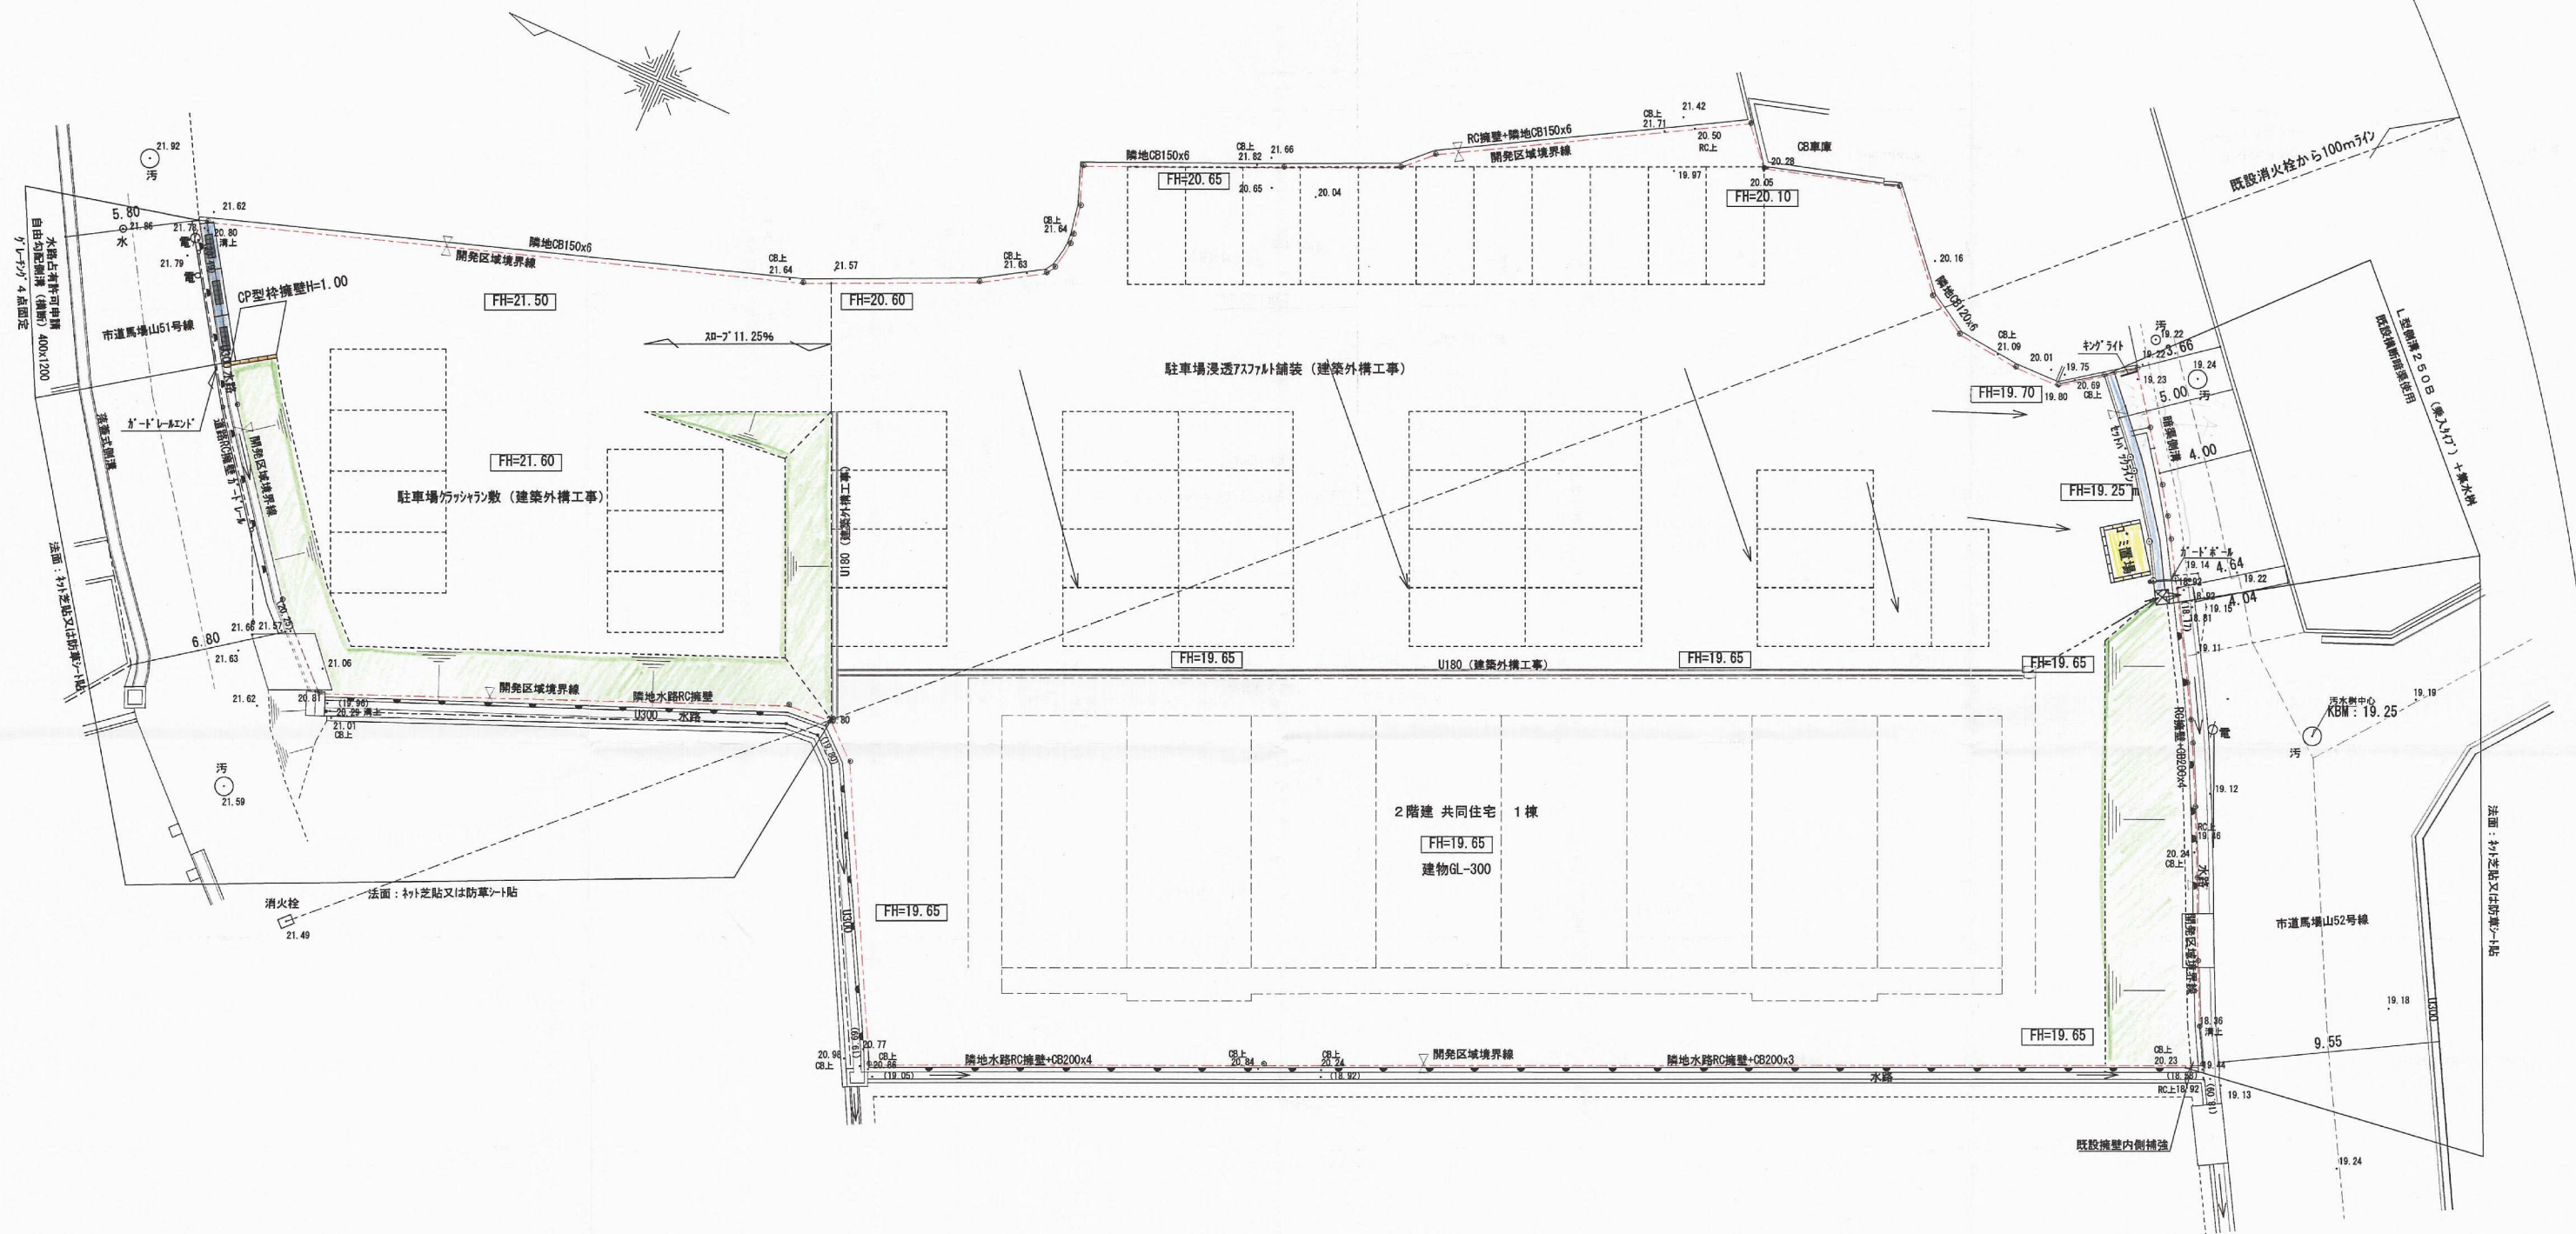

所在地	北九州市八幡西区馬場山原1257-1、-3
面積	2557.79 m <sup>2</sup>
用途地域	第1種住居専用地域 60% 200%
区画・人工	共同住宅 1棟 16世帯
水道	既設給水管より分枝
雑排水	既設污水管より分枝
雨水	既設宅内側溝に放流後 道路側溝に放流
清掃施設	ゴミ置き場 1箇所

開発者	佐藤 健		
開発区域 の地名	北九州市八幡西区馬場山原1257-1、-3		
図面種別	土地利用計画平面図		
図面番号	縮尺	設計年月日	
7	図示	平成22年10月15日	
設計者	北九州市小倉北区足立2丁目5-29-1 星和設計コンサルト 柿田 日出夫		TEL 093-932-1156

完了図面