
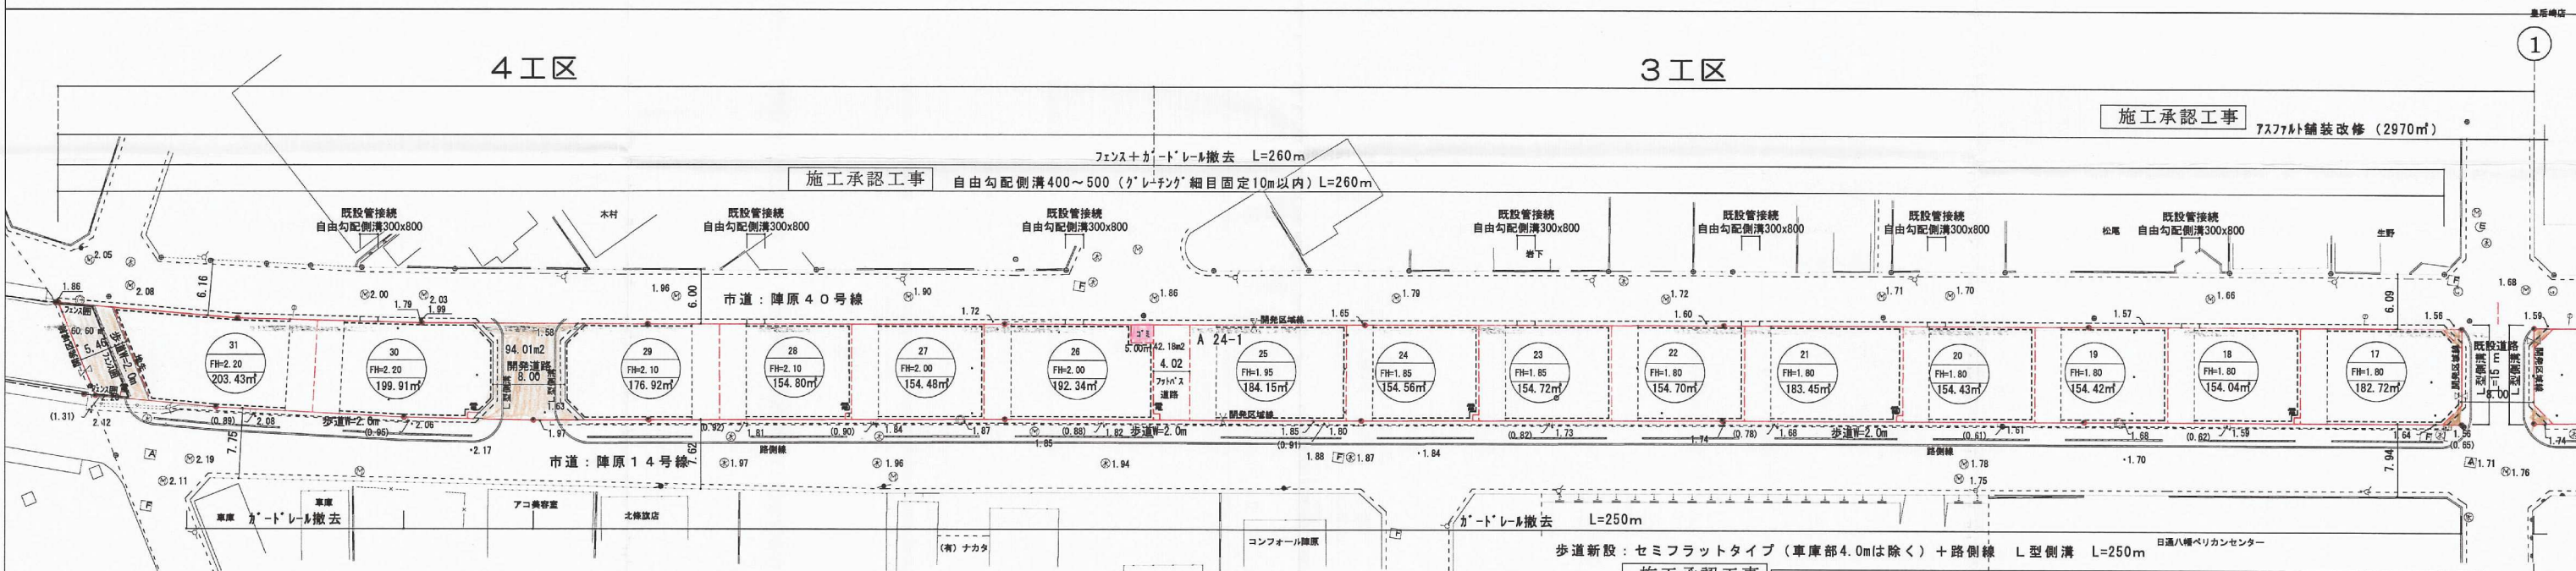


土地 利用 計 画 図  
北九州市八幡西区 陣原3丁目23-1 ほか


1/500

凡例 〰〰〰〰 CB線150x2

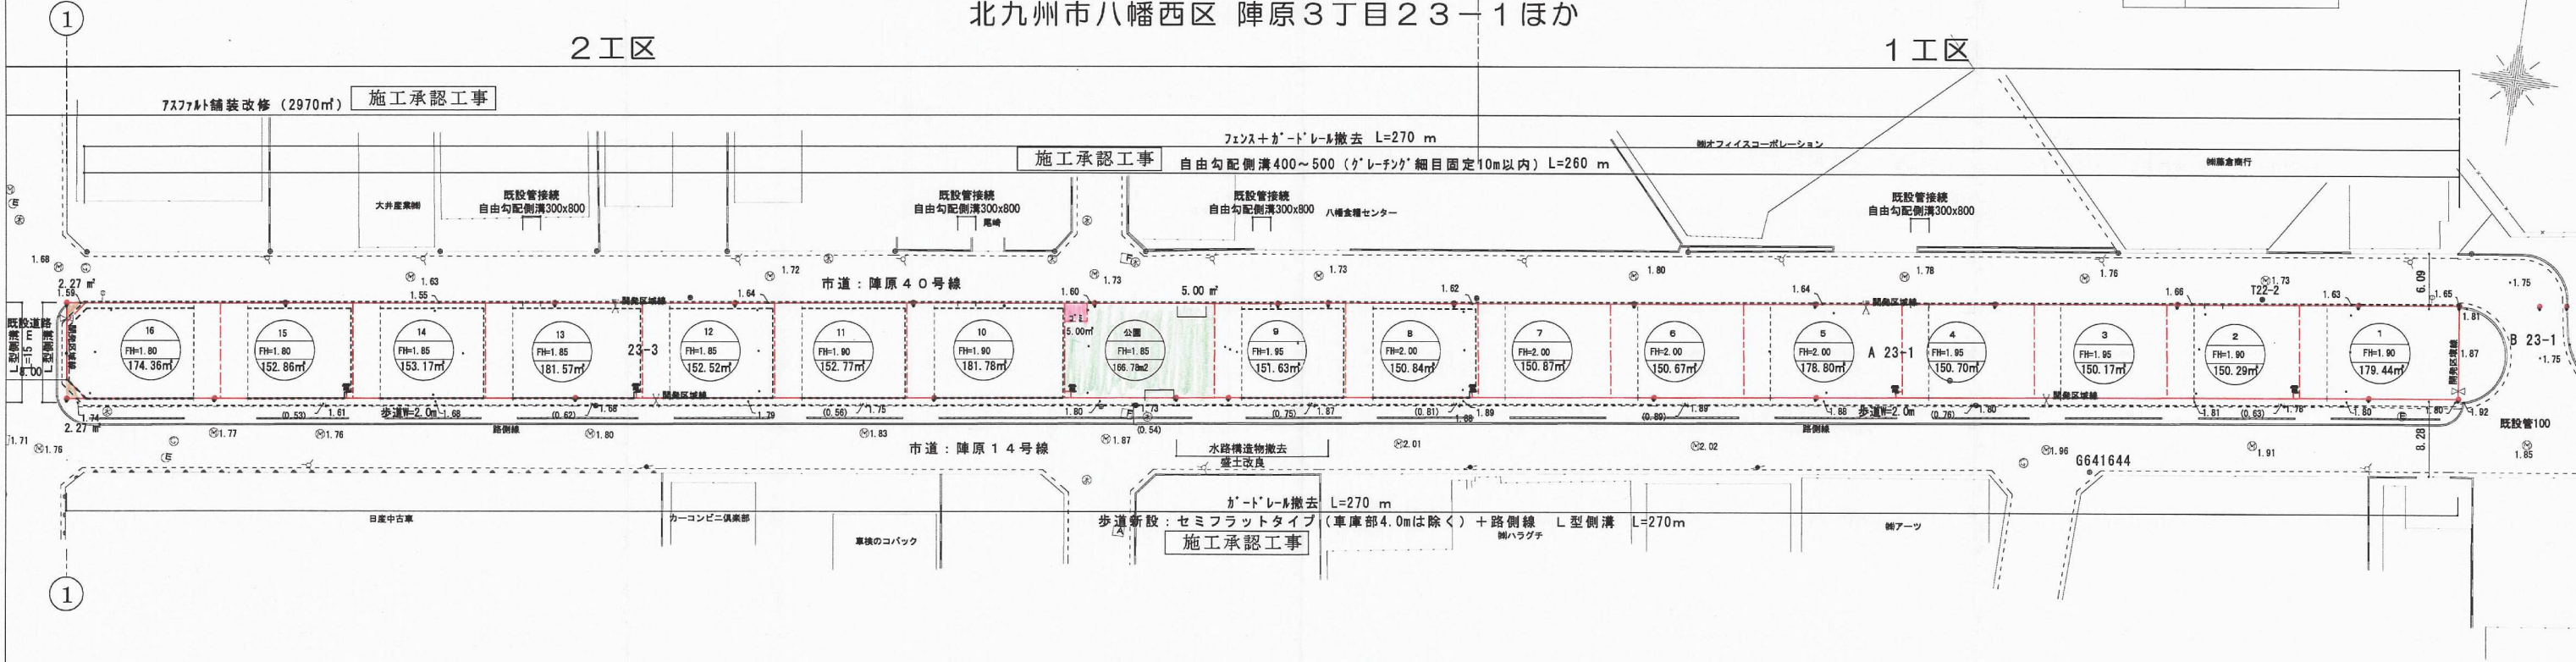

	面積 (㎡)	比 (%)	
有効宅地	5,121.71	92.96	
道路開切+フットパス+電柱+管理道路、開発道路	210.94	3.83	北九州市
公園	166.78	3.03	北九州市
ゴミ置場	10.00	0.18	開発者
全体面積	5,509.43	100.00	

全体図 1/1500

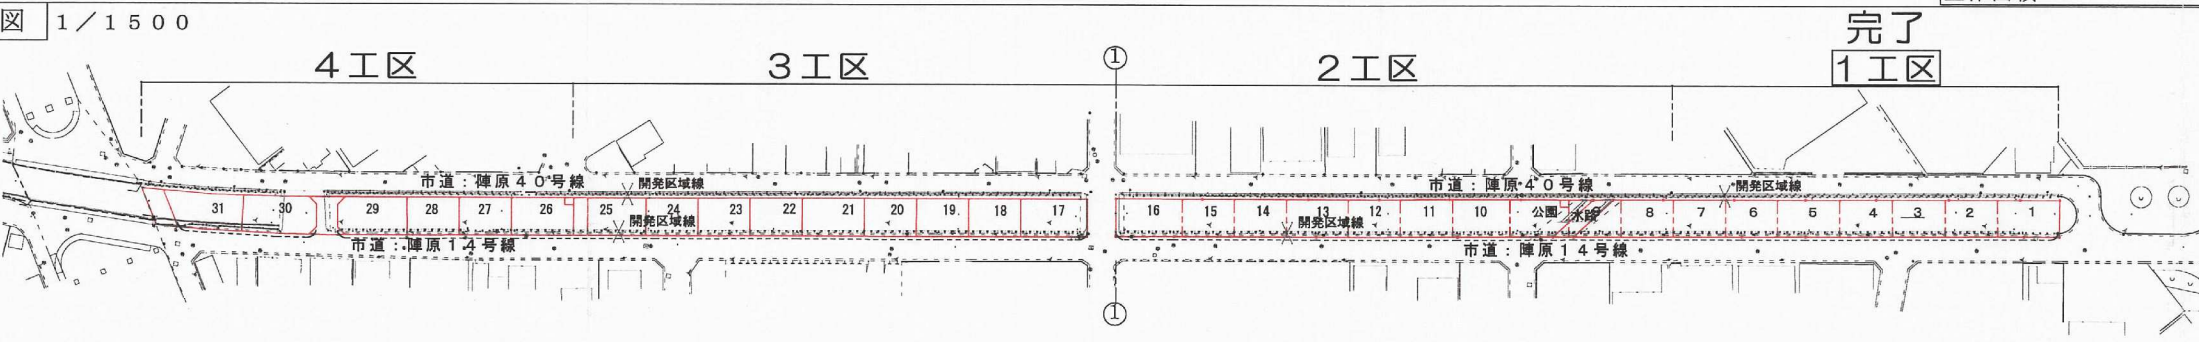

完了図面 (2 3 4工区)

開発者	西日本鉄道株式会社		
開発区域の地名	北九州市八幡西区 陣原3丁目23-1ほか		
図面種別	土地利用計画図		
図面番号		縮尺	設計年月日
7		図示	平成23年2月21日
設計者	北九州市小倉小倉北区足立2丁目5-29-111 星和設計コンサルタント 柿田日出夫 TEL 093-932-1156		

22115