
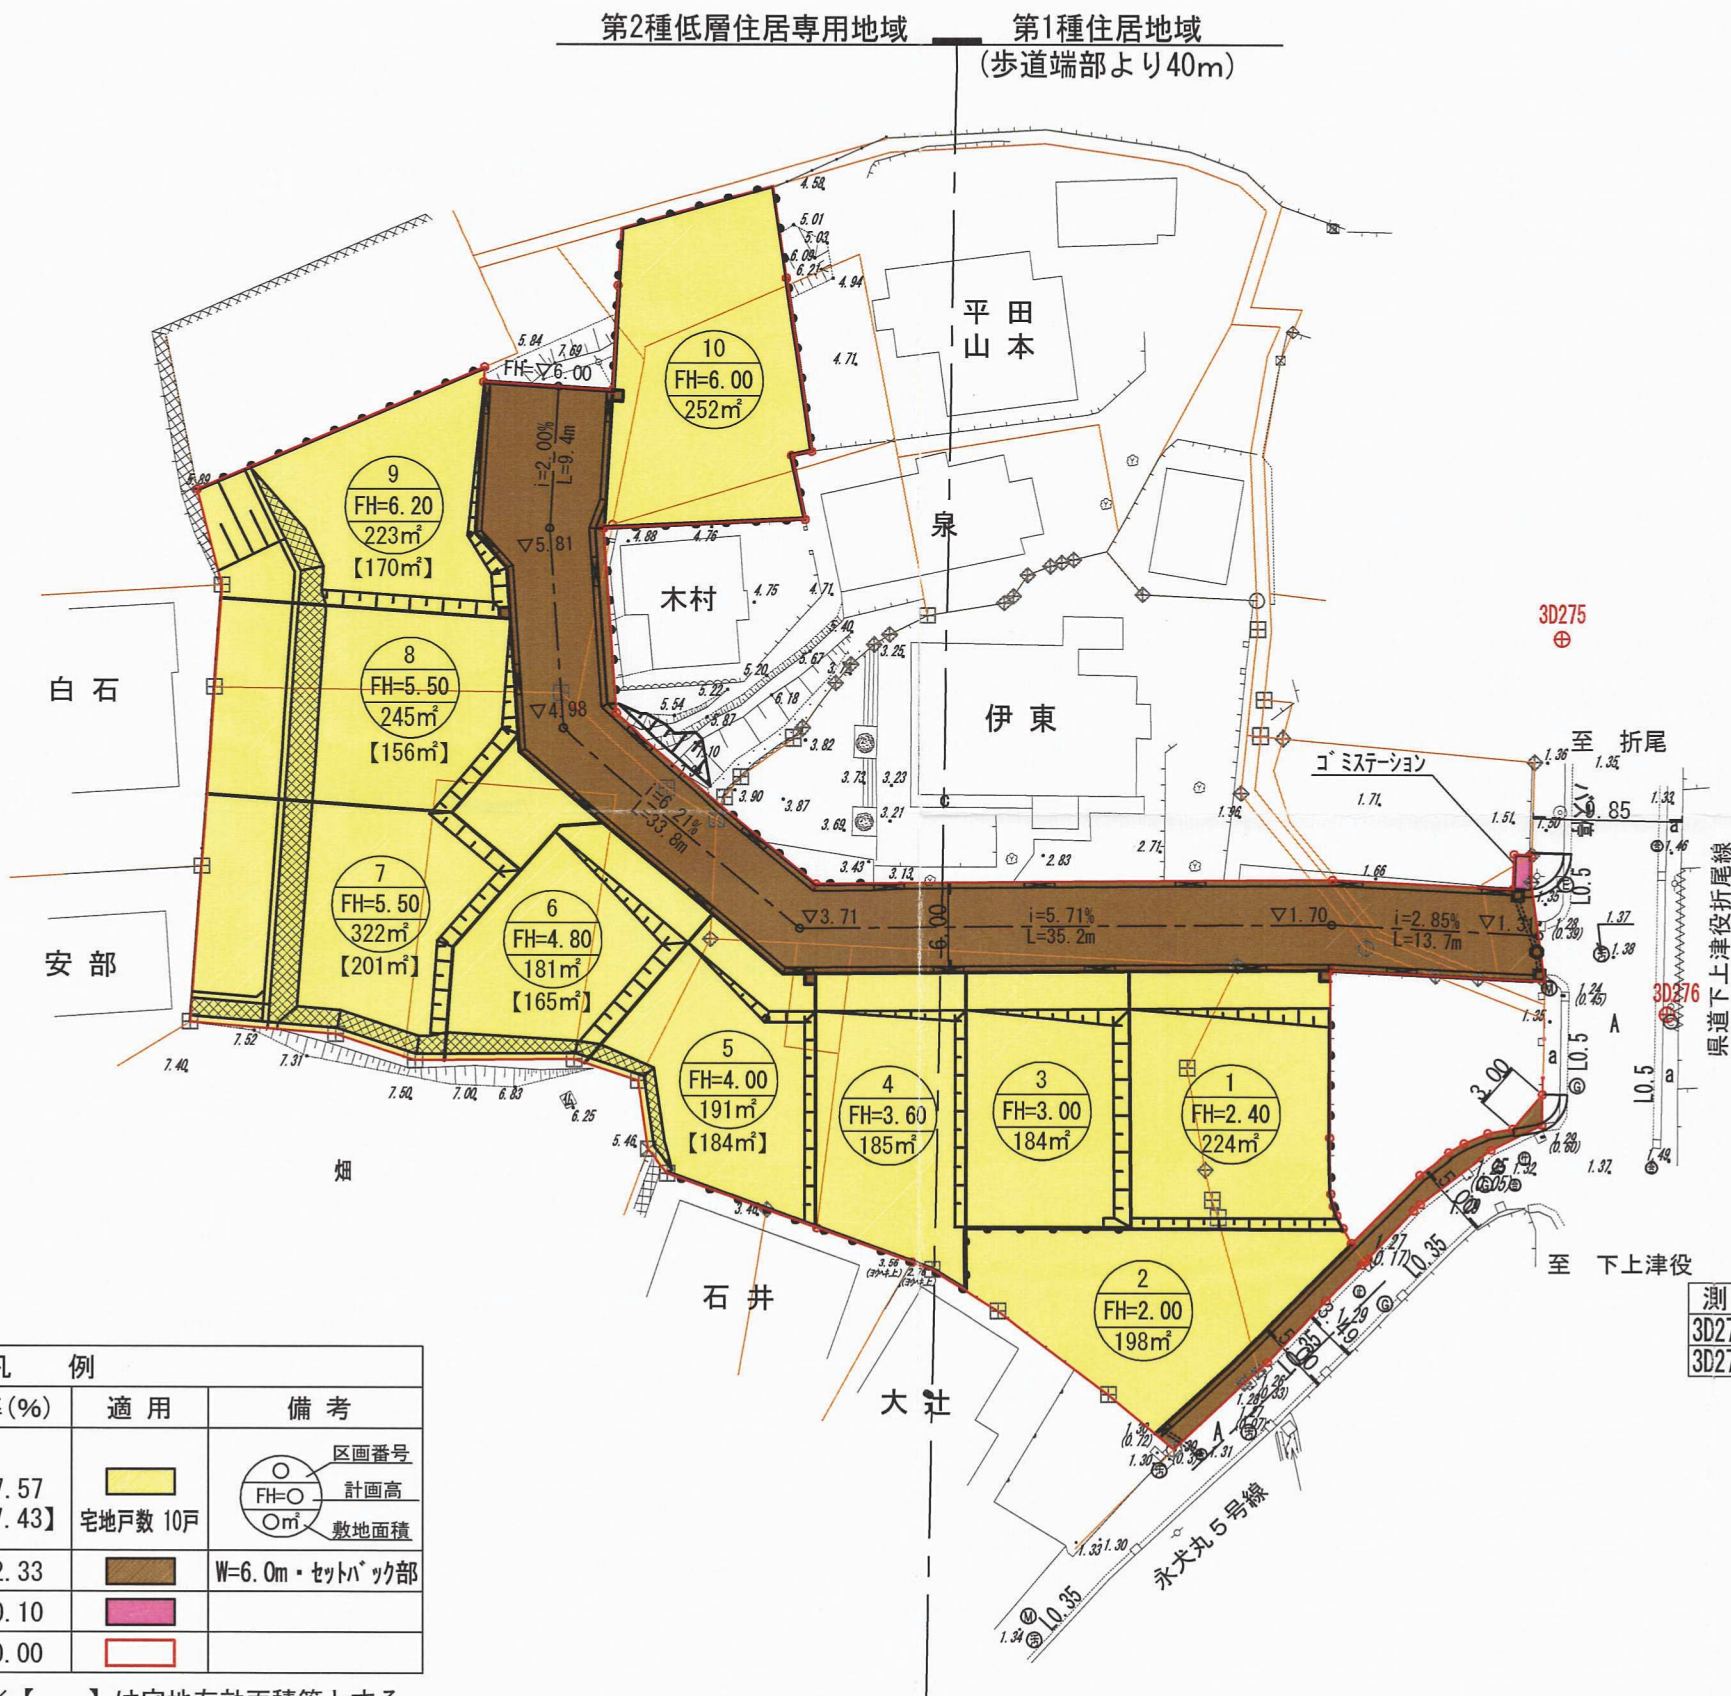


北九州市八幡西区永犬丸一丁目地内  
土地利用計画平面図 A3版 S=1:500

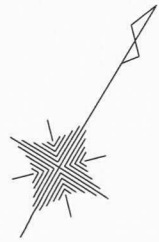

記号 境界線の種類

○	境界点
田	コンクリート杭
⊠	ガラスブロック杭
⊕	金属プレート
①	金属杭
□	特殊杭

凡 例				
種 別	面積(㎡)	比率(%)	適用	備 考
宅 地	2,211.04 【1,922.00】	77.57 【67.43】	宅地戸数 10戸	区画番号 計画高 敷地面積
道 路	636.38	22.33	W=6.0m・セツパツ部	
ゴミステーション	2.84	0.10		
開発区域	2,850.26	100.00		

※【 】は宅地有効面積等とする

基準点座標一覧表

測 点 名	X 座 標	Y 座 標
3D275	94192.587	-25559.985
3D276	94174.874	-25541.168

竣 工 図

所 在	北九州市八幡西区永犬丸一丁目地内		
図 名	土地利用計画平面図	年 月 日	H29.3.10
縮 尺	A3版:S=1/500	図 番	7/25
設 計	〒807-1103 八幡西区香月西3-2-12 旭測量設計株式会社 設計者 前田 誠一郎 TEL (093)-618-3180		