土地利用計画図 縮尺1/300

北九州市八幡西区藤原一丁目98番13
103番7

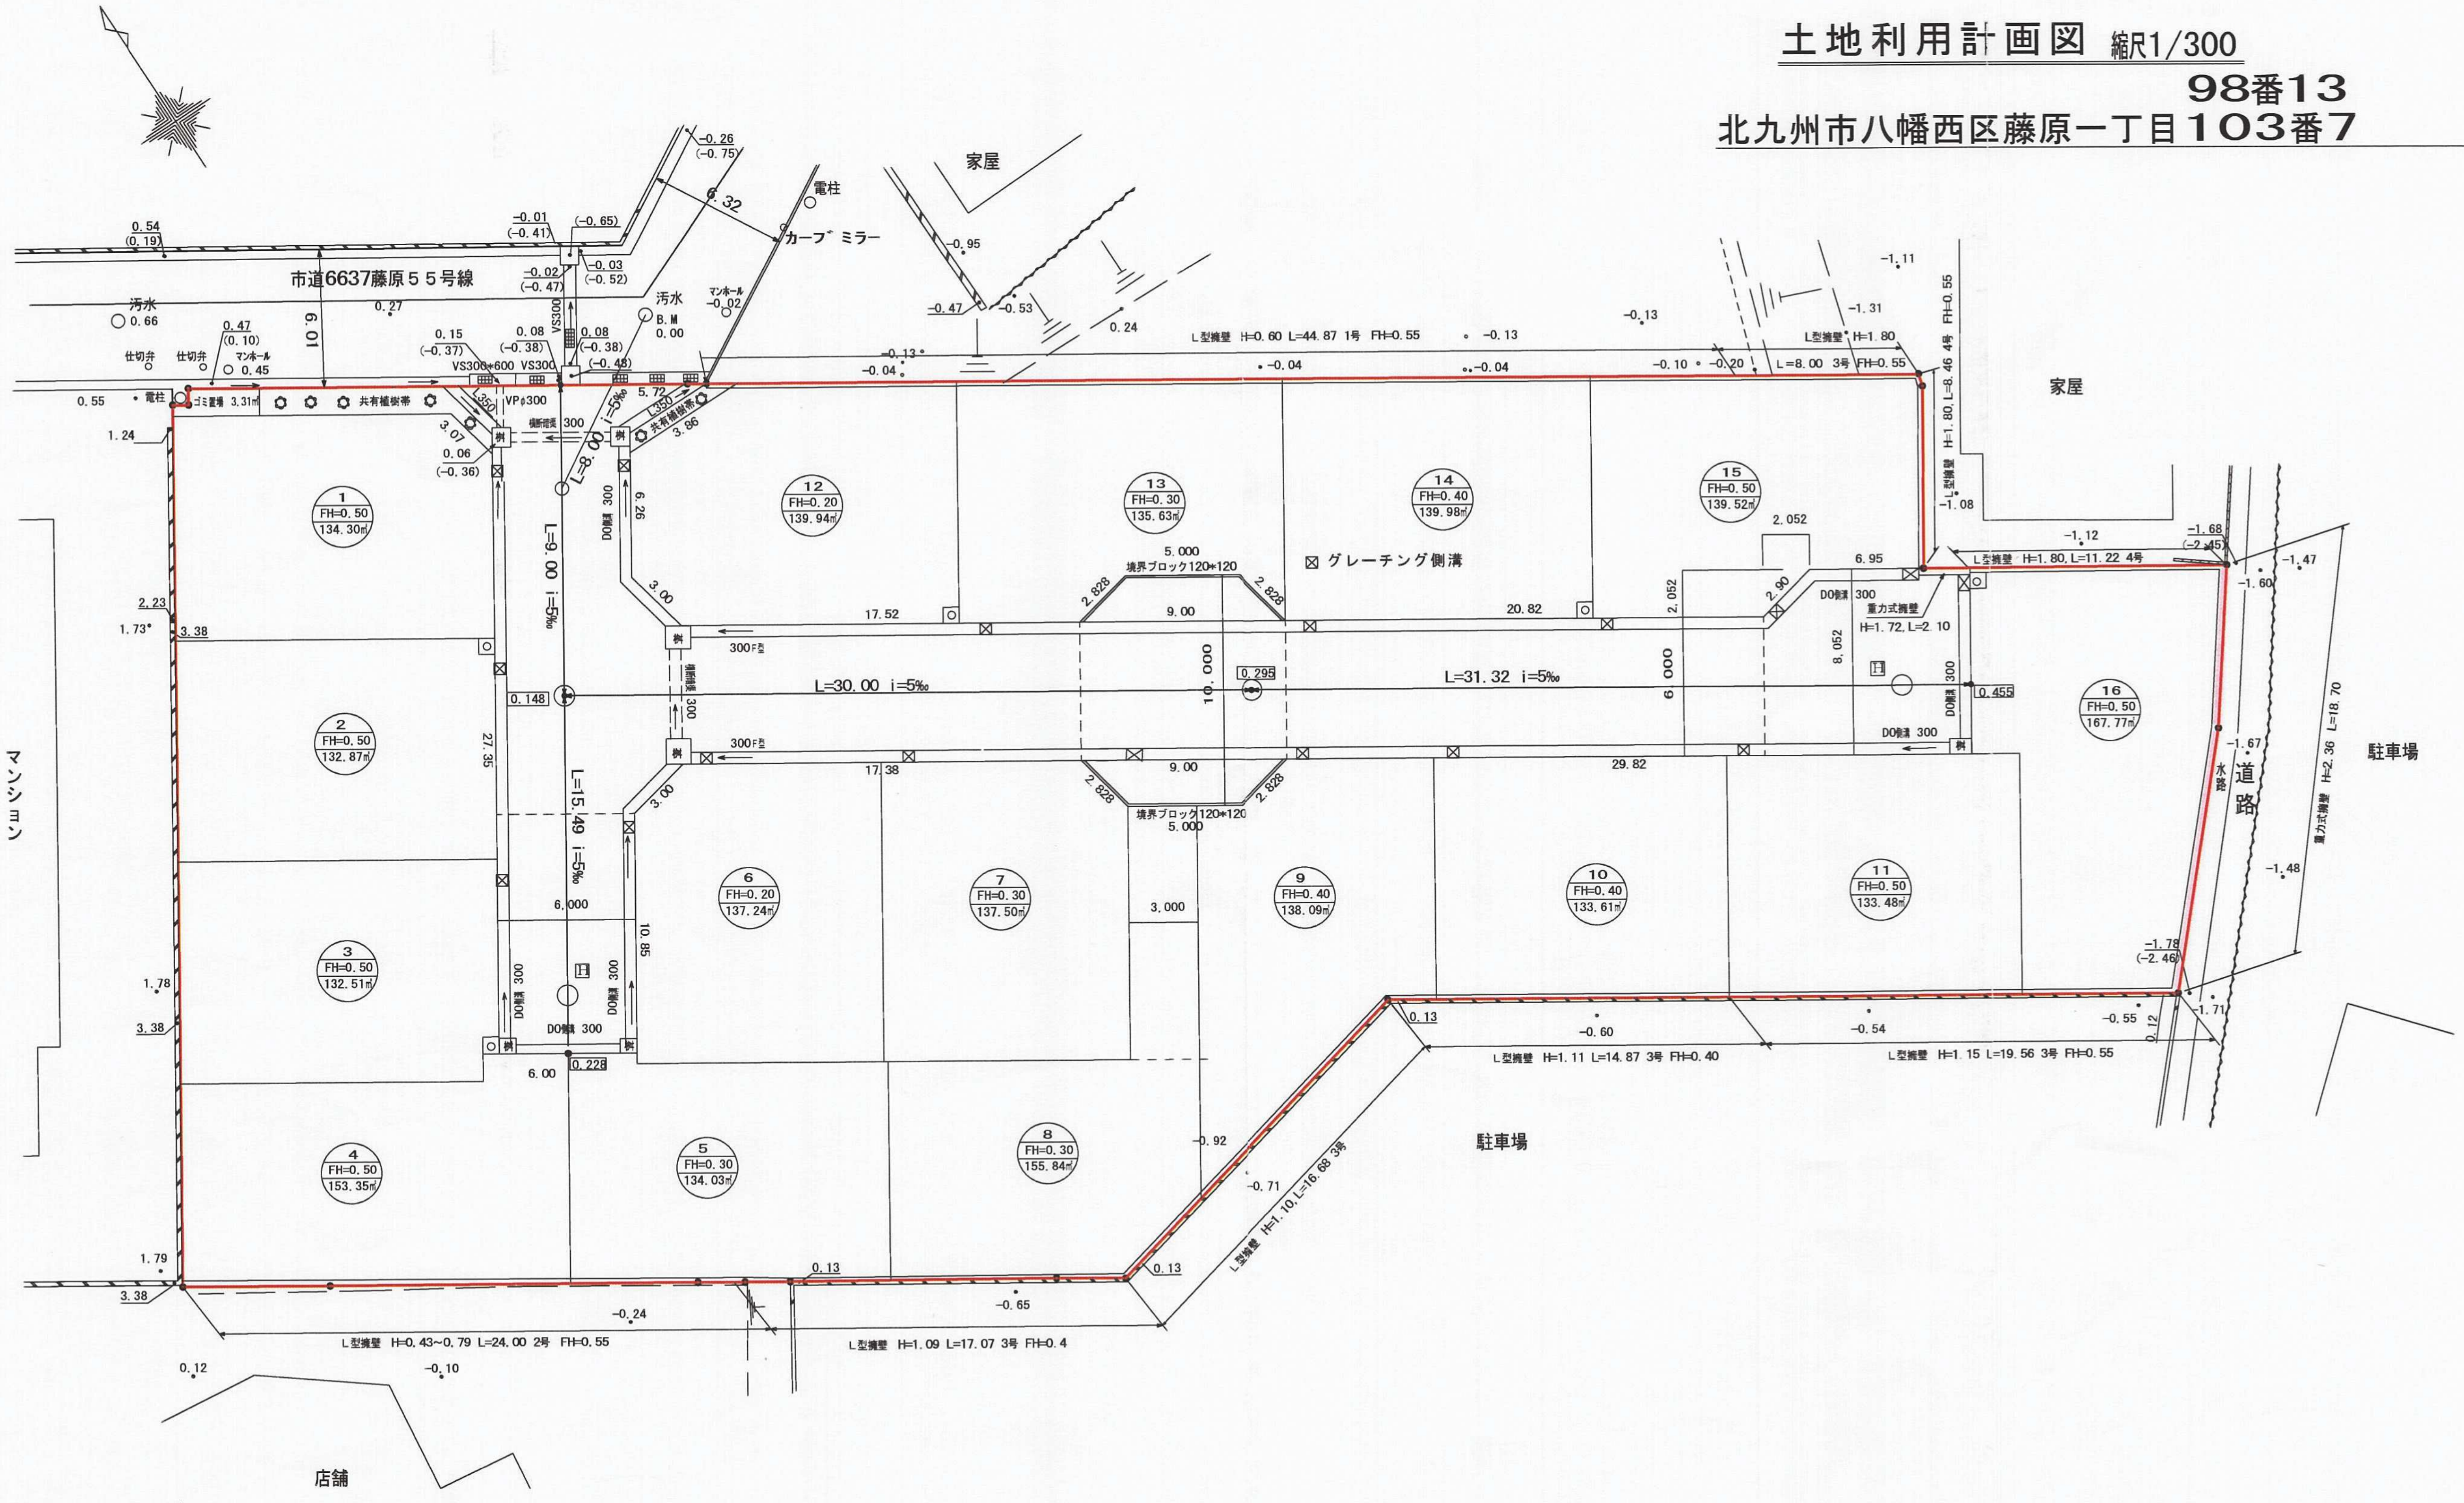
市道6637藤原５５号線
家屋
電柱
カーブミラー
汚水
B.M
マンション
駐車場
店舗
道路
水路
グレーチング側溝
境界ブロック120×120
共有植樹帯
ゴミ置場 3.31㎡
VPφ300
VS300×600
L=30.00 i=5‰
L=31.32 i=5‰
L=9.00 i=5‰
L=15.49 i=5‰
L型擁壁 H=0.60 L=44.87 1号 FH=0.55
L型擁壁 H=1.80 L=8.00 3号 FH=0.55
L型擁壁 H=1.80 L=8.46 4号 FH=0.55
L型擁壁 H=1.80 L=11.22 4号
重力式擁壁 H=1.72 L=2.10
重力式擁壁 H=2.36 L=18.70
L型擁壁 H=1.11 L=14.87 3号 FH=0.40
L型擁壁 H=1.15 L=19.56 3号 FH=0.55
L型擁壁 H=1.10 L=16.68 3号
L型擁壁 H=0.43~0.79 L=24.00 2号 FH=0.55
L型擁壁 H=1.09 L=17.07 3号 FH=0.4
1 FH=0.50 134.30㎡
2 FH=0.50 132.87㎡
3 FH=0.50 132.51㎡
4 FH=0.50 153.35㎡
5 FH=0.30 134.03㎡
6 FH=0.20 137.24㎡
7 FH=0.30 137.50㎡
8 FH=0.30 155.84㎡
9 FH=0.40 138.09㎡
10 FH=0.40 133.61㎡
11 FH=0.50 133.48㎡
12 FH=0.20 139.94㎡
13 FH=0.30 135.63㎡
14 FH=0.40 139.98㎡
15 FH=0.50 139.52㎡
16 FH=0.50 167.77㎡

竣工図

9

工事名称	備考欄		照査	検図	製図	図面名称
仮称）藤原１丁目開発計画		Archi Style 株式会社 アーキスタイル 設計者 一色 美[redacted]				土地利用計画図

縮尺 1:300
作成日 10 07 24
用紙サイズ A3

22105