


土地利用計画平面図 A1版 S=1/200  
A3版 S=1/400  
北九州市八幡西区御開三丁目3458番1他7筆

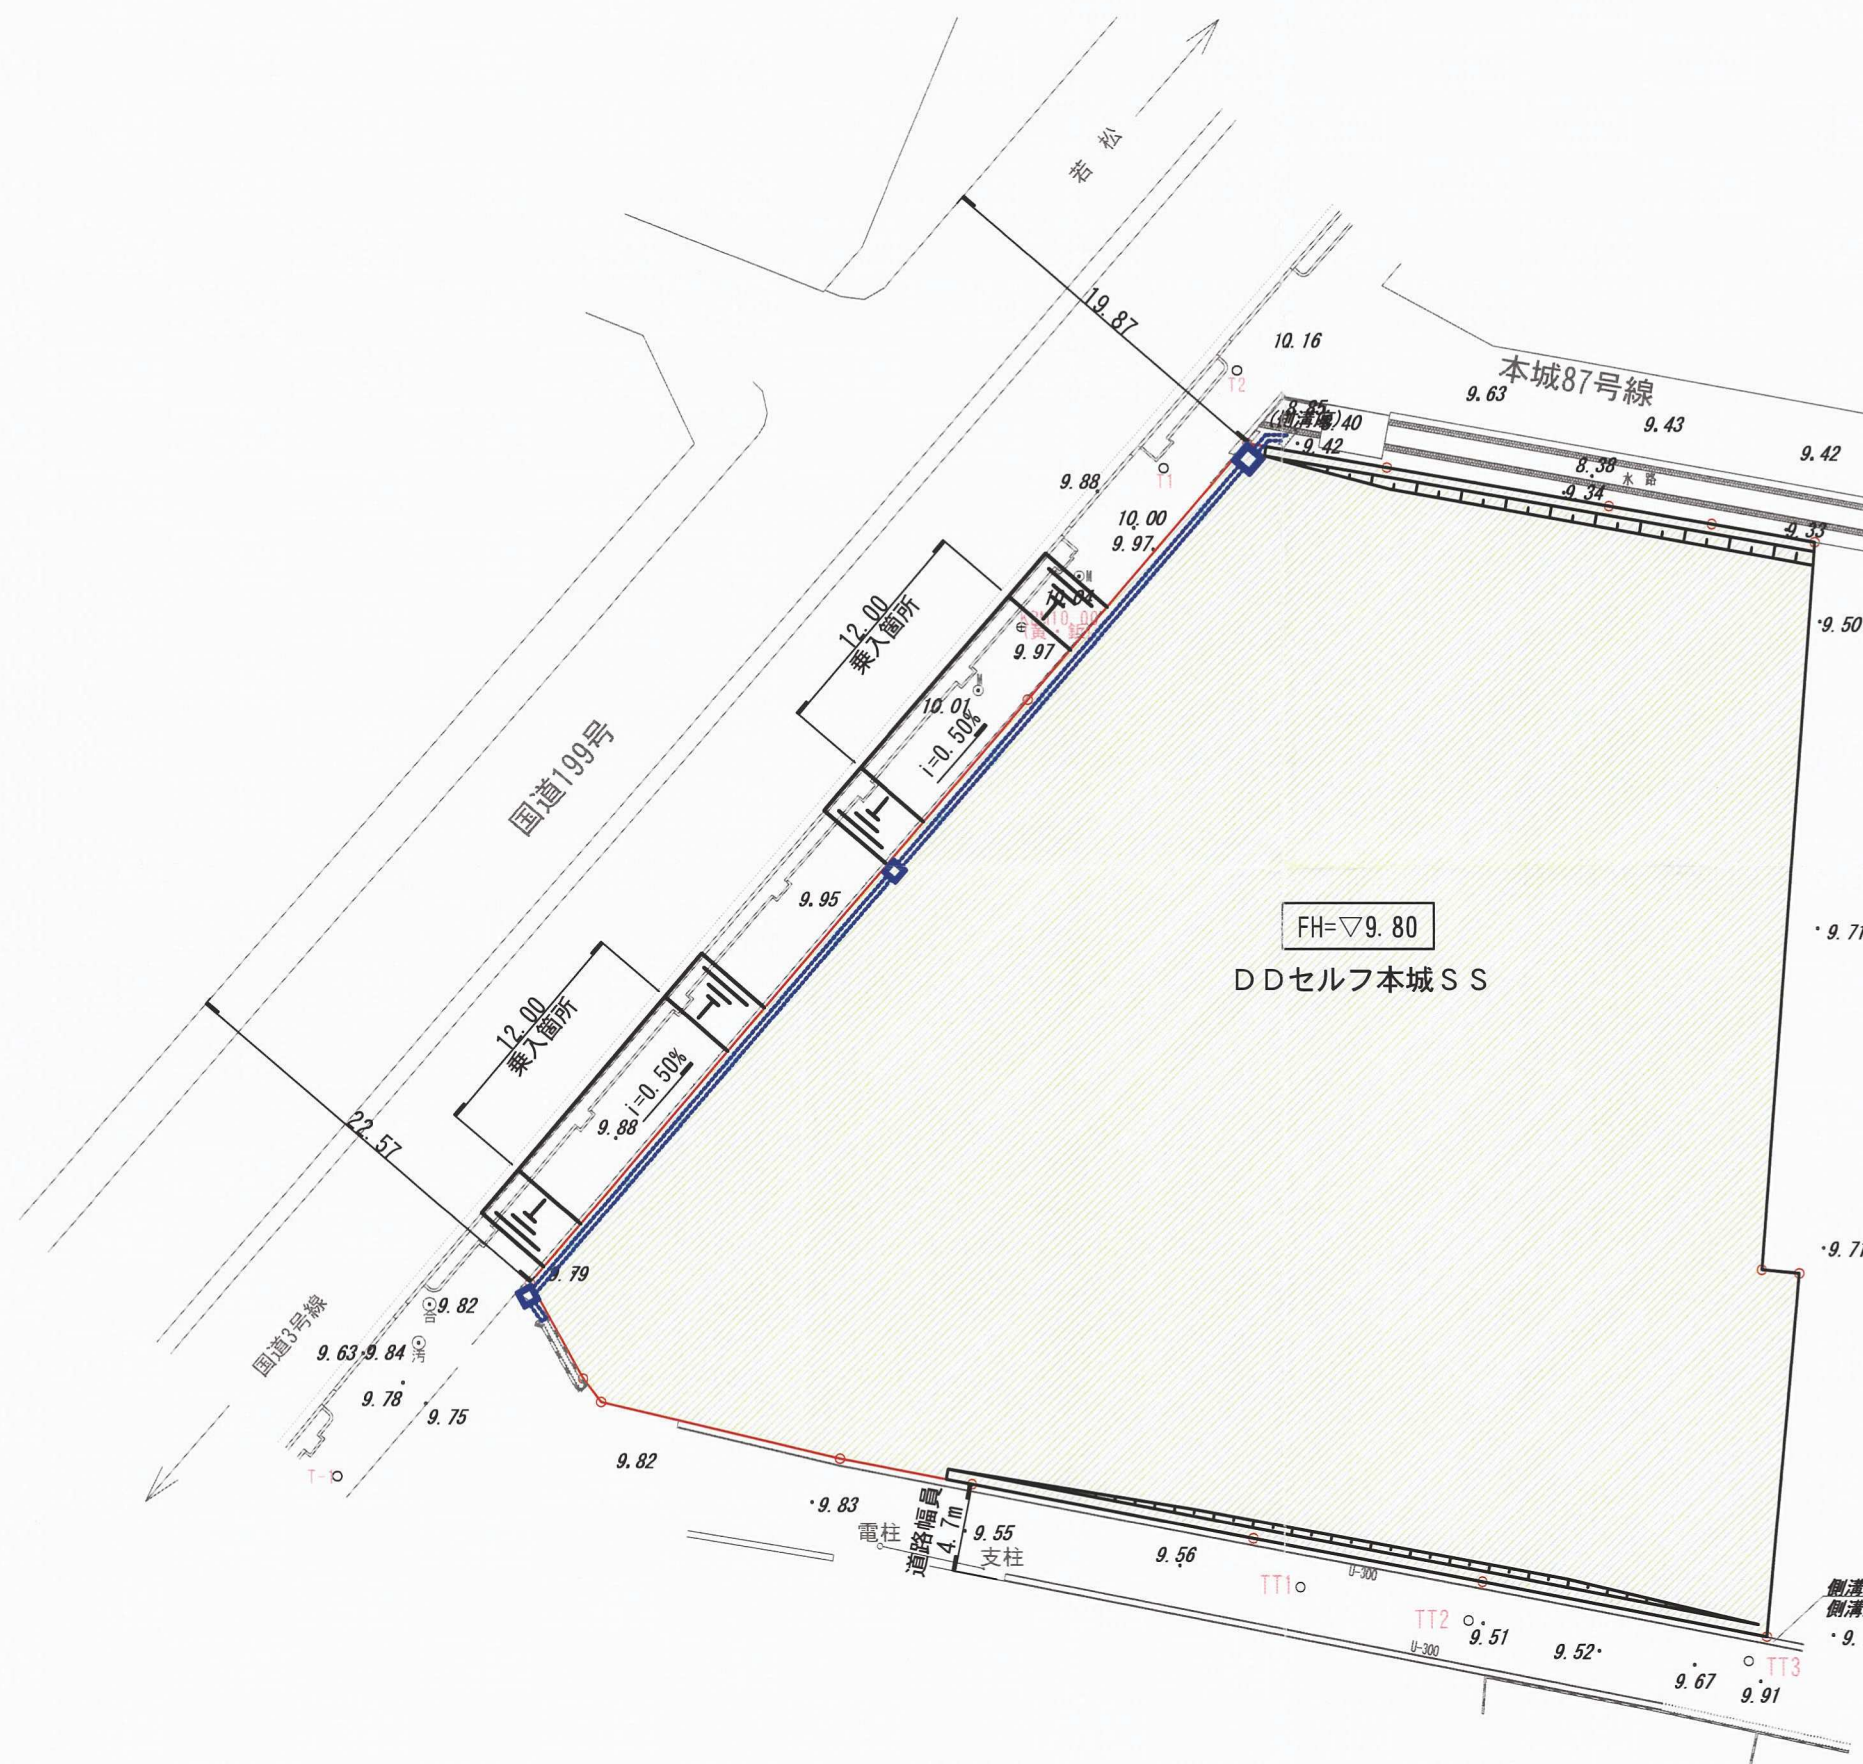

土地利用集計表

凡 例				
種 別	面積 (㎡)	比率 (%)	適 用	備 考
事業用地	2,861.41	100.00		
開発区域	2,861.41	100.00		

竣 工 図

所 在	北九州市八幡西区御開三丁目地内		
図 名	土地利用計画平面図	年月日	H26.7.1
縮 尺	A1版 : S=1/200 A3版 : S=1/400	図 番	6/14
設 計	(株)シビルコンサルタント 北九州市小倉北区田町10番5号 10F 設計者 清本英二 TEL (093) -562-7101		