土地利用計画平面図

（北九州市八幡西区貴船台地内）

土地利用計画・面積一覧

色別	分類	区域名称	面積	比率	比率
	宅地	宅地用地	1901.58 m2	83.30%	83.30%
	公共施設	区域内道路	264.04 m2	11.57%	15.05%
		セットバック道路	66.65 m2	2.92%	
		既存市道区域	12.74 m2	0.56%	
	公益的施設	ゴミ置場用地	6.03 m2	0.26%	0.26%
	その他	その他	31.77 m2	1.39%	1.39%
	開発区域		2282.81 m2	100.00%	100.00%

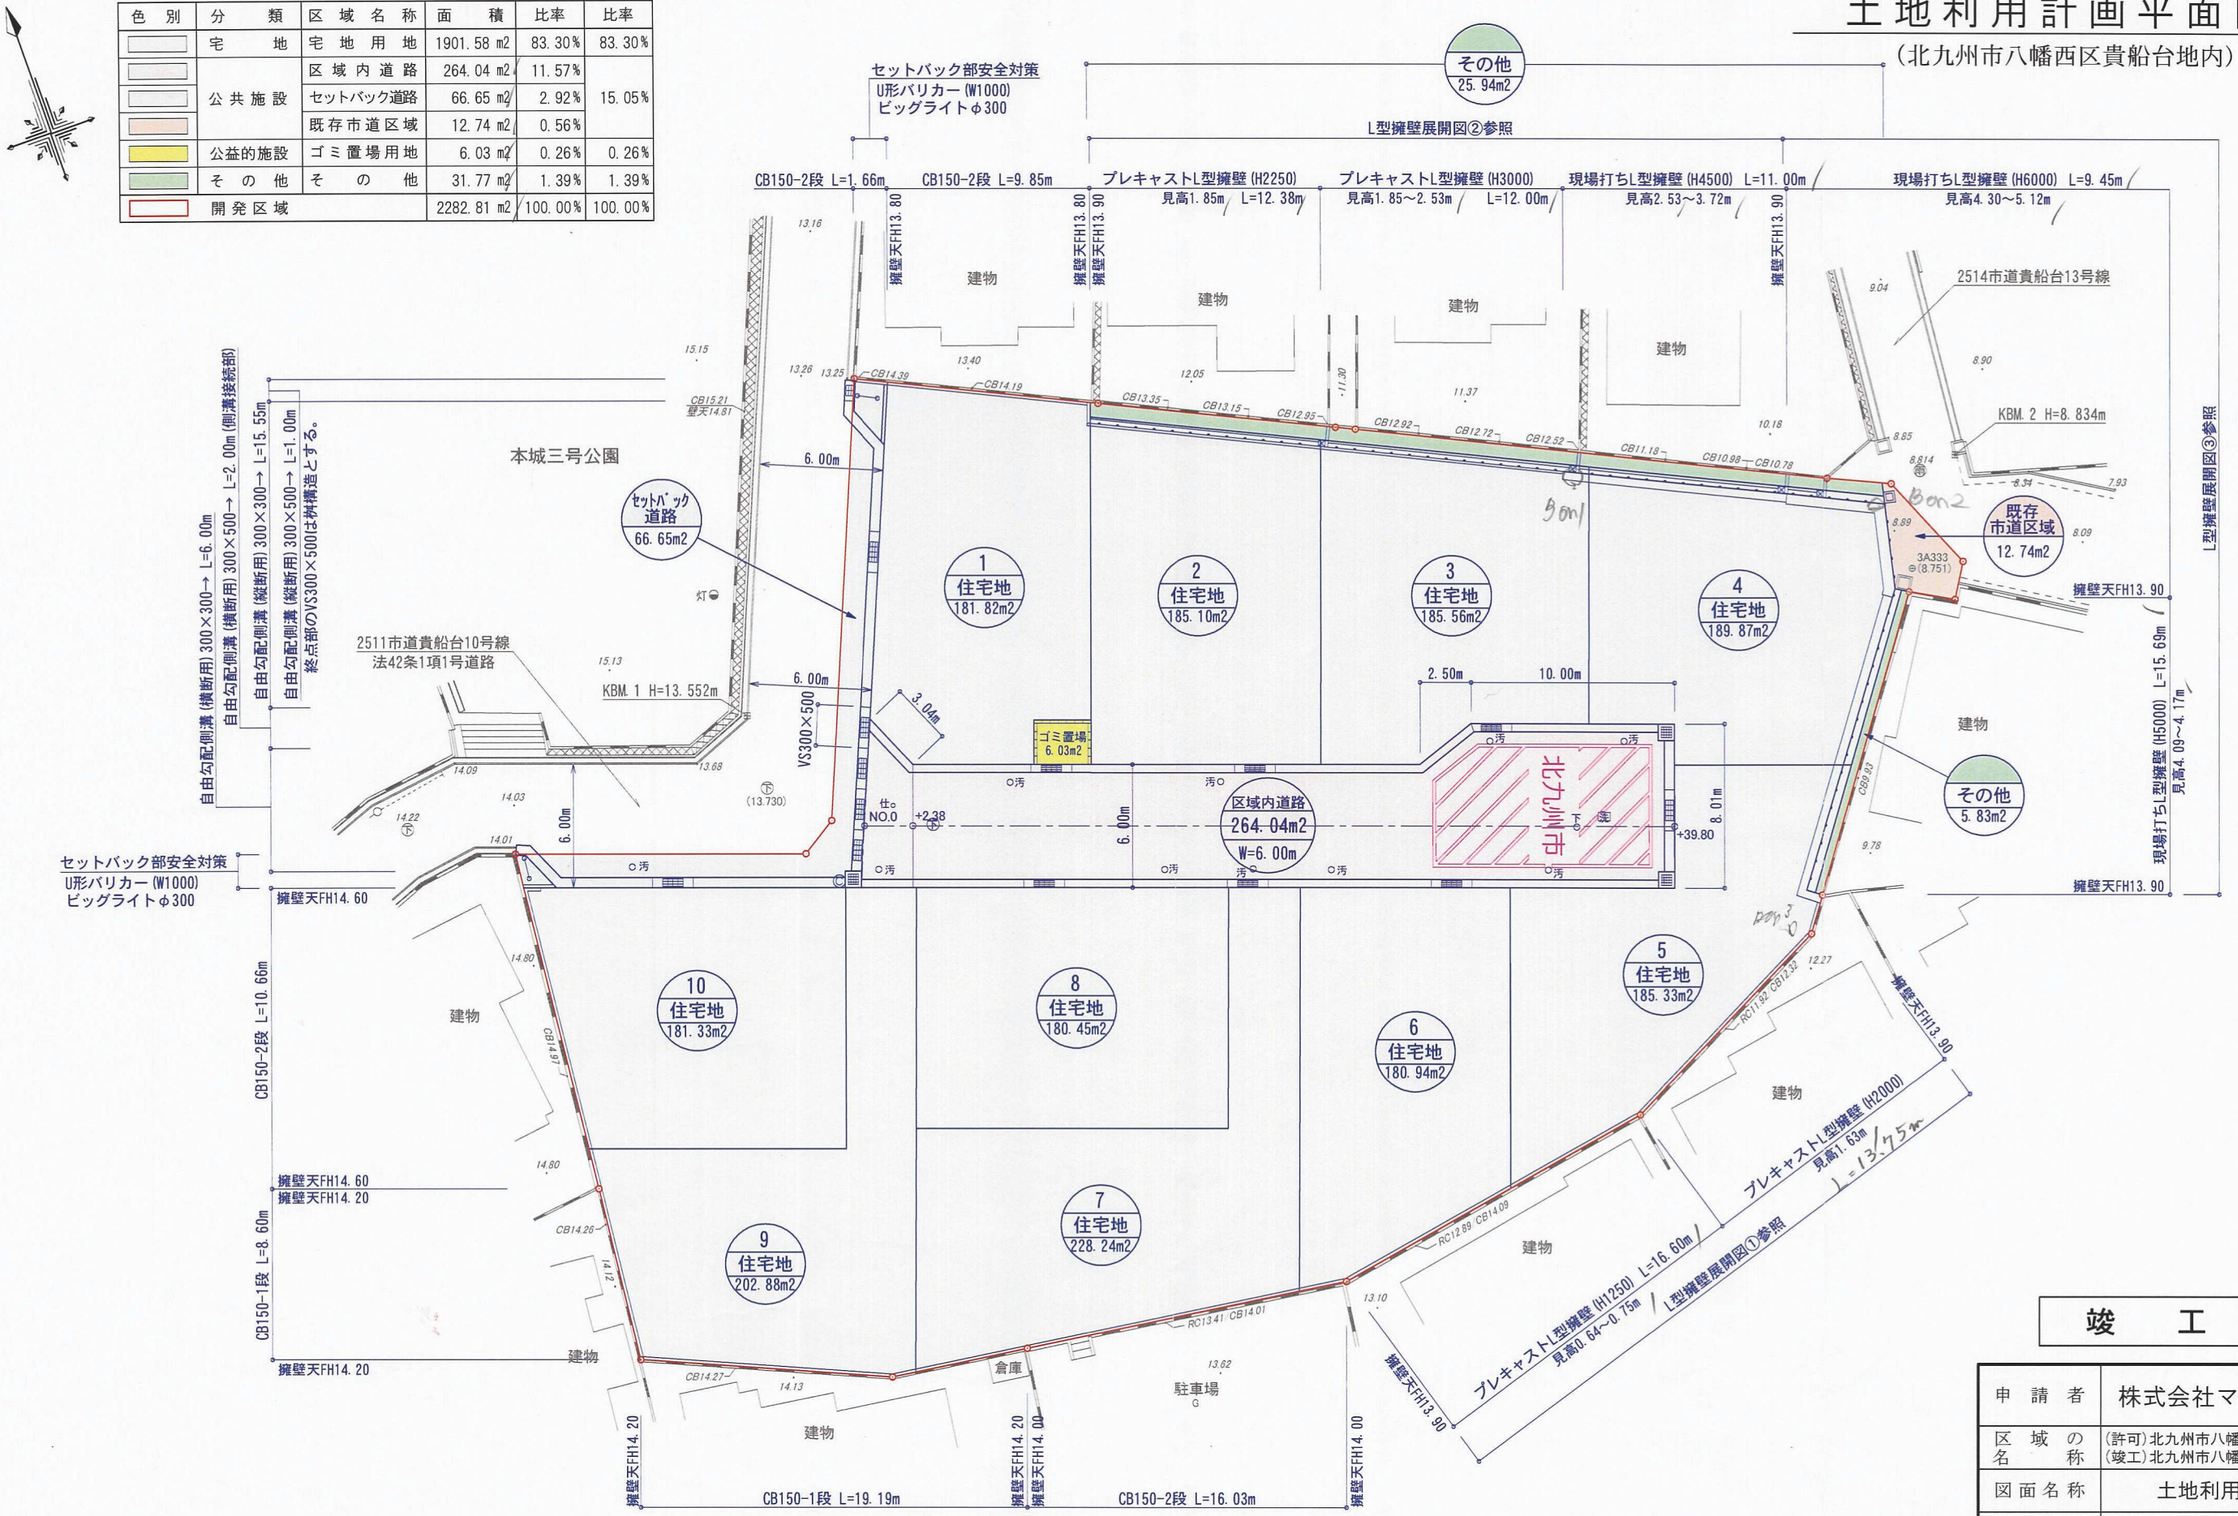

竣工図

申請者	株式会社マーブルホーム	
区域の名称	(許可)北九州市八幡西区貴船台776番90ほか (竣工)北九州市八幡西区貴船台794番1ほか	
図面名称	土地利用計画平面図	
図面番号	縮尺	作成年月日
NO. 6	1/300	令和元年12月
設計者	〒824-0003 福岡県行橋市大橋三丁目12番27号 株式会社 第一プランニング Daiichi Planning, 土木課 東	

31106