


# 土地利用竣功図

縮尺, 1:200

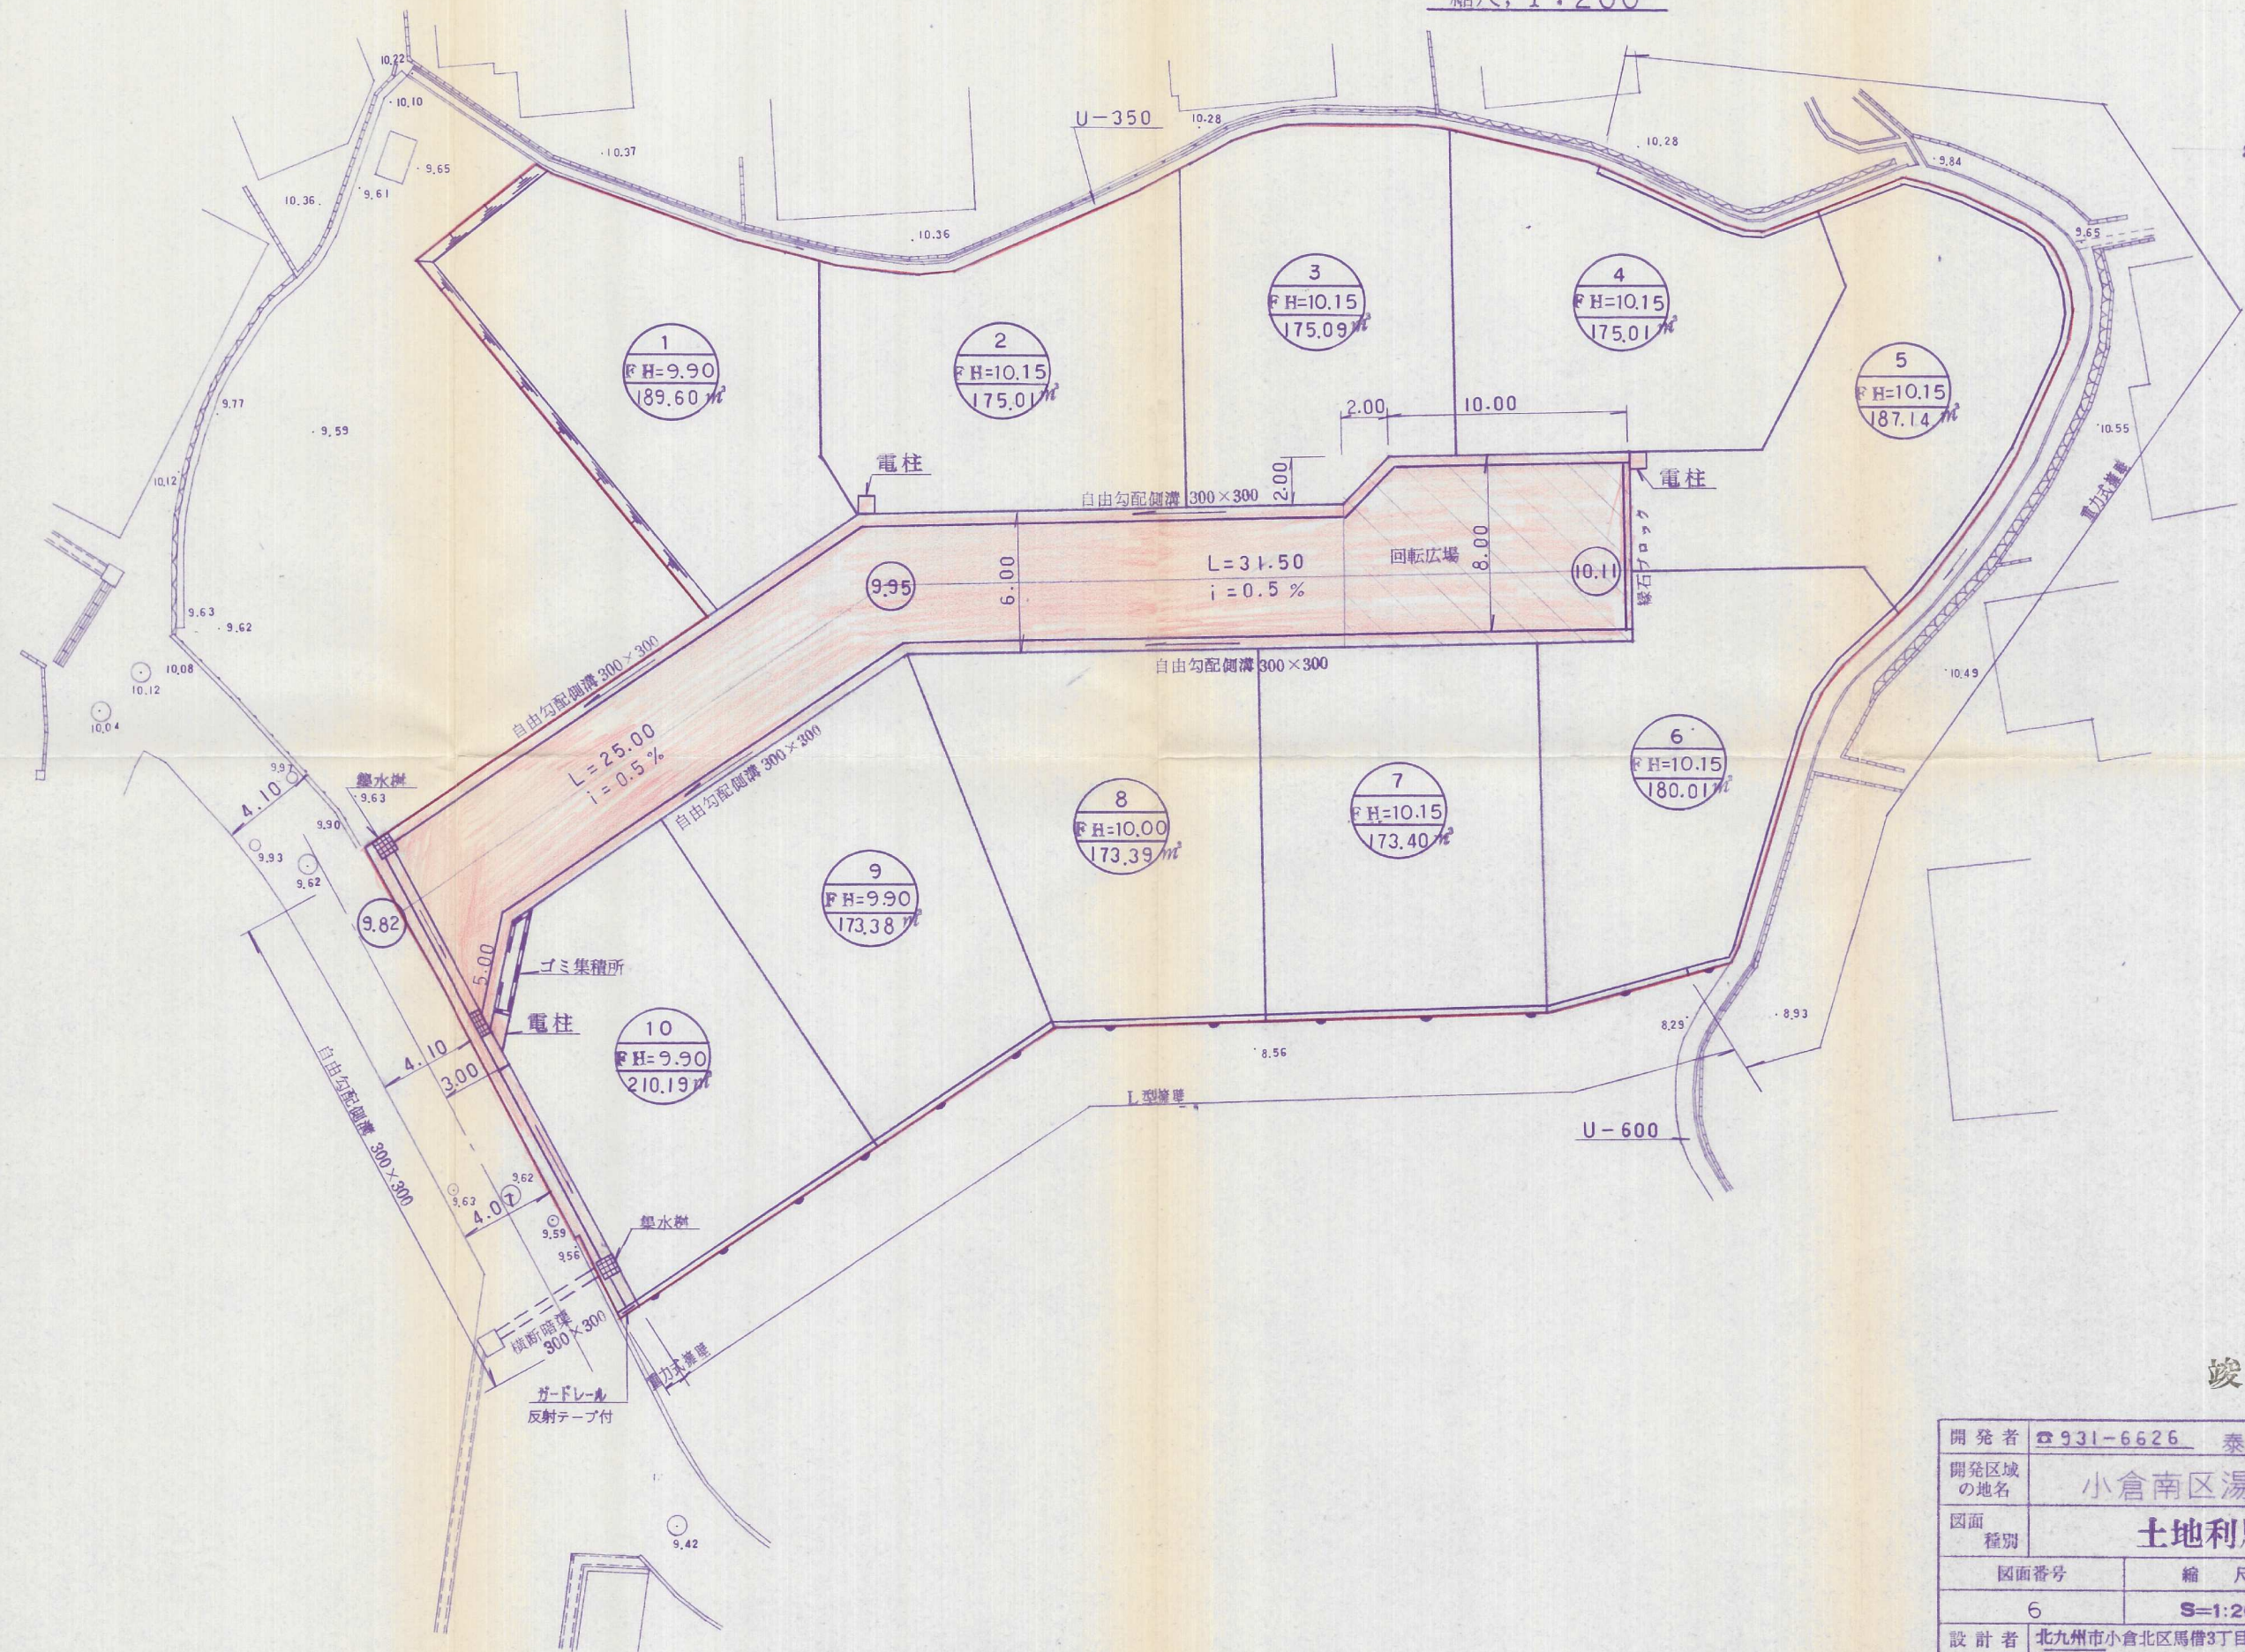

竣工

開発者	☎ 931-6626 泰平建設株式会社		
開発区域 の地名	小倉南区湯川新町一丁目		
図面 種別	土地利用竣功図		
図面番号	縮尺	設計年月日	
6	S=1:200		
設計者	北九州市小倉北区馬場3丁目3-37 (有)高尾設計事務所 ☎ (代) 511-4067 氏名		