


曾根サティ-駐車場

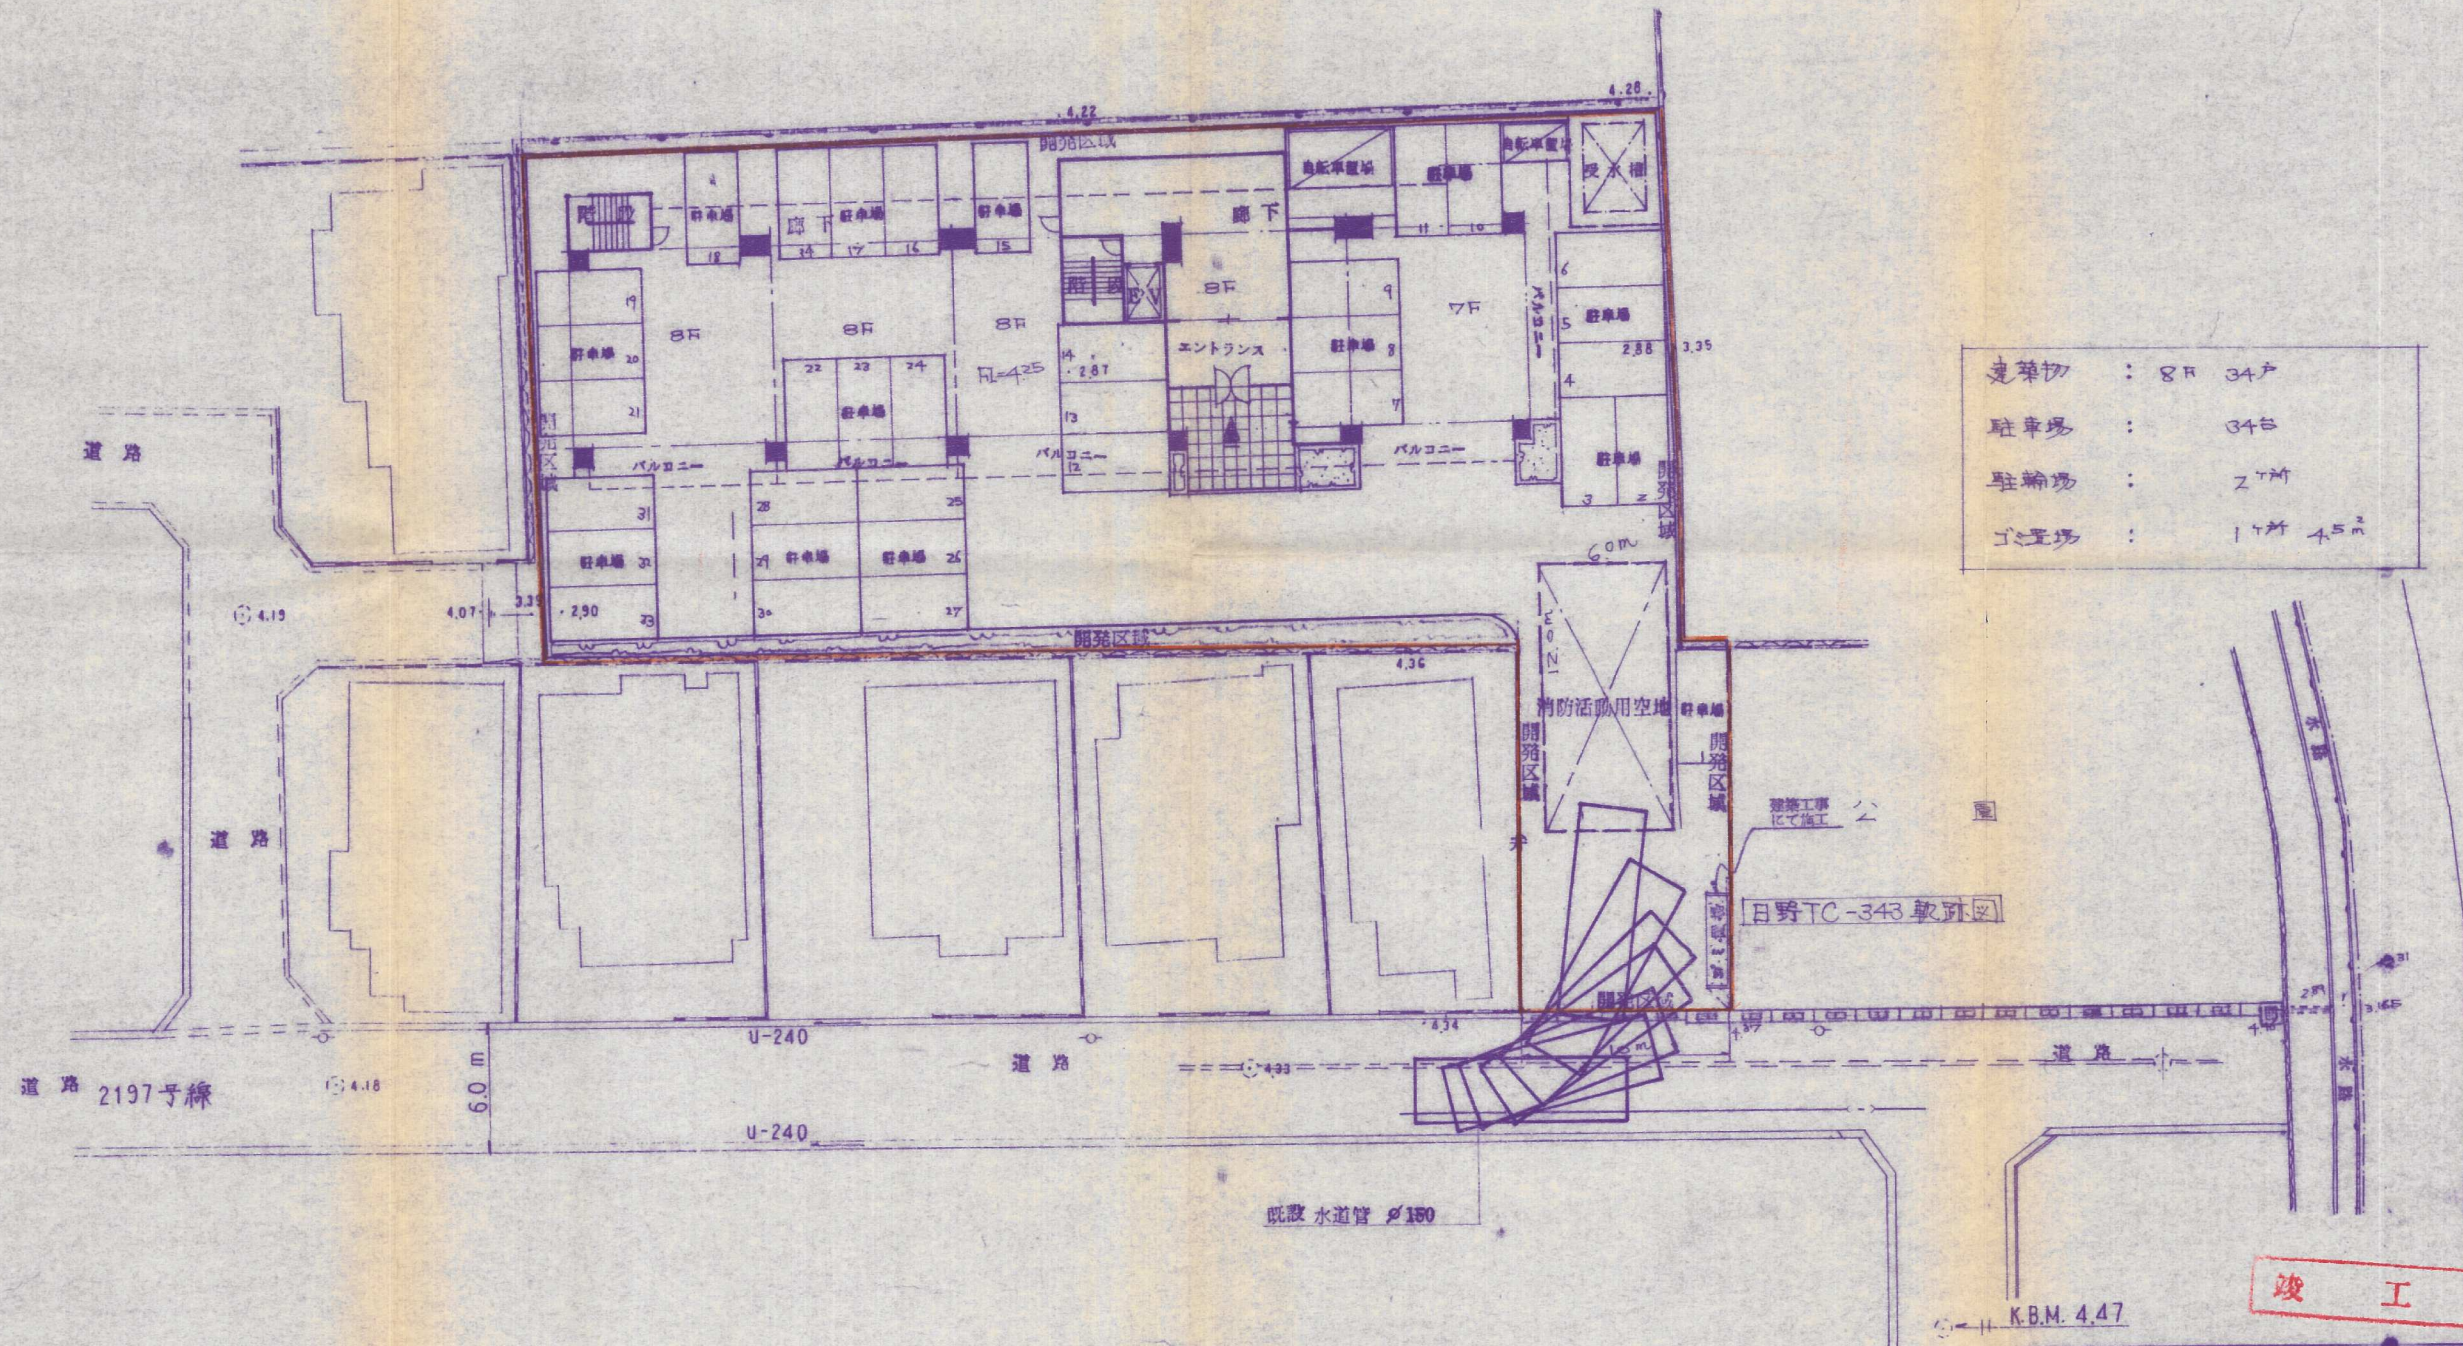

建築物	: 8F 34戸
駐車場	: 34台

開 発 者	第一交通産業(株)		
開発区域 の地名	北九州市小倉南区下曾根四丁目 2075ほか		
図面種別	土地利用計画図 (消防用活動空地)		
図面番号	縮 尺	設計年月日	
11	S=1:250	平成12年3月10日	
設 計 者	北九州市小倉南区守垣本町一丁目4-12 三 和 技 建 (株) TEL 093-963-33		