


| 開発施行区域面積 | | 1987.35 m ² | 601.17 坪 | 100.0% |
|------------|-----------------------|------------------------|----------|--------|
| 予定建築物 | | 建築面積 | | |
| A棟 | 117.25 m ² | 35.46 坪 | 5.8% | |
| B棟 | 234.50 m ² | 70.93 坪 | 11.7% | |
| C棟 | 234.50 m ² | 70.93 坪 | 11.7% | |
| 合計 | | 586.25 m ² | 177.32 坪 | 29.4% |
| 公共施設等 | | | | |
| 648-11 | 40条2項後退部分道路(北九州市帰属) | 6.67 m ² | 2.01 坪 | 0.3% |
| 648-12 | 40条2項後退部分道路(北九州市帰属) | 93.26 m ² | 28.21 坪 | 4.6% |
| 合計 | | 99.93 m ² | 30.22 坪 | 42.6% |
| 緑地イ(開発者管理) | | 13.30 m ² | 4.02 坪 | 0.6% |
| 緑地ロ(開発者管理) | | 14.78 m ² | 4.47 坪 | 0.7% |
| 緑地ハ(開発者管理) | | 48.95 m ² | 14.80 坪 | 2.5% |
| 緑地合計面積 | | 77.03 m ² | 23.30 坪 | 3.8% |
| 駐車場 | | 27 台 | | |
| 備考 | | 公共下水・上水道 | | |

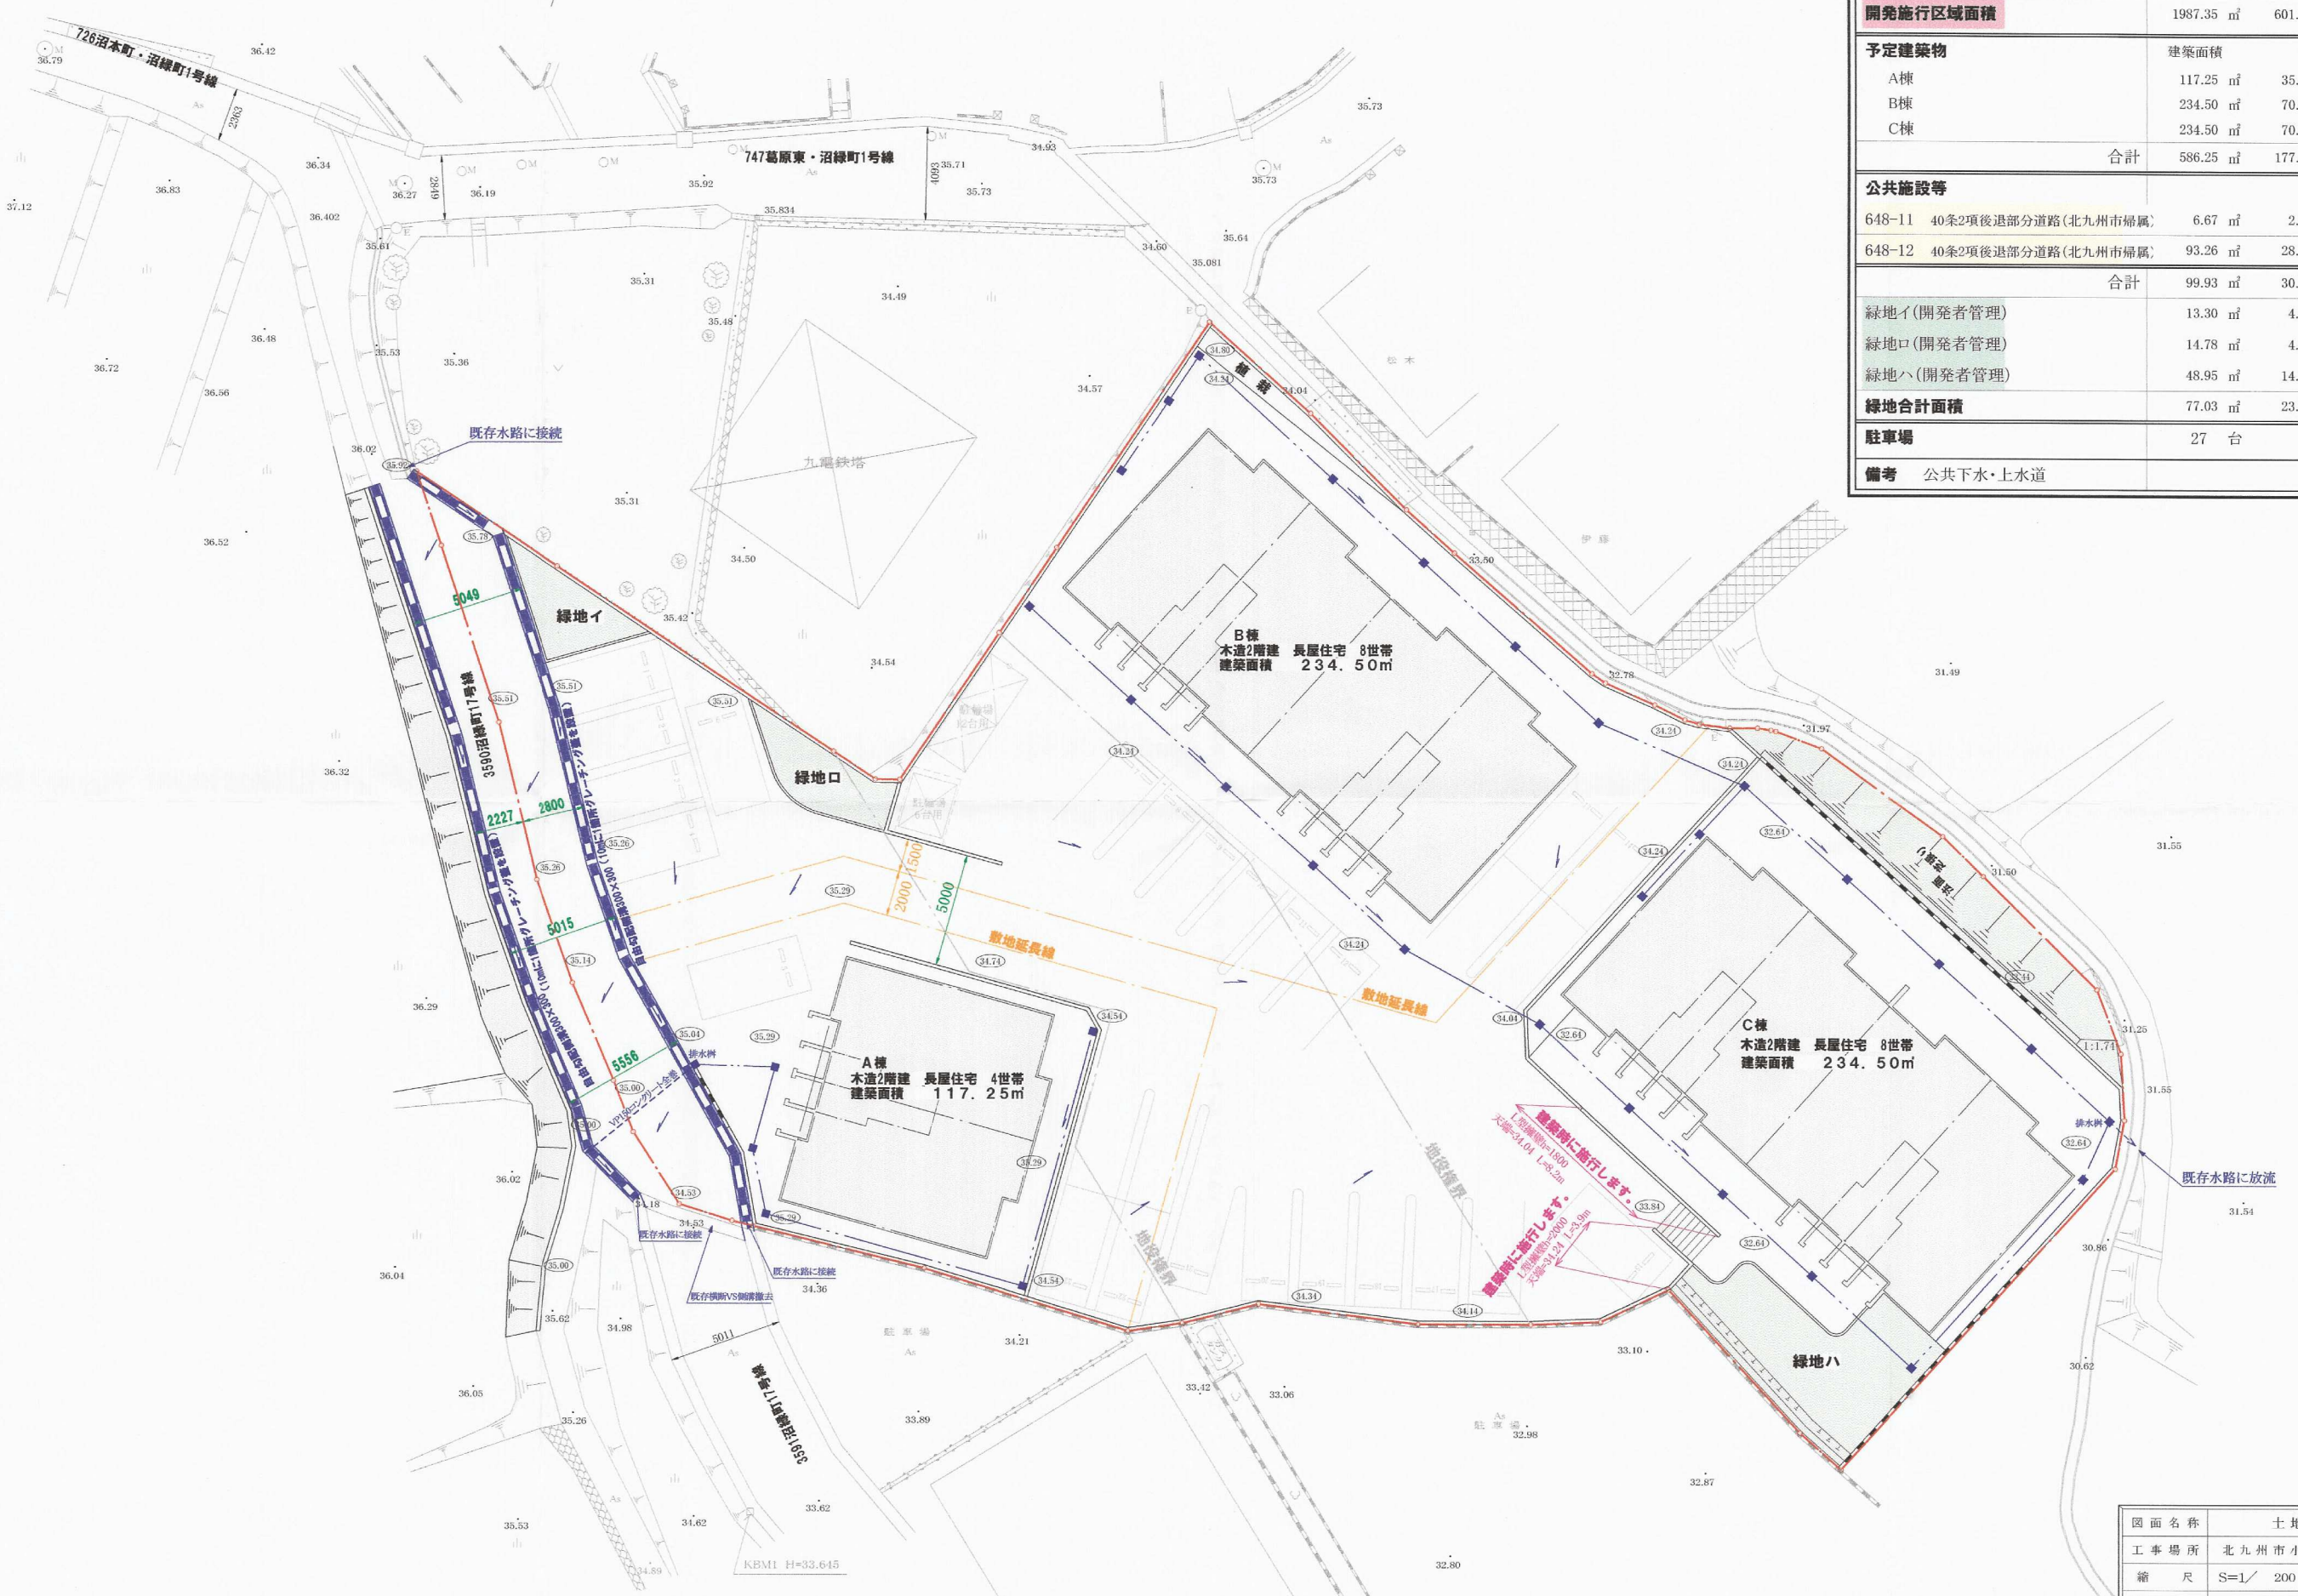

棟数・・・3棟 世帯数・・・20世帯

| 竣工 | |
|-------|---|
| 図面名称 | 土地利用竣工平面図 |
| 工事場所 | 北九州市小倉南区沼津町2丁目地内 |
| 縮尺 | S=1/200 図面番号 NO-5 |
| 作成年月日 | 平成18年7月25日 |
| 作成者 | 北九州市小倉北区金田2丁目1番30号 (有) エル・ディ企画設計 作成者 田中 寛 TEL 093-381-2306 |