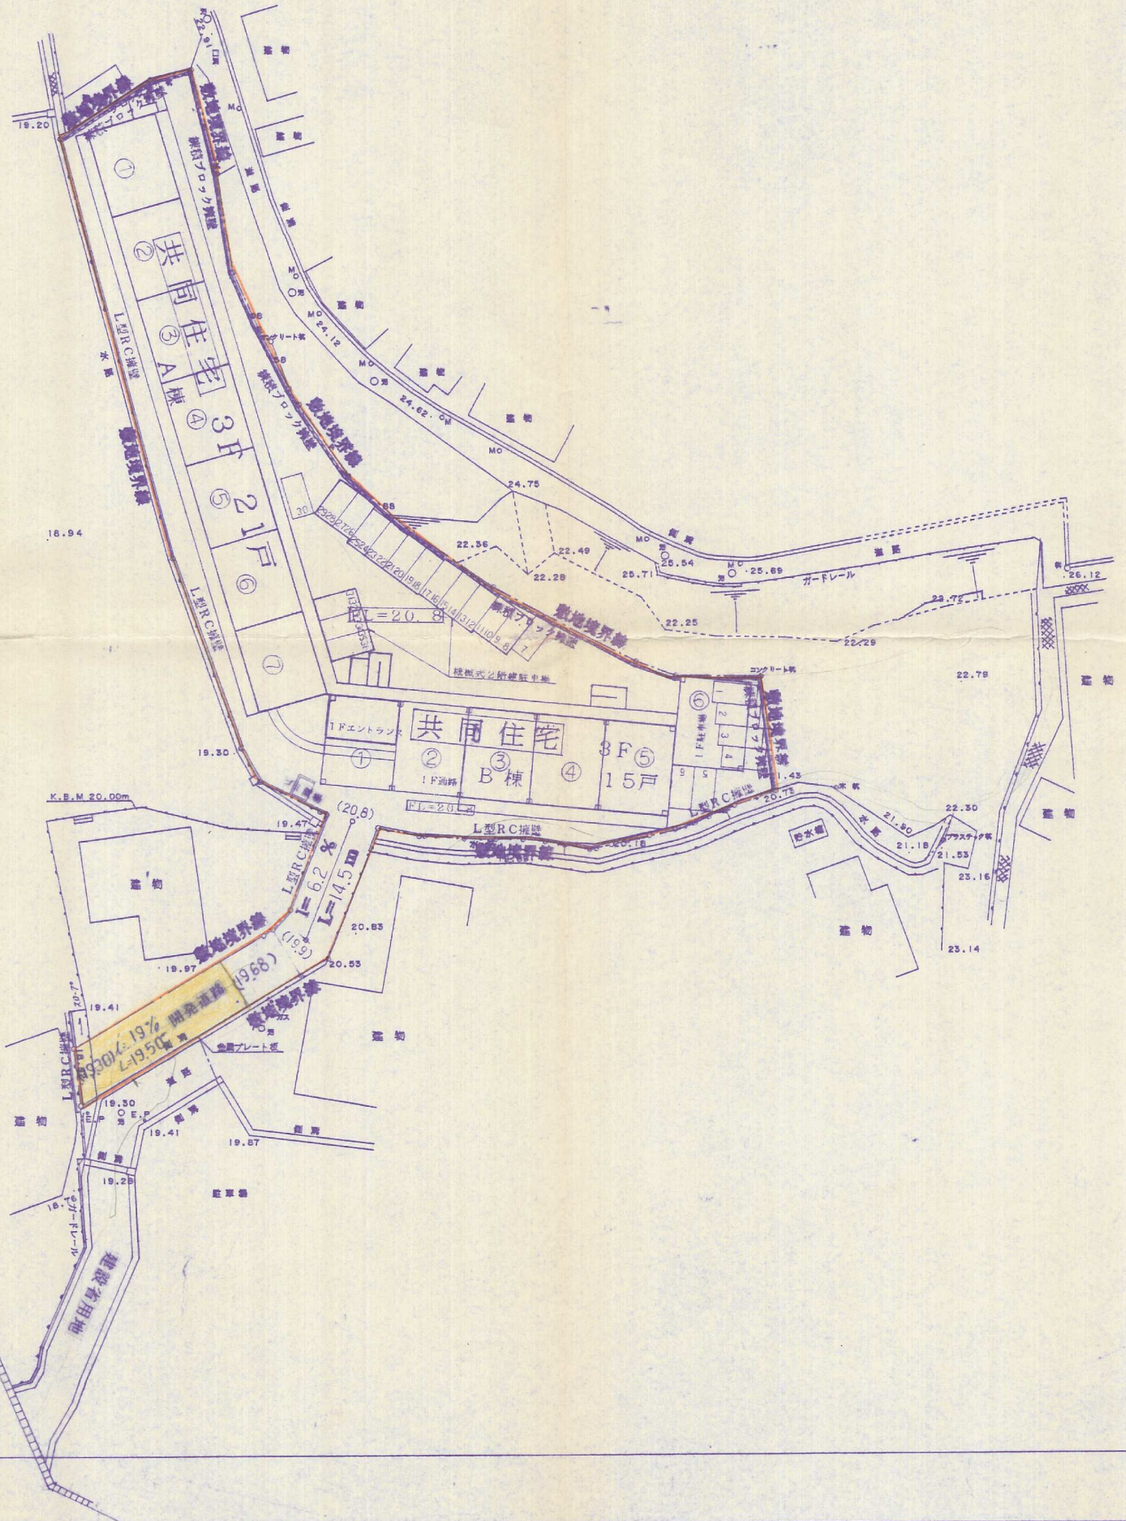

所在	：北九州市小倉南区徳力二丁目
面積	：2990.11（㎡）
用途地域	：第一種中高層住居専用地域
戸数	：36戸（ファミリータイプ）A棟3F 21戸 B棟3F 15戸
駐車場	：36台（機械式含む）
自転車置場	：なし
ゴミ置場	：一ヶ所（5㎡）
雑排水	：公共下水道
水道	：公営水道

開発者	TEL	新大阪住宅建設株式会社
開発区域の地名	北九州市小倉南区徳力２丁目	
図面種別	土地利用竣功図	
図面番号	縮尺	設計年月日
No 6	1：500	
設計者	北九州市八幡東区帆住二丁目6番7号 TEL(携帯) 090−4484−8459 氏名 太田 隆則 ㊞	

14-7