


# 土地利用計画平面図

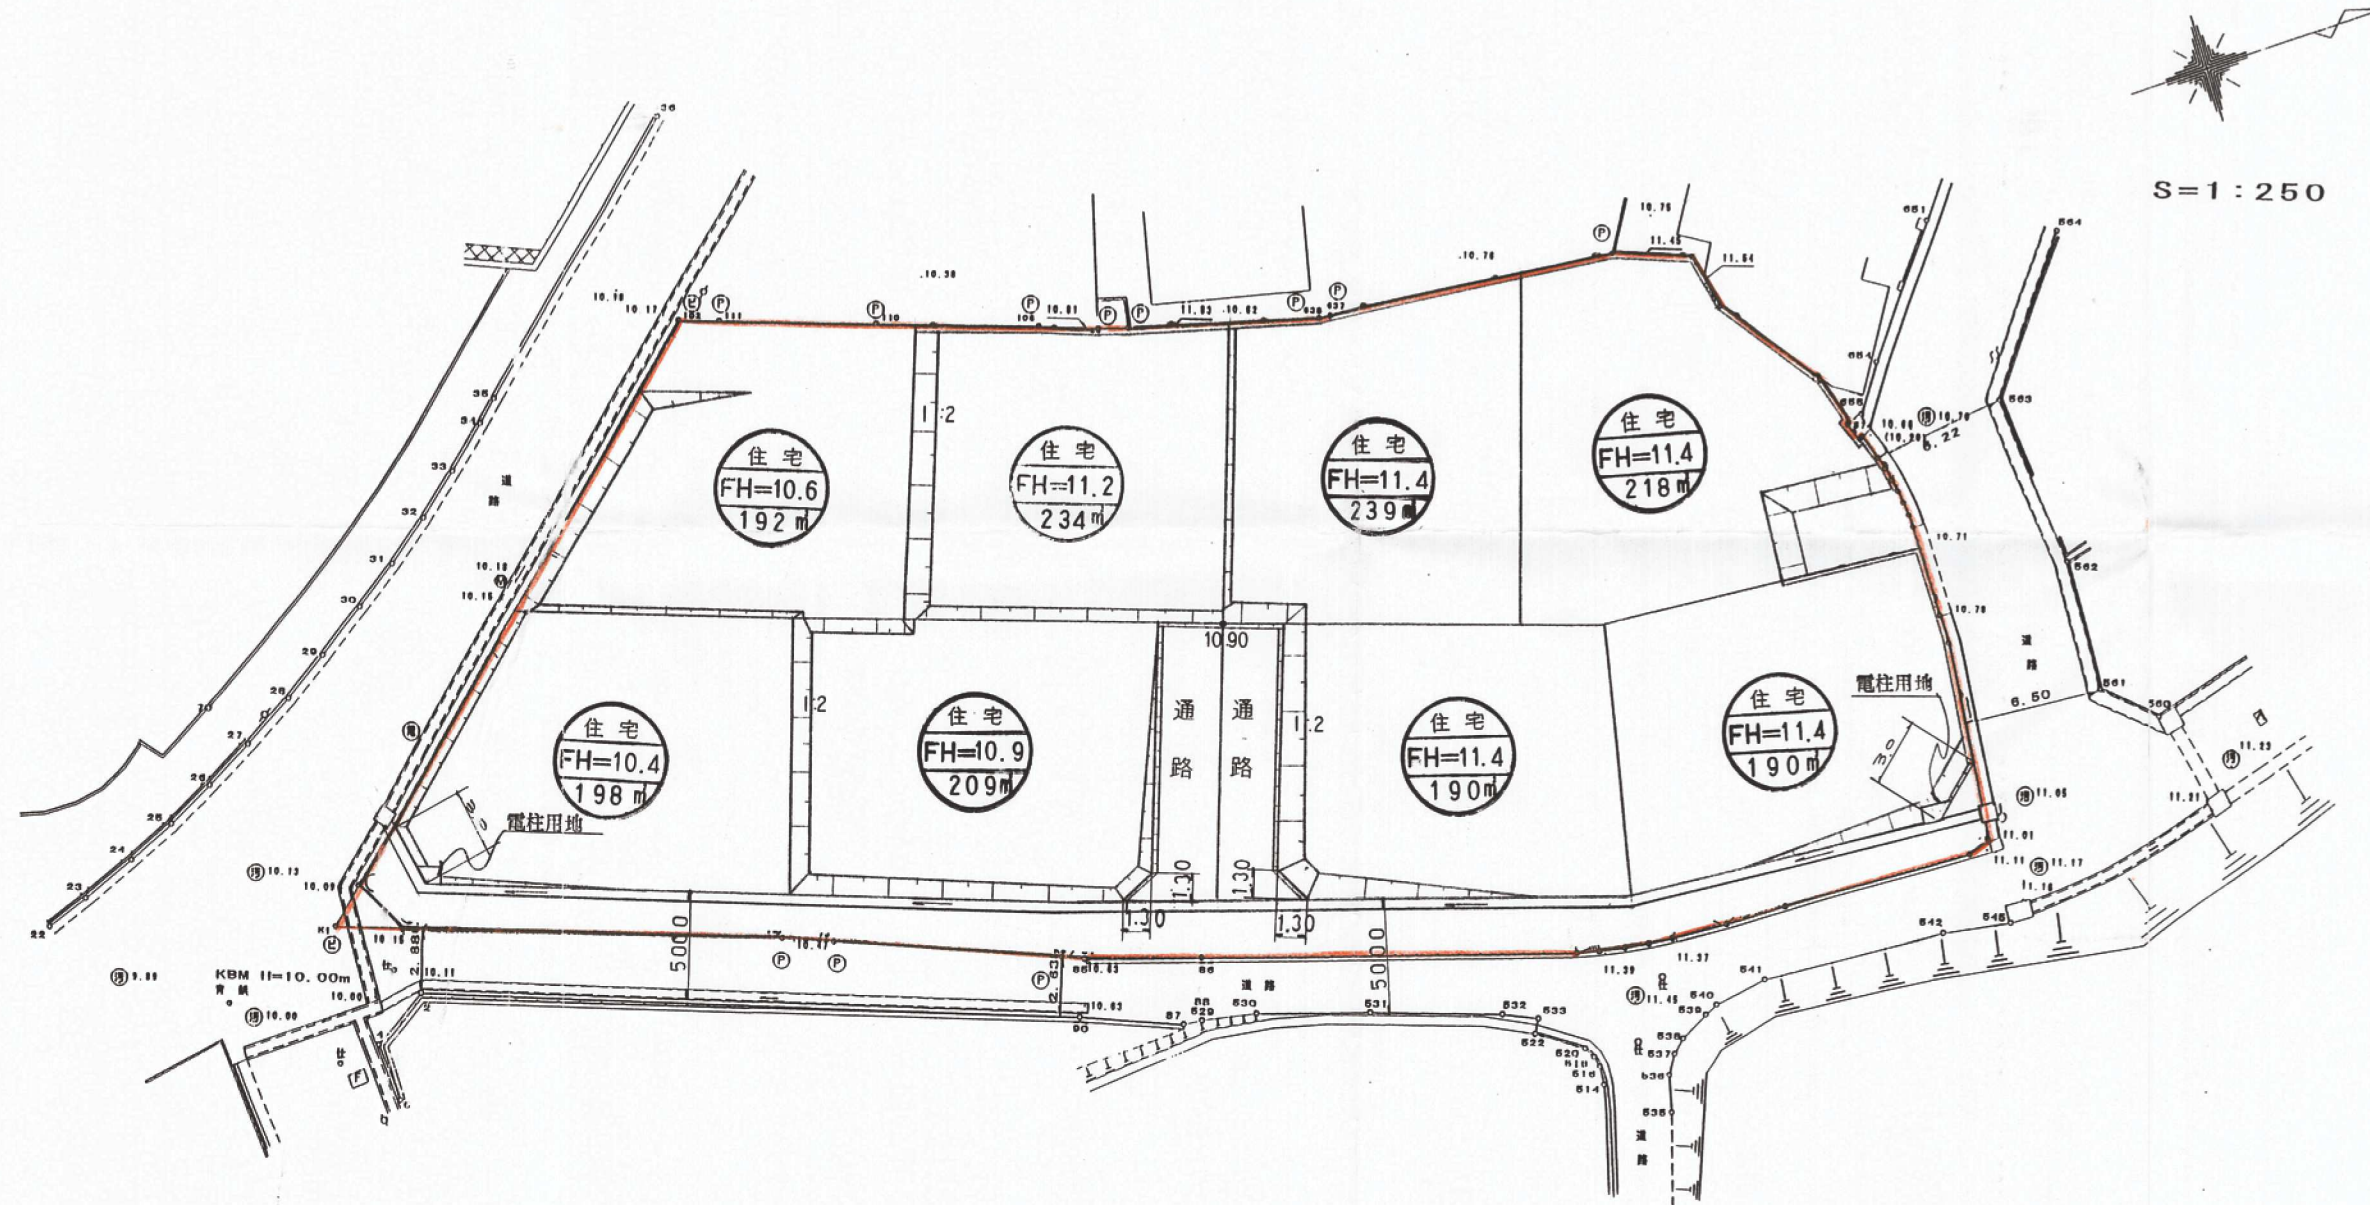

完了図

開 発 者	(株)コスモハウジング		
開発区域 の地名	北九州市小倉南区中吉田5丁目		
図面種別	土地利用計画図		
図面番号	縮 尺	設計年月日	
6	S=1:250		
設 計 者	北九州市小倉南区守恒本町一丁目4-12 三 和 技 建 (株) Ⅷ 093-963-3351 永井正嗣		