


(排水計画平面図) S=1 : 200

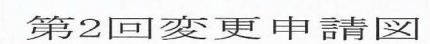

開 発 者	TEL 452-4131 南協商事株式会社		
開発区域 の地名	小倉南区田原二丁目		
図面 種別	土地利用計画平面図 (排水計画平面図)		
図面番号	縮 尺	設計年月日	
5	S=1 : 200		
設 計 者	北九州市小倉北区馬借3-3-37 (有) 高尾設計事務所 TEL093-511-4067 氏名 高 尾 容 旦 ㊞		