


土地利用竣功図

S=1 : 200

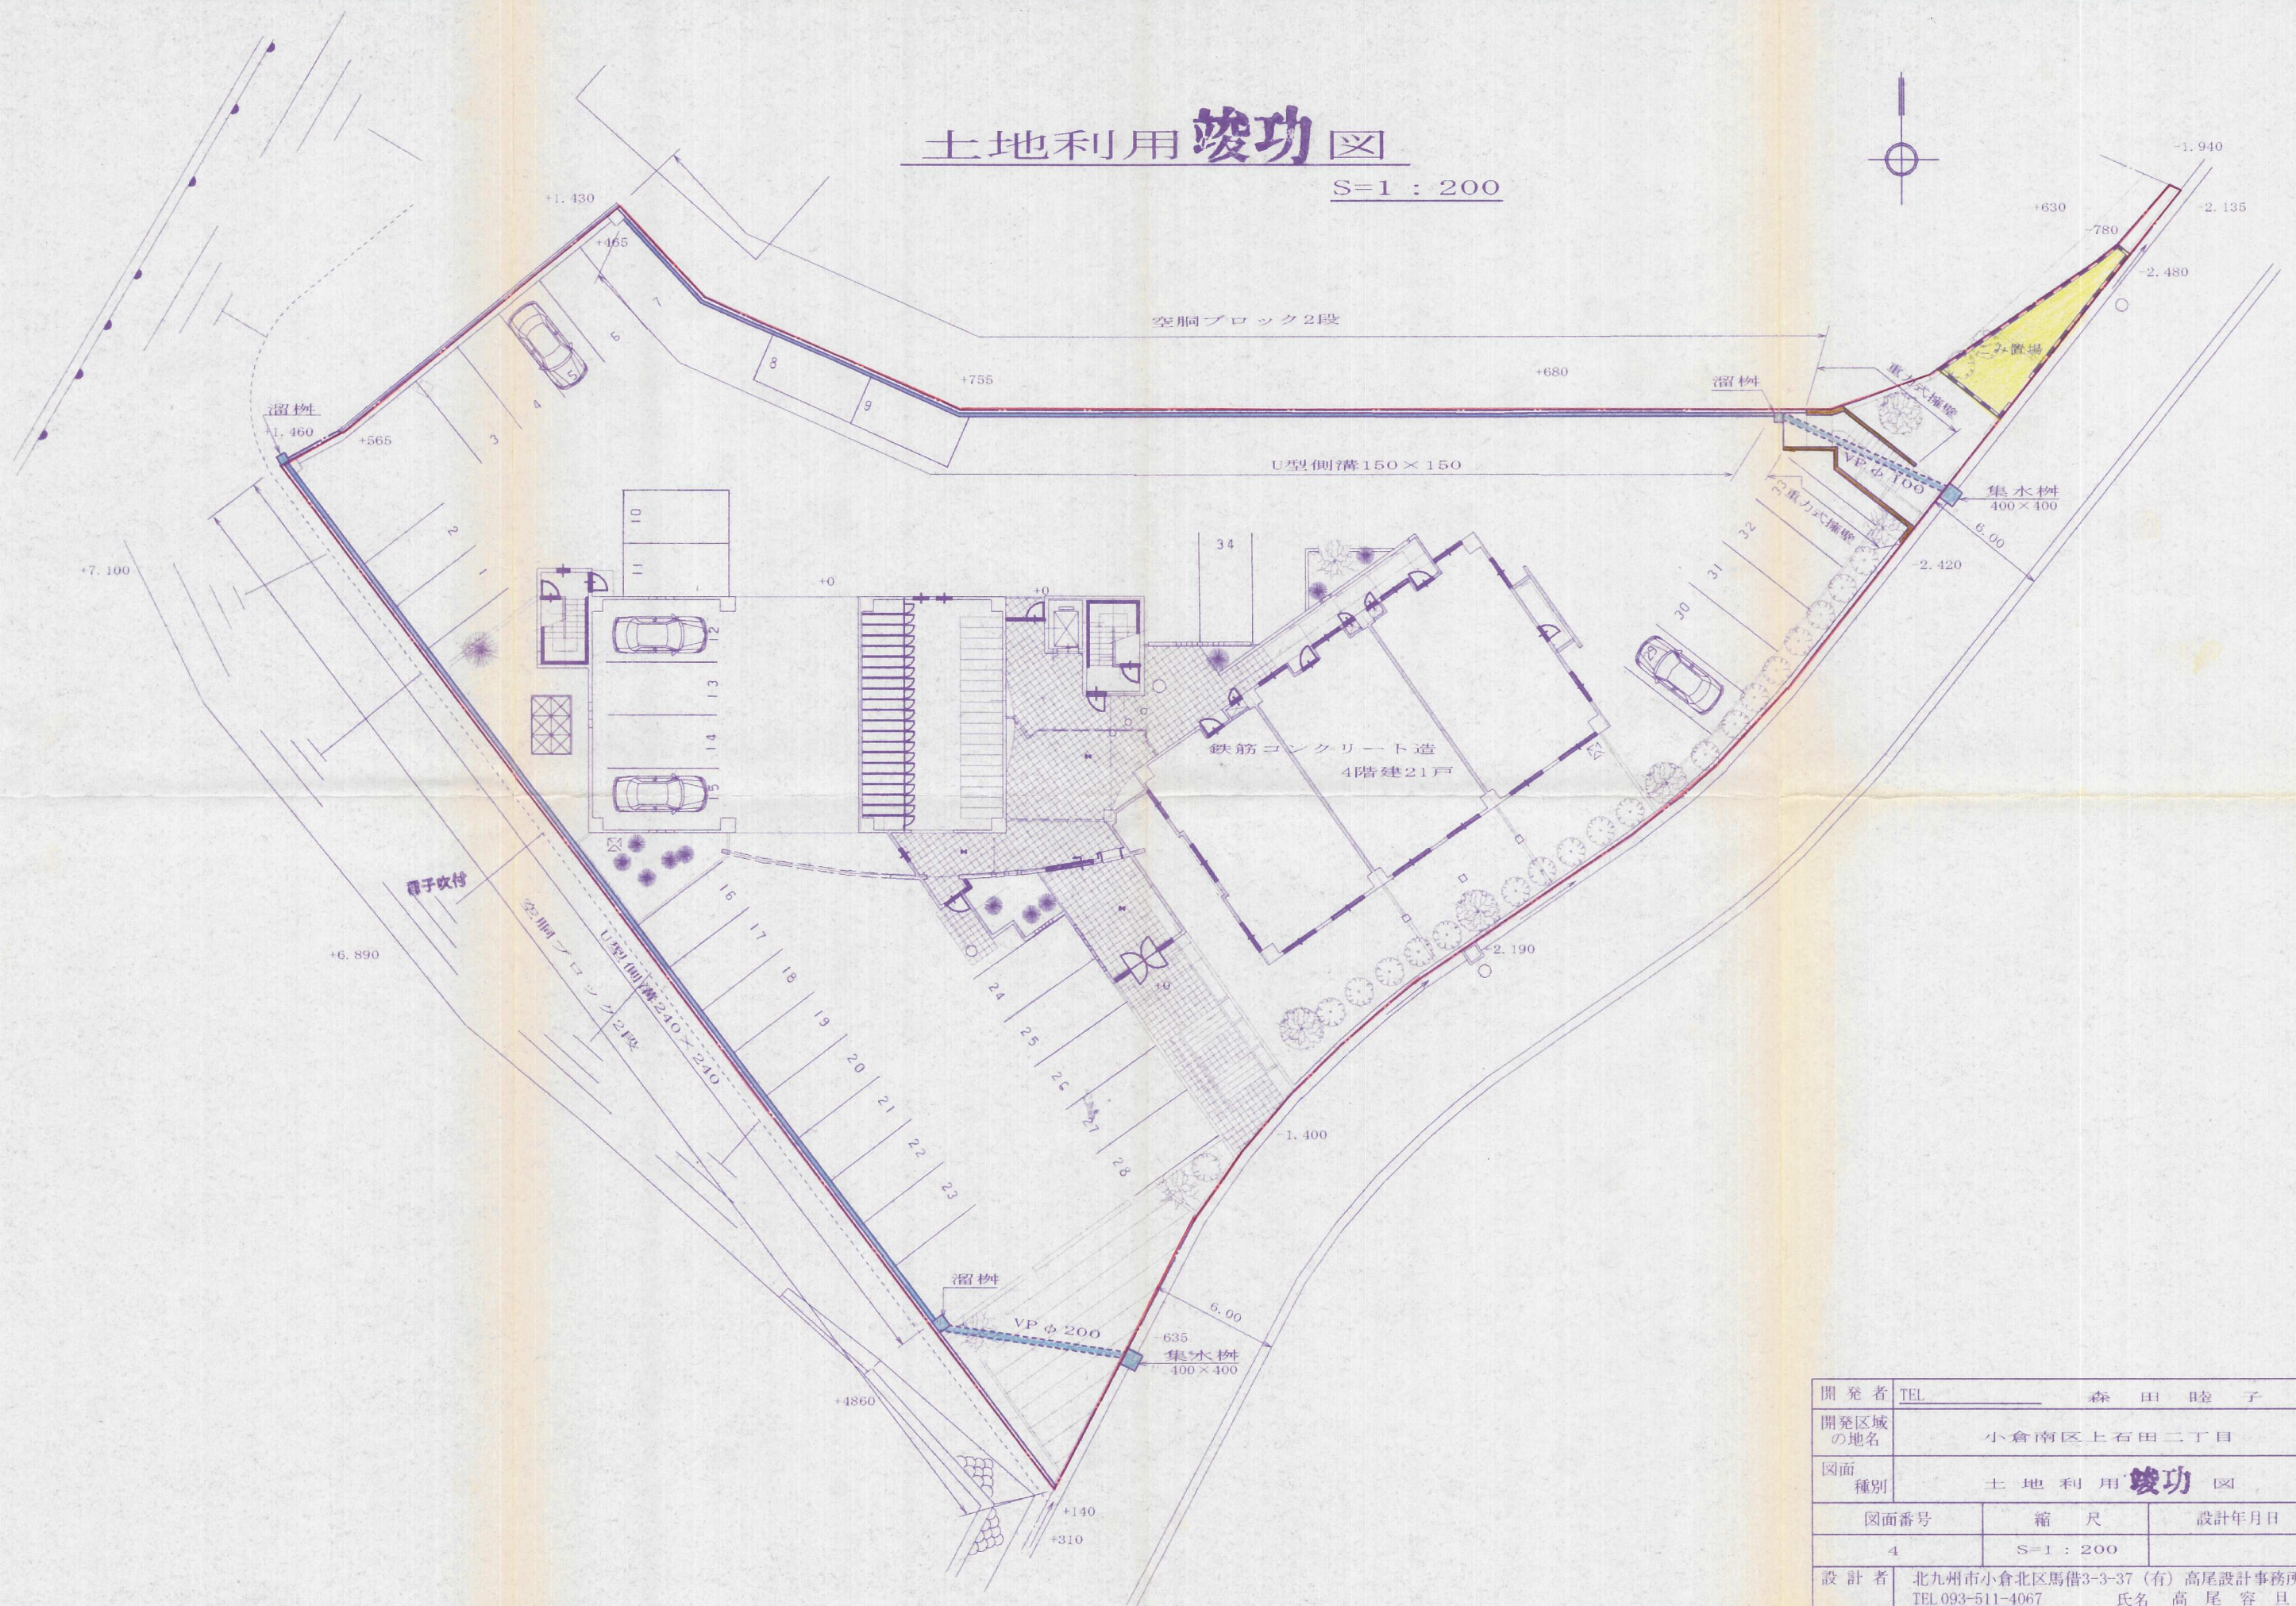

開発者	TEL	森田 睦子
開発区域の地名	小倉南区上石田二丁目	
図面種別	土地利用竣功図	
図面番号	縮尺	設計年月日
4	S=1 : 200	
設計者	北九州市小倉北区馬借3-3-37 (有) 高尾設計事務所 TEL 093-511-4067 氏名 高尾 容旦	