
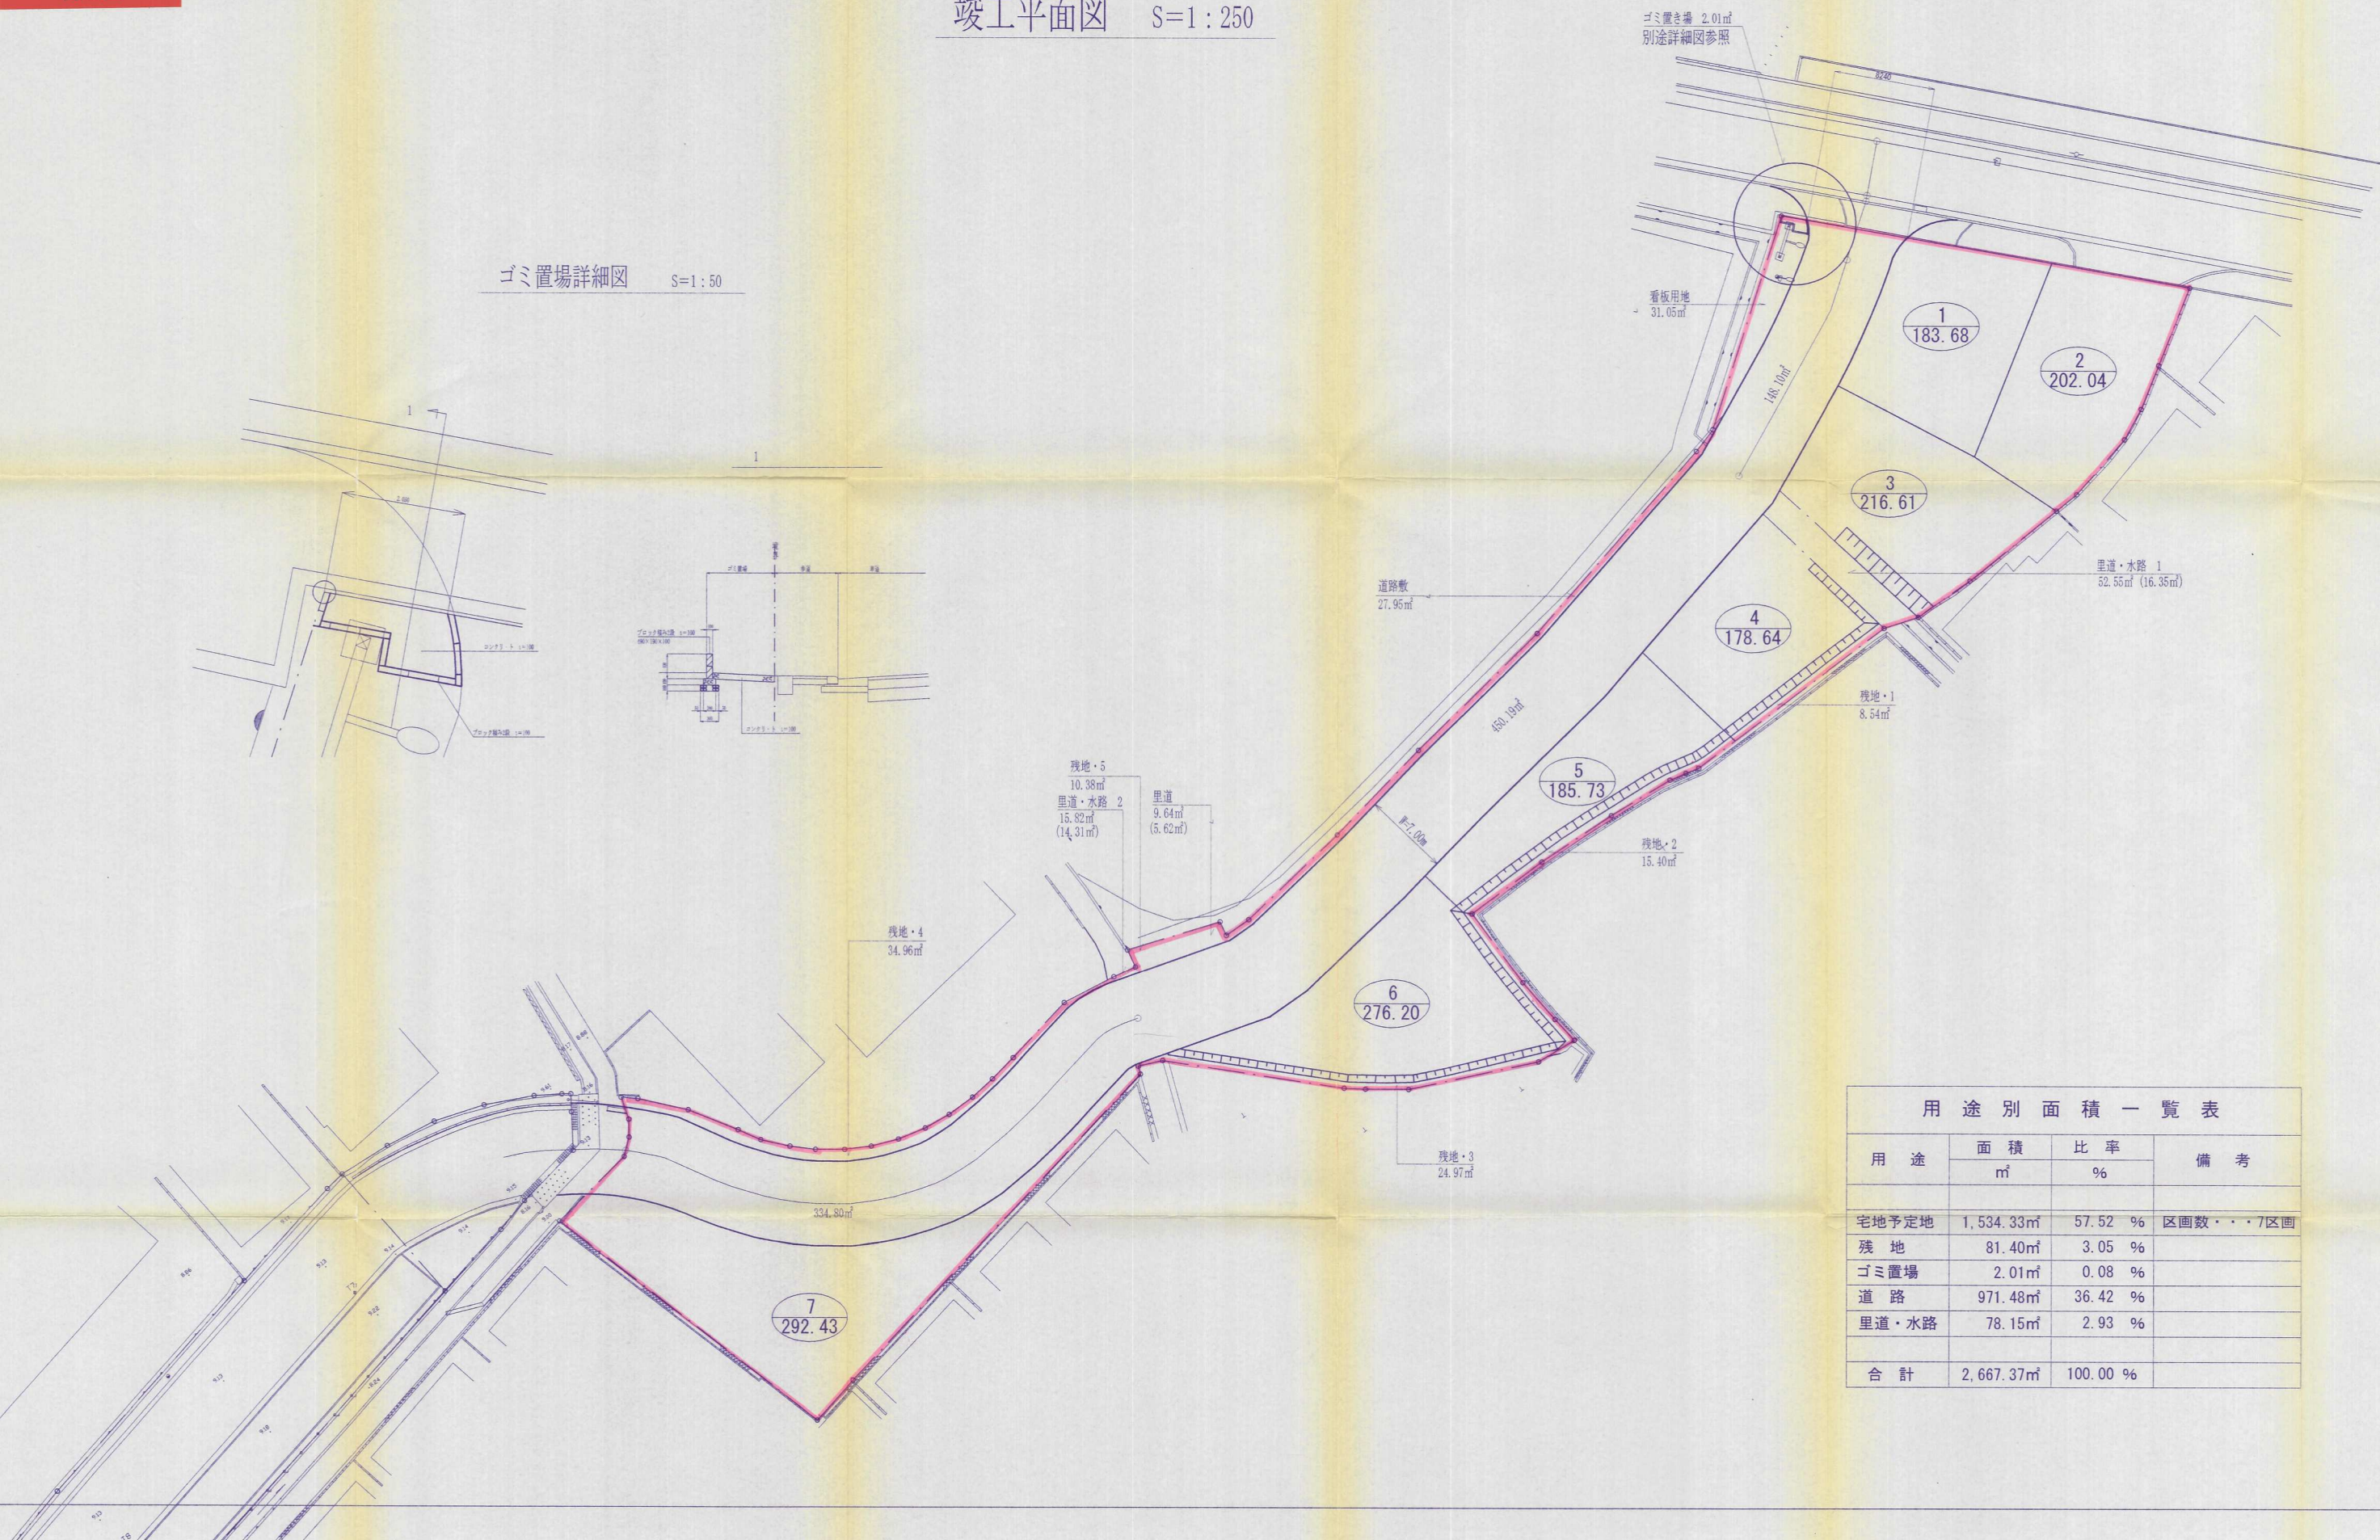
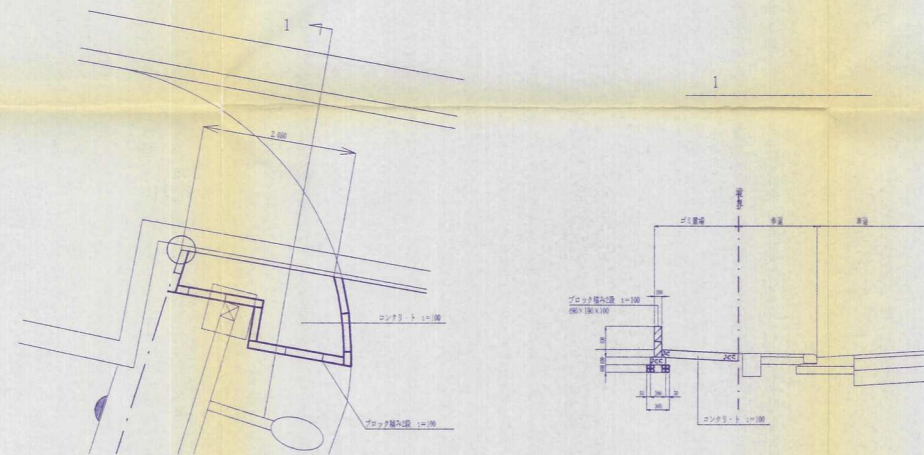


## 竣工平面图 S=1:250

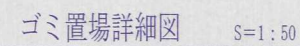

用 途 別 面 積 一 覧 表			
用 途	面 積	比 率	備 考
	m <sup>2</sup>	%	
宅地予定地	1,534.33m <sup>2</sup>	57.52 %	区画数・・・・区画
残 地	81.40m <sup>2</sup>	3.05 %	
ゴミ置場	2.01m <sup>2</sup>	0.08 %	
道 路	971.48m <sup>2</sup>	36.42 %	
里道・水路	78.15m <sup>2</sup>	2.93 %	
合 計	2,667.37m <sup>2</sup>	100.00 %	