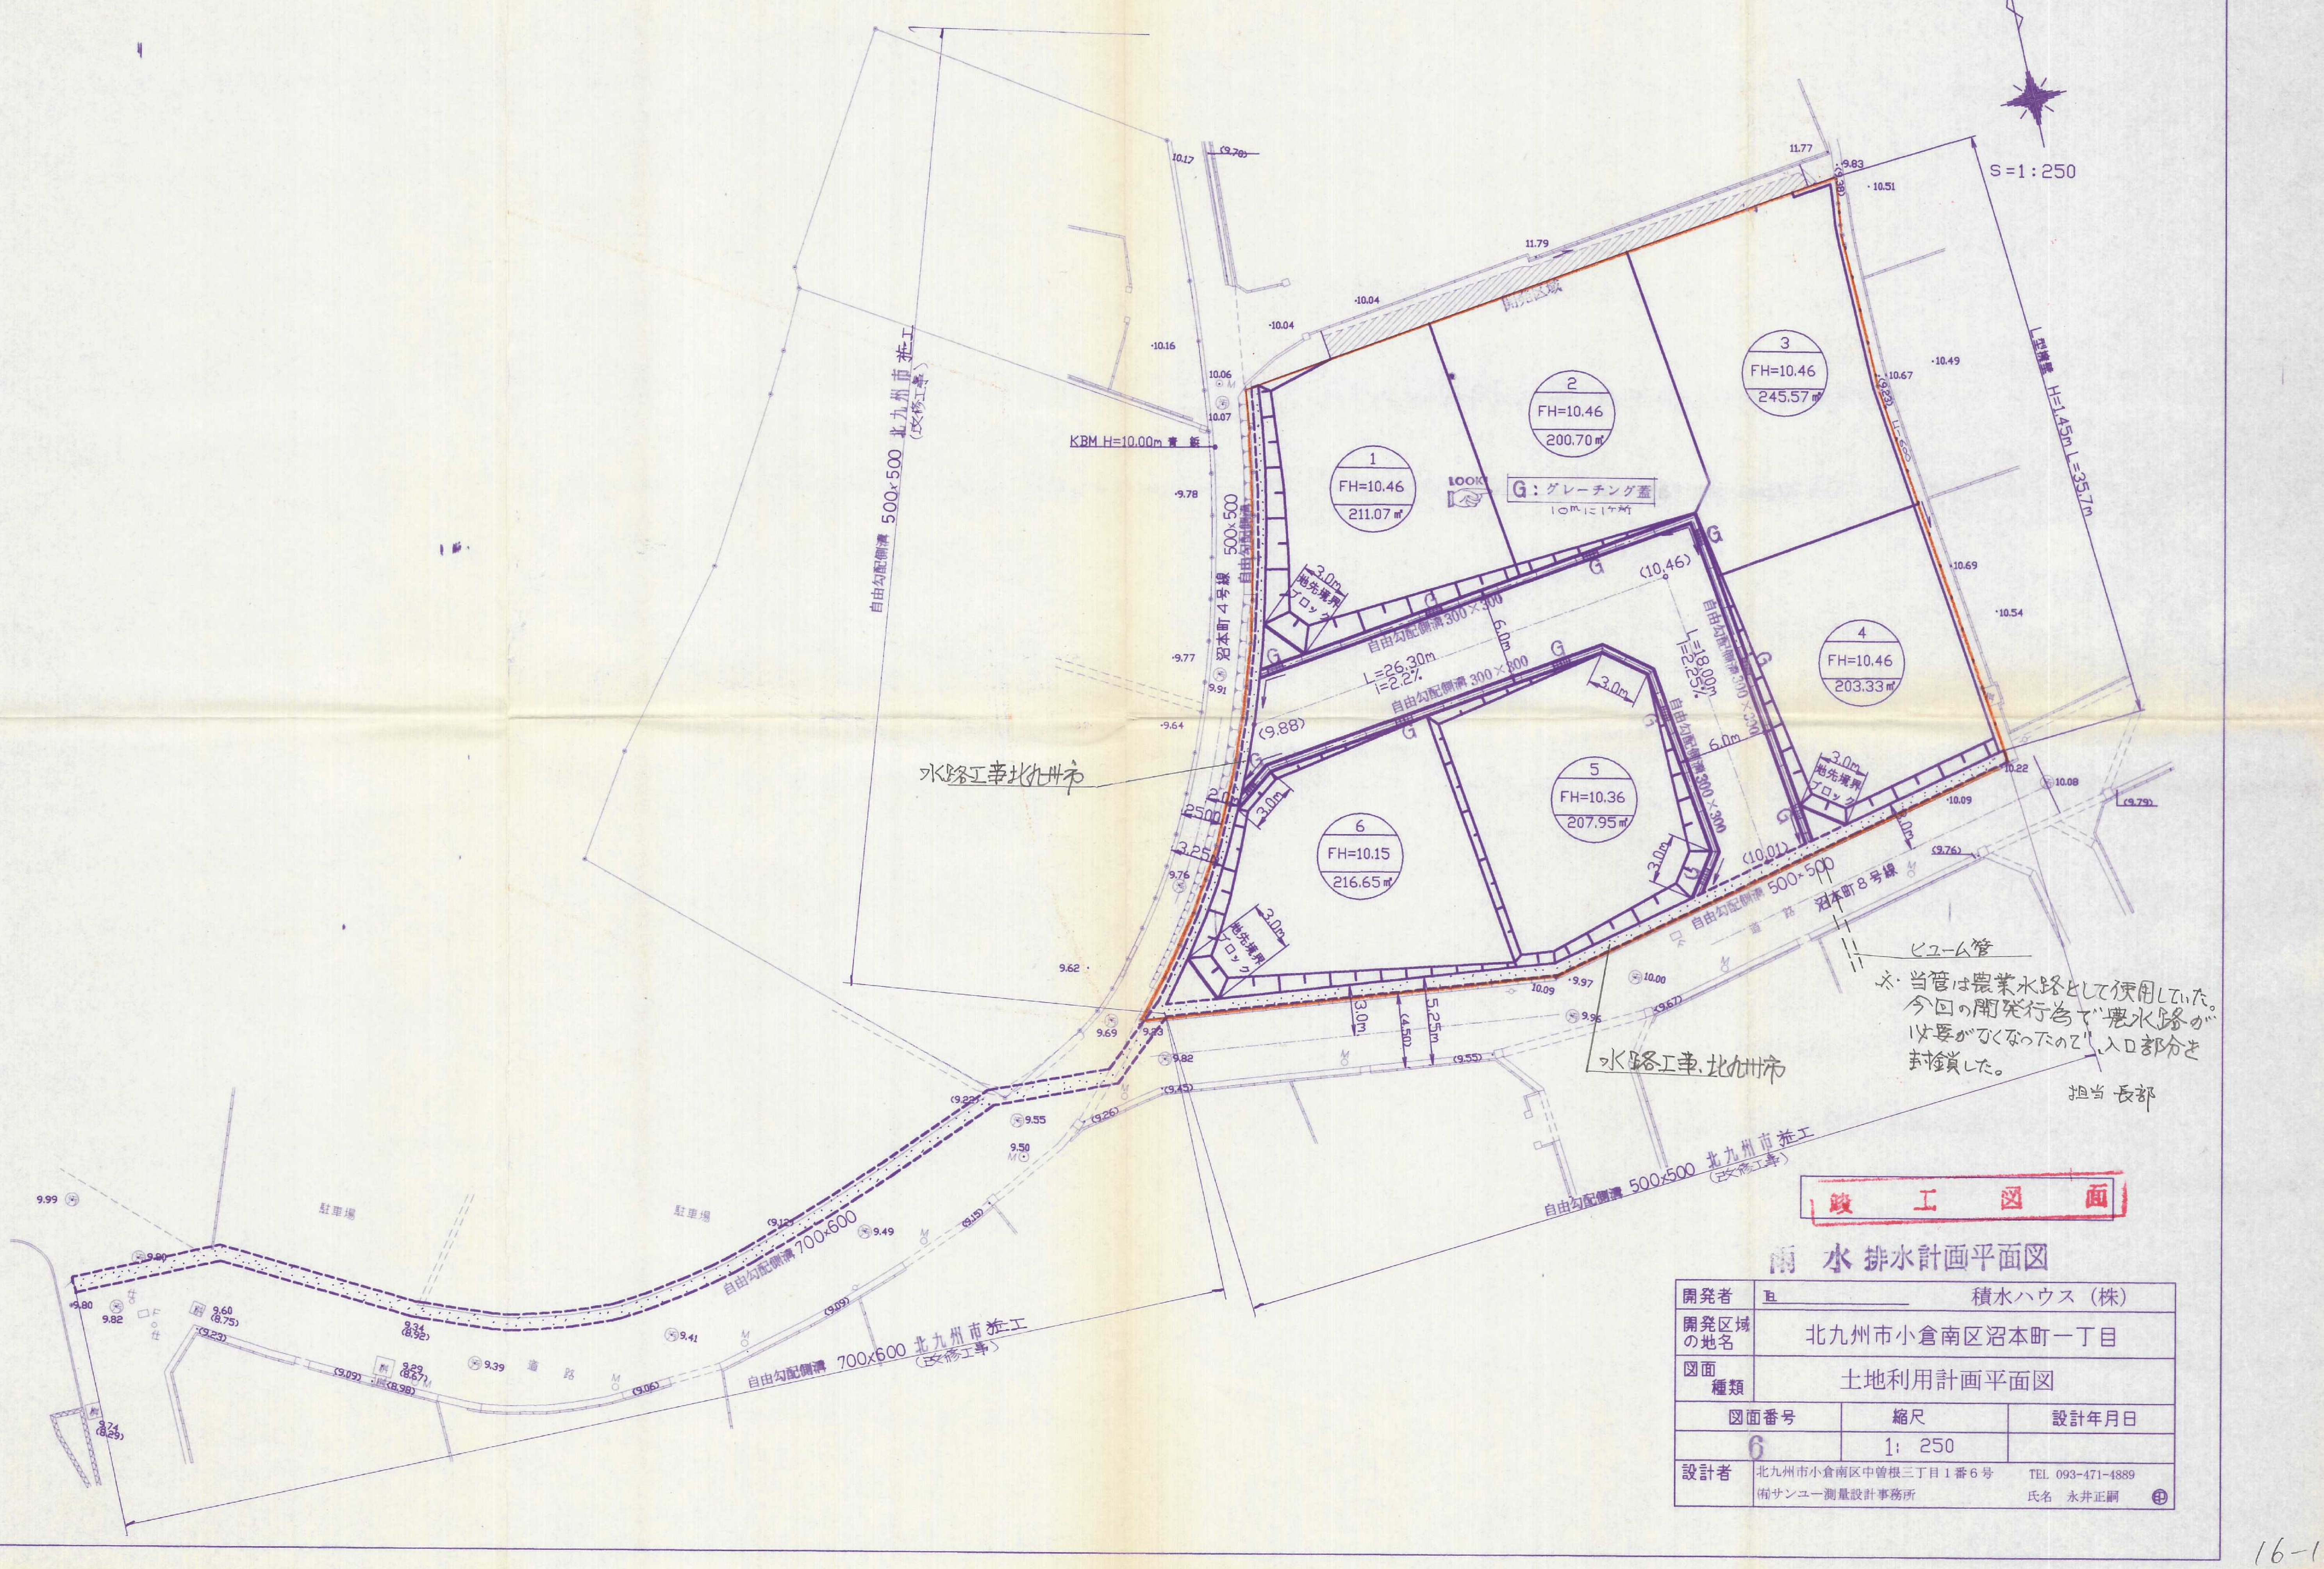
S=1:250
開発区域
1 FH=10.46 211.07㎡
2 FH=10.46 200.70㎡
3 FH=10.46 245.57㎡
4 FH=10.46 203.33㎡
5 FH=10.36 207.95㎡
6 FH=10.15 216.65㎡
G：グレーチング蓋
KBM H=10.00m 鋲
L型擁壁 H=1.45m L=35.7m
自由勾配側溝 300×300
自由勾配側溝 300×300
L=26.30m i=2.2%
L=18.00m i=2.25%
地先境界ブロック
沼本町4号線 500×500
沼本町8号線
自由勾配側溝 500×500
自由勾配側溝 500×500 北九州市施工（改修工事）
自由勾配側溝 700×600
自由勾配側溝 700×600 北九州市施工（改修工事）
駐車場
道路

水路工事北九州市

ヒューム管

※ 当管は農業水路として使用していた。
今回の開発行為で農水路が
必要がなくなったので、入口部分を
封鎖した。

担当 長部

水路工事、北九州市

竣工図面

雨水排水計画平面図

開発者	積水ハウス（株）	
開発区域の地名	北九州市小倉南区沼本町一丁目	
図面種類	土地利用計画平面図	
図面番号	縮尺	設計年月日
6	1: 250	
設計者	北九州市小倉南区中曽根三丁目1番6号 (有)サンユー測量設計事務所	TEL 093-471-4889 氏名 永井正嗣 ㊞

16-18