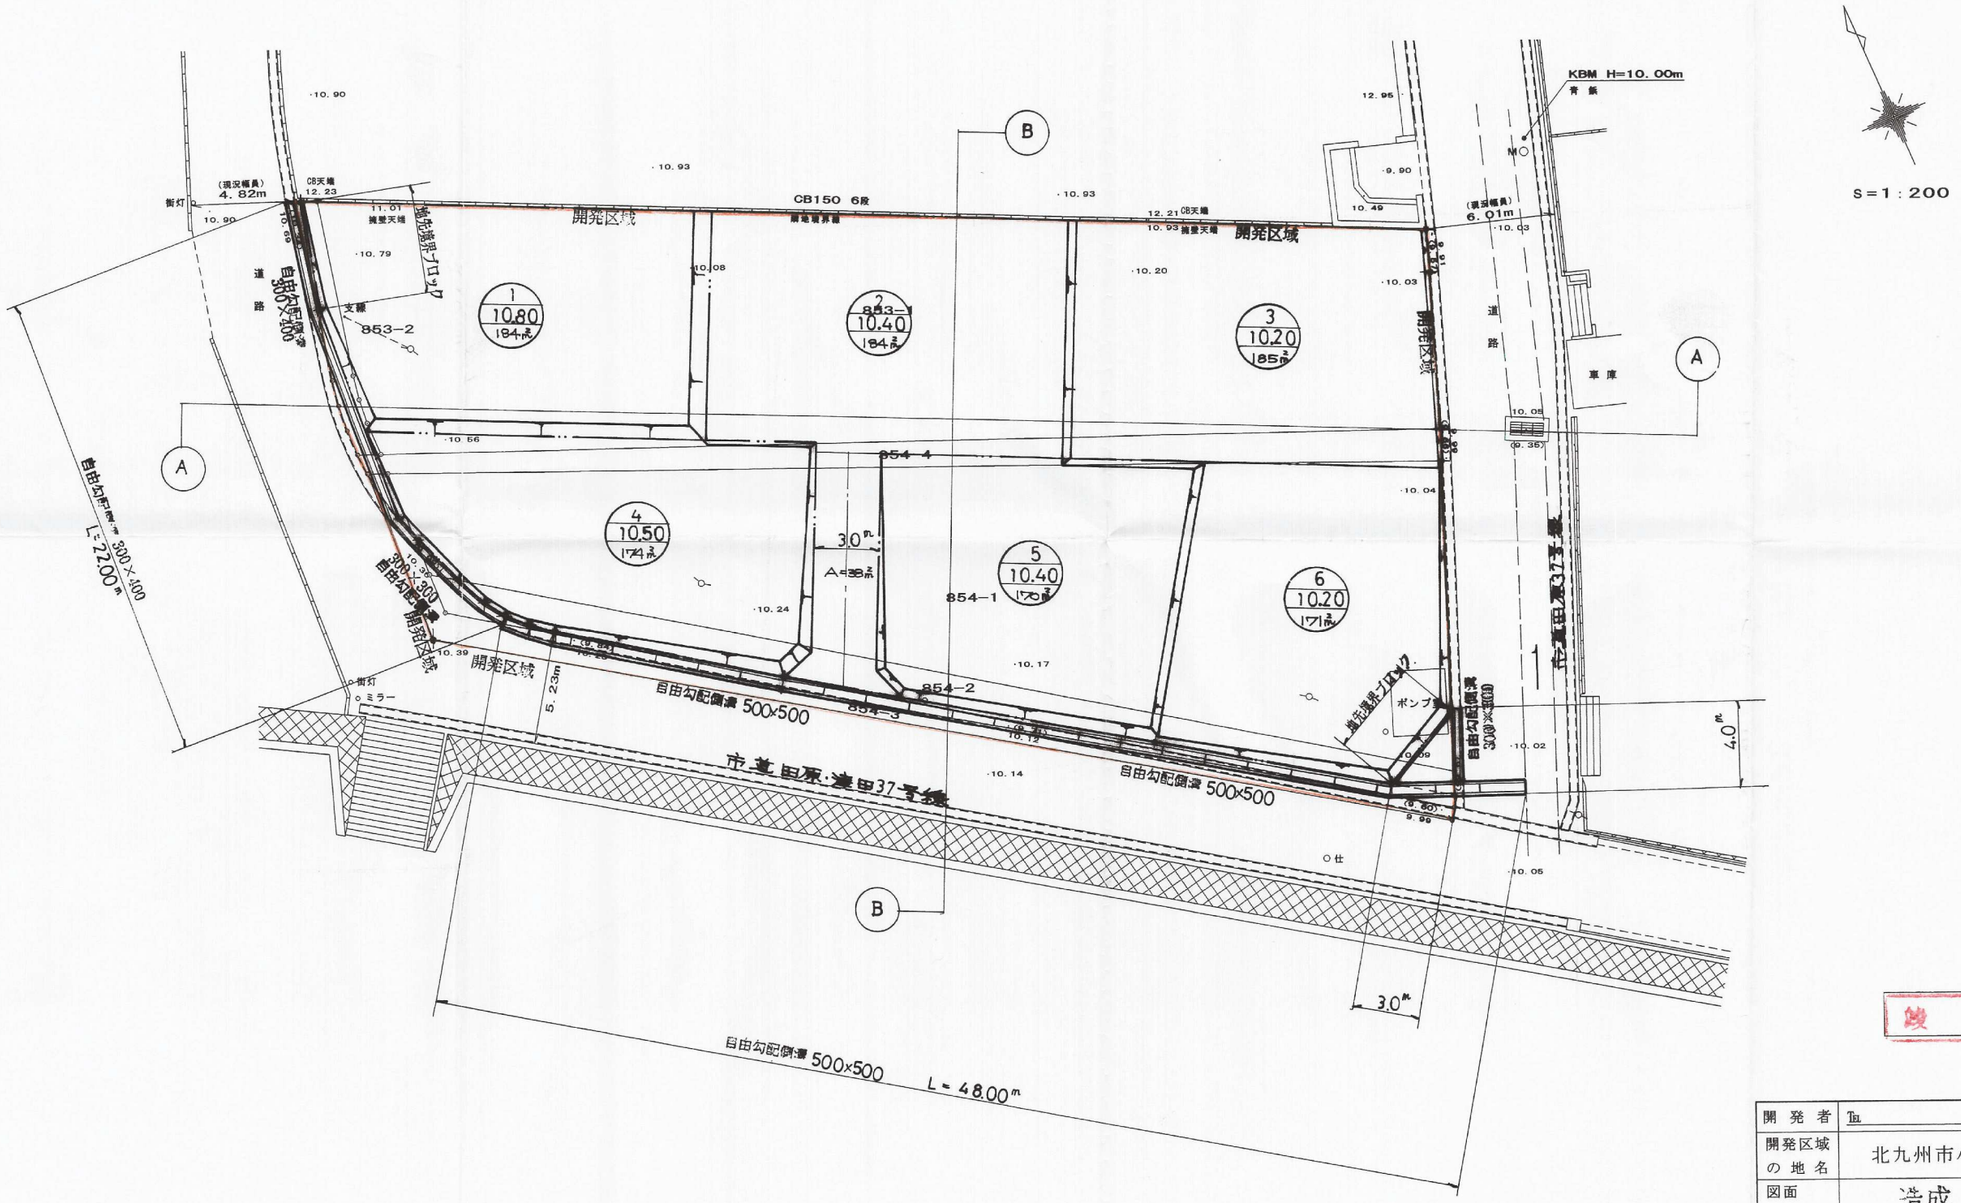

S=1:200

竣工図面

開発者	TEL	日選開発（株）	
開発区域の地名	北九州市小倉南区田原四丁目　853-1外		
図面種類	造成　平面図		
図面番号	縮尺	設計年月日	
4	1:200		
設計者	有限会社 光洋技建		
	TEL	氏名	永井正嗣

18-15