土地利用計画平面図 S=1：250

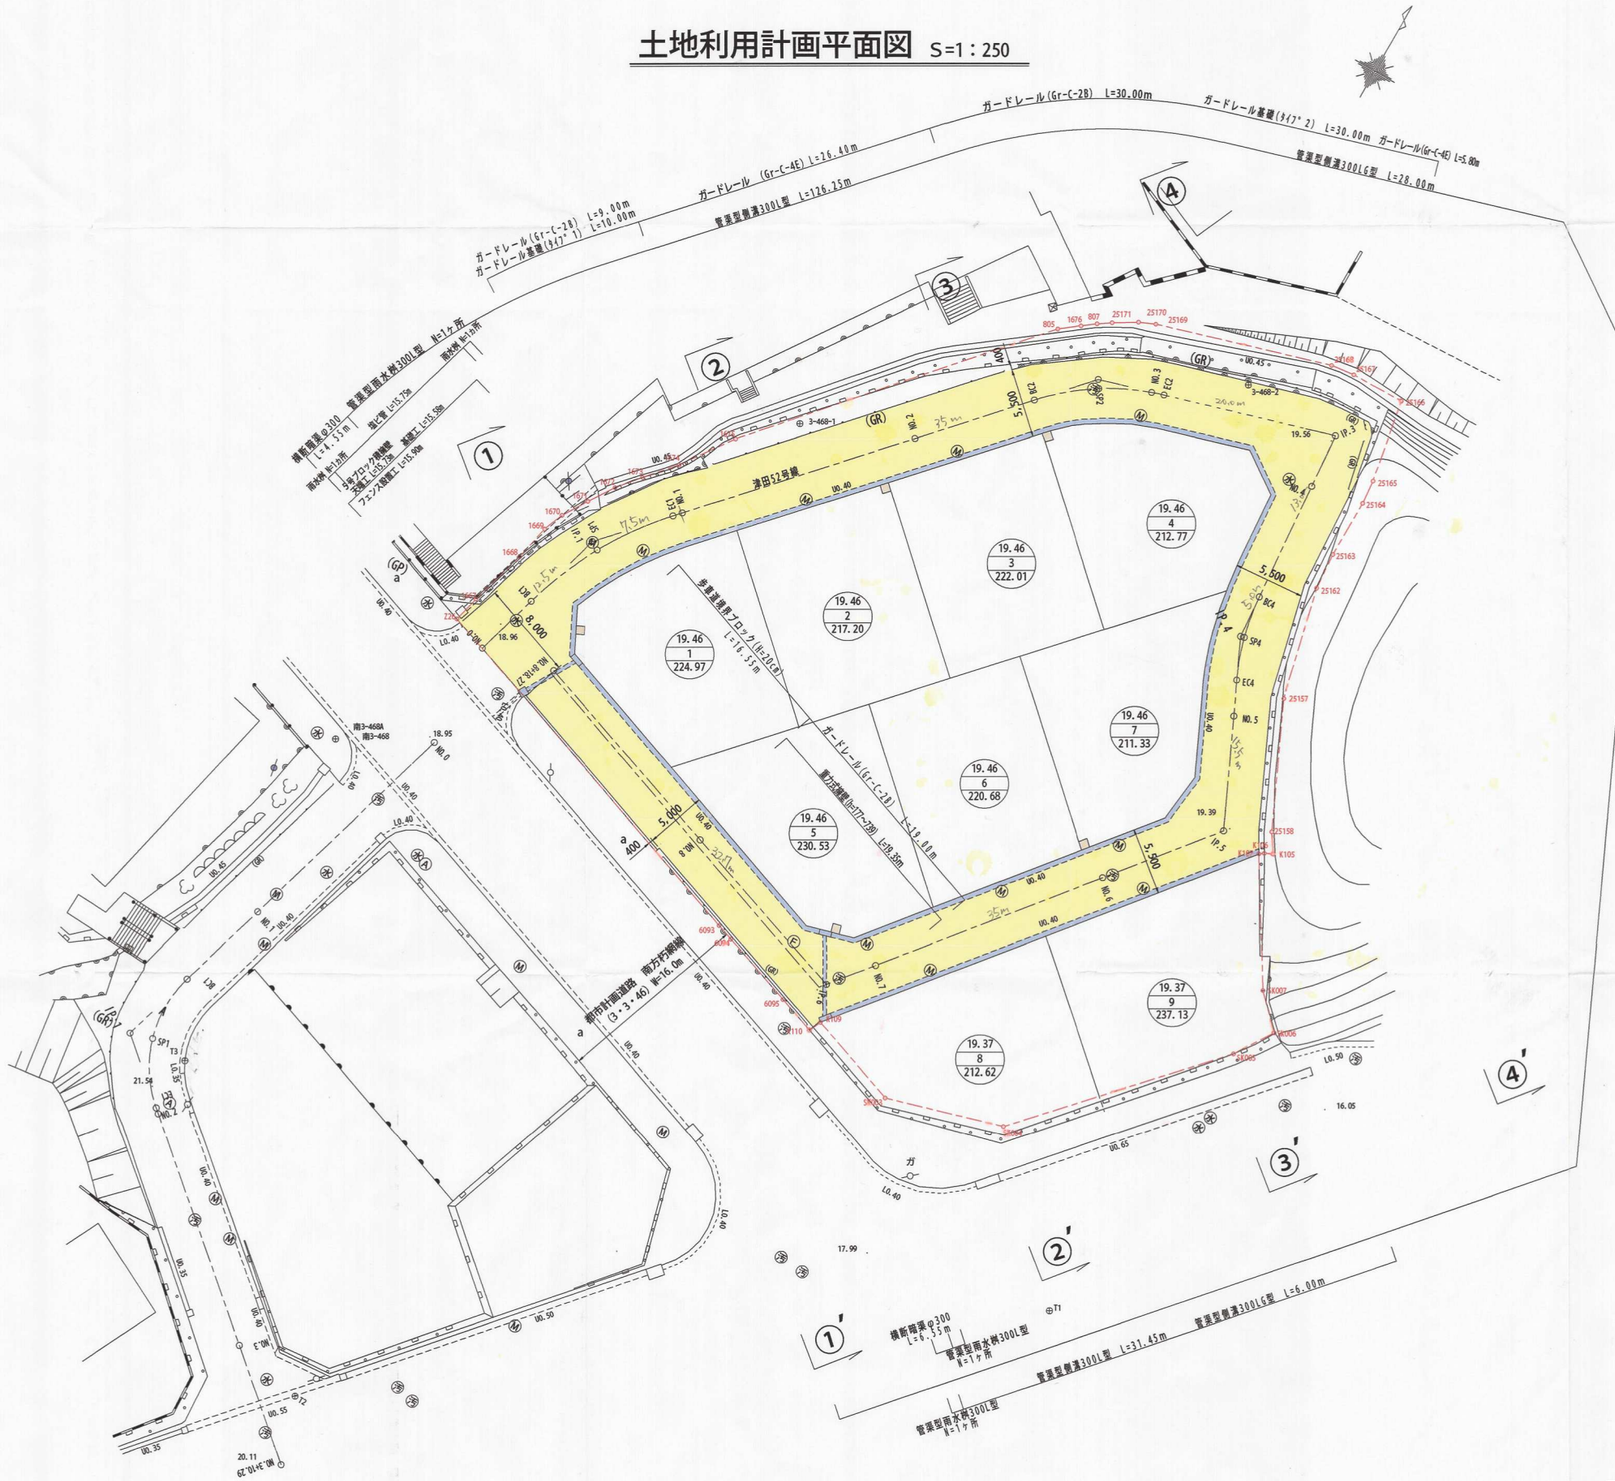

用途別面積集計表

用　途	面　積（㎡）	比　率（％）	備　考
宅　地	1,989.24	62.05	
道路	1,216.44	37.95	
計	3,205.68	100.00	開発区域面積

凡　例

記　号	名　称
	開発区域境界
	ブロック積擁壁
	管渠側溝300L、300LG
	管渠雨水桝300L
	暗　渠(横断暗渠)
	電柱用地
50.00 / 10 / 180.00	計画地盤高 / 用途又は住宅番号 / 計画面積

完　了　図　面

開発者	093(471)7611　株式会社 小倉カンツリー倶楽部		
開発区域の地名	北九州市小倉南区西貢一丁目39-3外		
図面種別	土地利用計画平面図		
図面番号	縮　尺	設計年月日	
5	1:250	平成21年8月1日	
設計者	株式会社創建コンサルタント 093(964)2257	溝上　俊明	

21102