


土地利用計画図 S=1:200

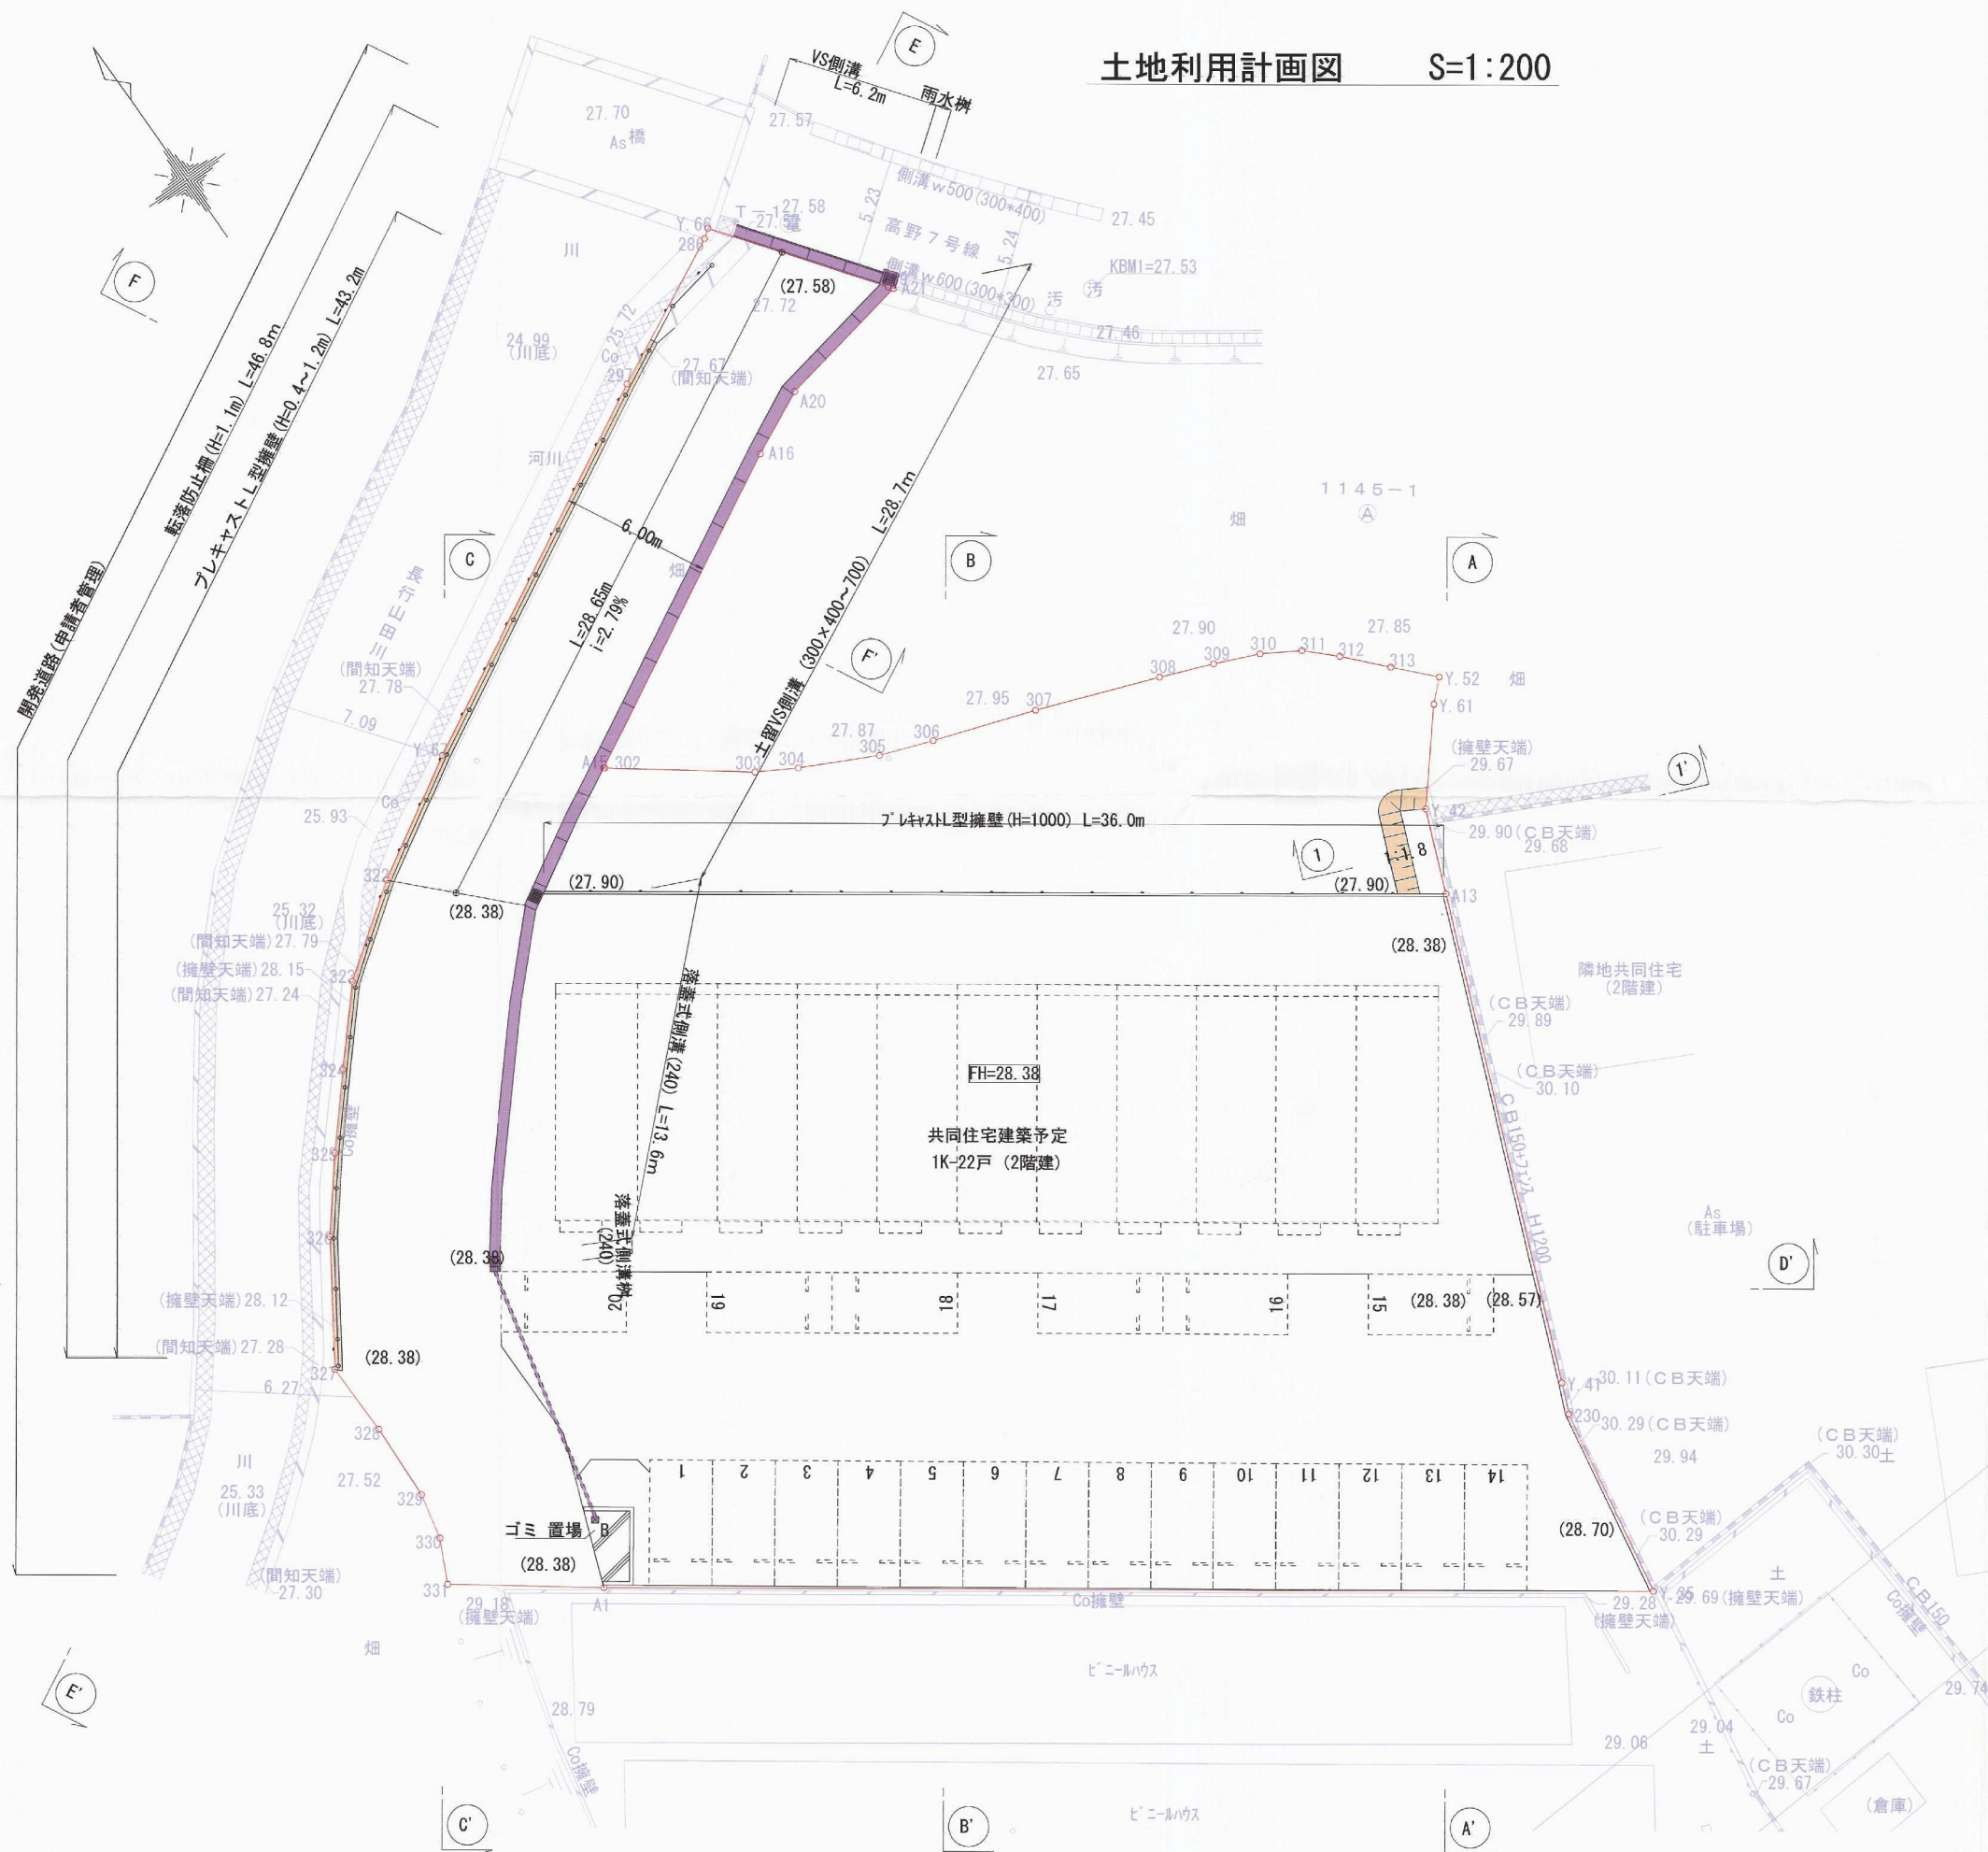

凡 例

記 号	名 称
—●—	開 発 区 域 境 界
—	L 型 擁 壁
■	土留VS側溝 (300×400~800)
■	落蓋式U型側溝 (240)
■	塩ビ管 (VPφ100)
A又はB	角 型 樹
■	雨 水 樹
■	法 面

用途別面積集計表

用 途	面 積	比 率
共同住宅用地	591.55 m ²	34.64 %
駐 車 場	514.45 m ²	30.12 %
道 路 部	361.11 m ²	21.15 %
ごみ置き場	4.10 m ²	0.24 %
法 面 外	236.54 m ²	13.85 %
計	1,707.75 m ²	100.00 %

竣 工 図

開 発 者	093 (451) 5089	村山 正雄
開 発 区 域 の 地 名	北九州市小倉南区高野三丁目1146番3他3筆	
図 面 種 別	土地利用計画図	
図 面 番 号	縮 尺	設 計 年 月 日
5	1:200	2006年 12月 5日
設 計 者	鈴 木 伸 一	