


土地利用計画図 S=1:250

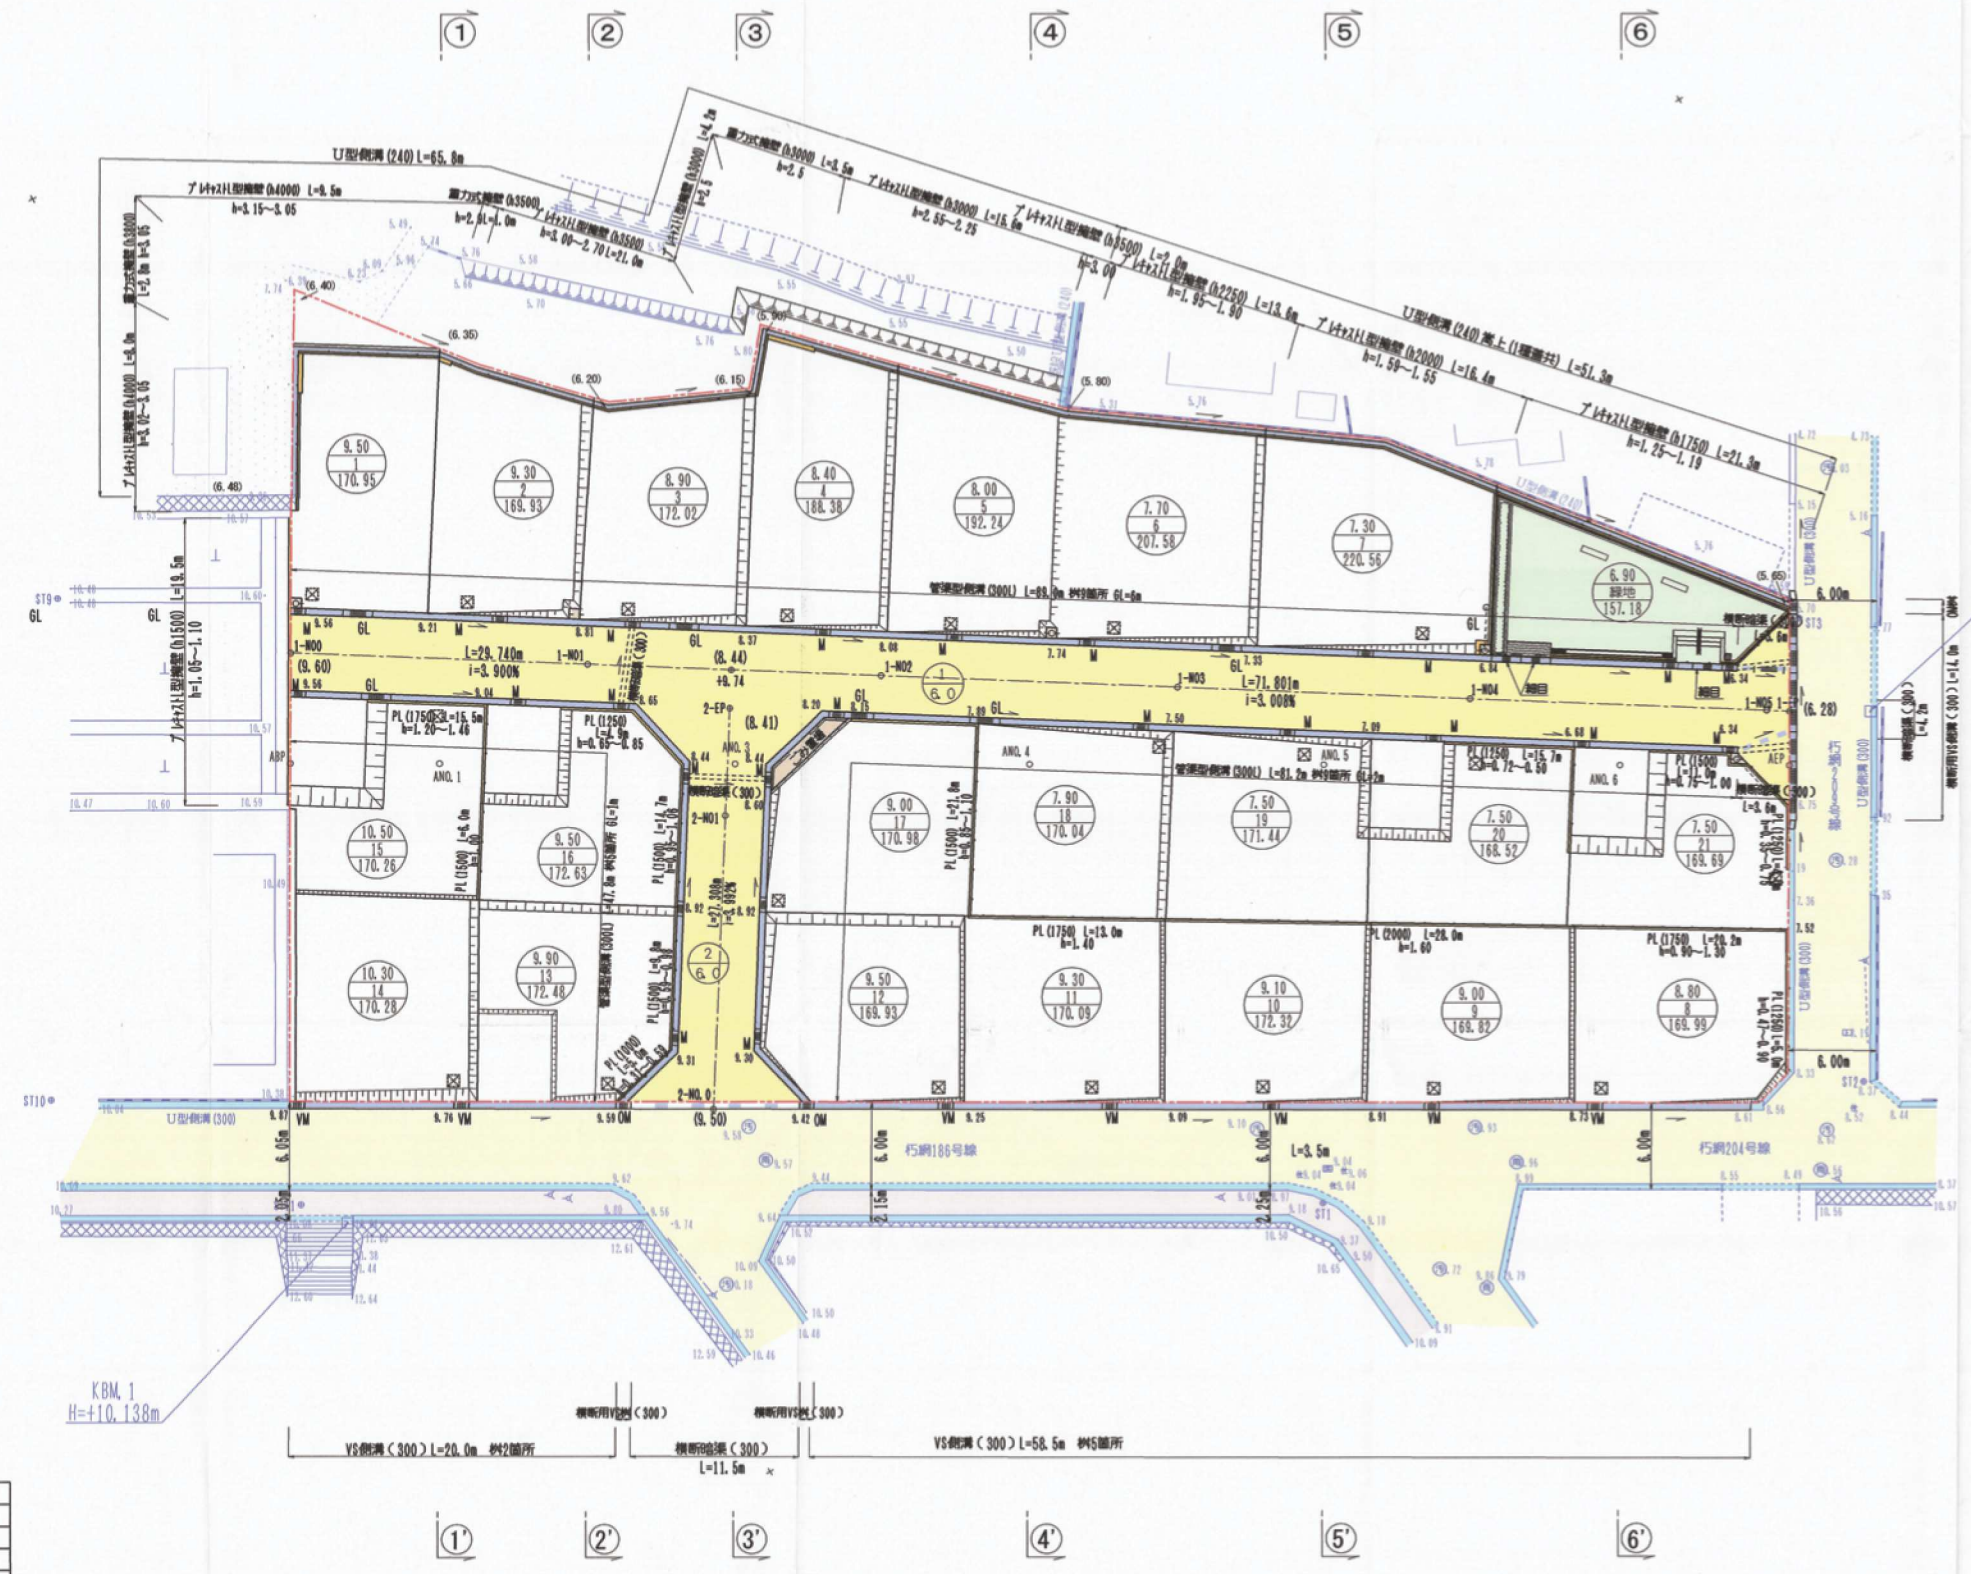

凡 例

記 号	名 称
—+—+—+—	開発区域境界
—+—+—+—	L型擁壁・PL型擁壁
—+—+—+—	ブロック積擁壁
—+—+—+—	空胴ブロック積
—+—+—+—	VS側溝・管渠側溝(300)
—+—+—+—	側溝リレー・チェーン部
—+—+—+—	管渠型側溝樹(300)
—+—+—+—	L型側溝(250B)
—+—+—+—	暗渠(横断暗渠, CSB)
—+—+—+—	V S側溝樹(300)
—+—+—+—	計画のり面
—+—+—+—	電柱用地
—+—+—+—	浸透樹(建築工事に施工)
50.00 10 180.00	計画地盤高 用途又は住宅番号 計画面積

用途別面積集計表

用 途	面 積 (㎡)	比 率 (%)	備 考
宅 地	3,718.22	78.95	
道路(車道)	889.01	17.18	
緑 地	157.18	3.34	
ゴミ置場	7.07	0.15	
その他	17.93	0.38	
計	4,789.41	100.00	開発区域面積

凡 例

記 号	名 称

完了 図 面

開 発 者	093 (863) 8888	株式会社ブイハウス
開発区域 の 地 名	北九州市小倉南区朽網東六丁目545, 556番地	
図 面 種 別	土地利用計画図	
図 面 番 号	5	縮 尺 1:250
設 計 年 月 日	2009年 5月 25日	
設 計 者	株式会社創建コンサルタント 093 (964) 2257 森川 展昭	