


土地利用計画平面図

縮尺=1:250

北九州市小倉南区長行西1丁目

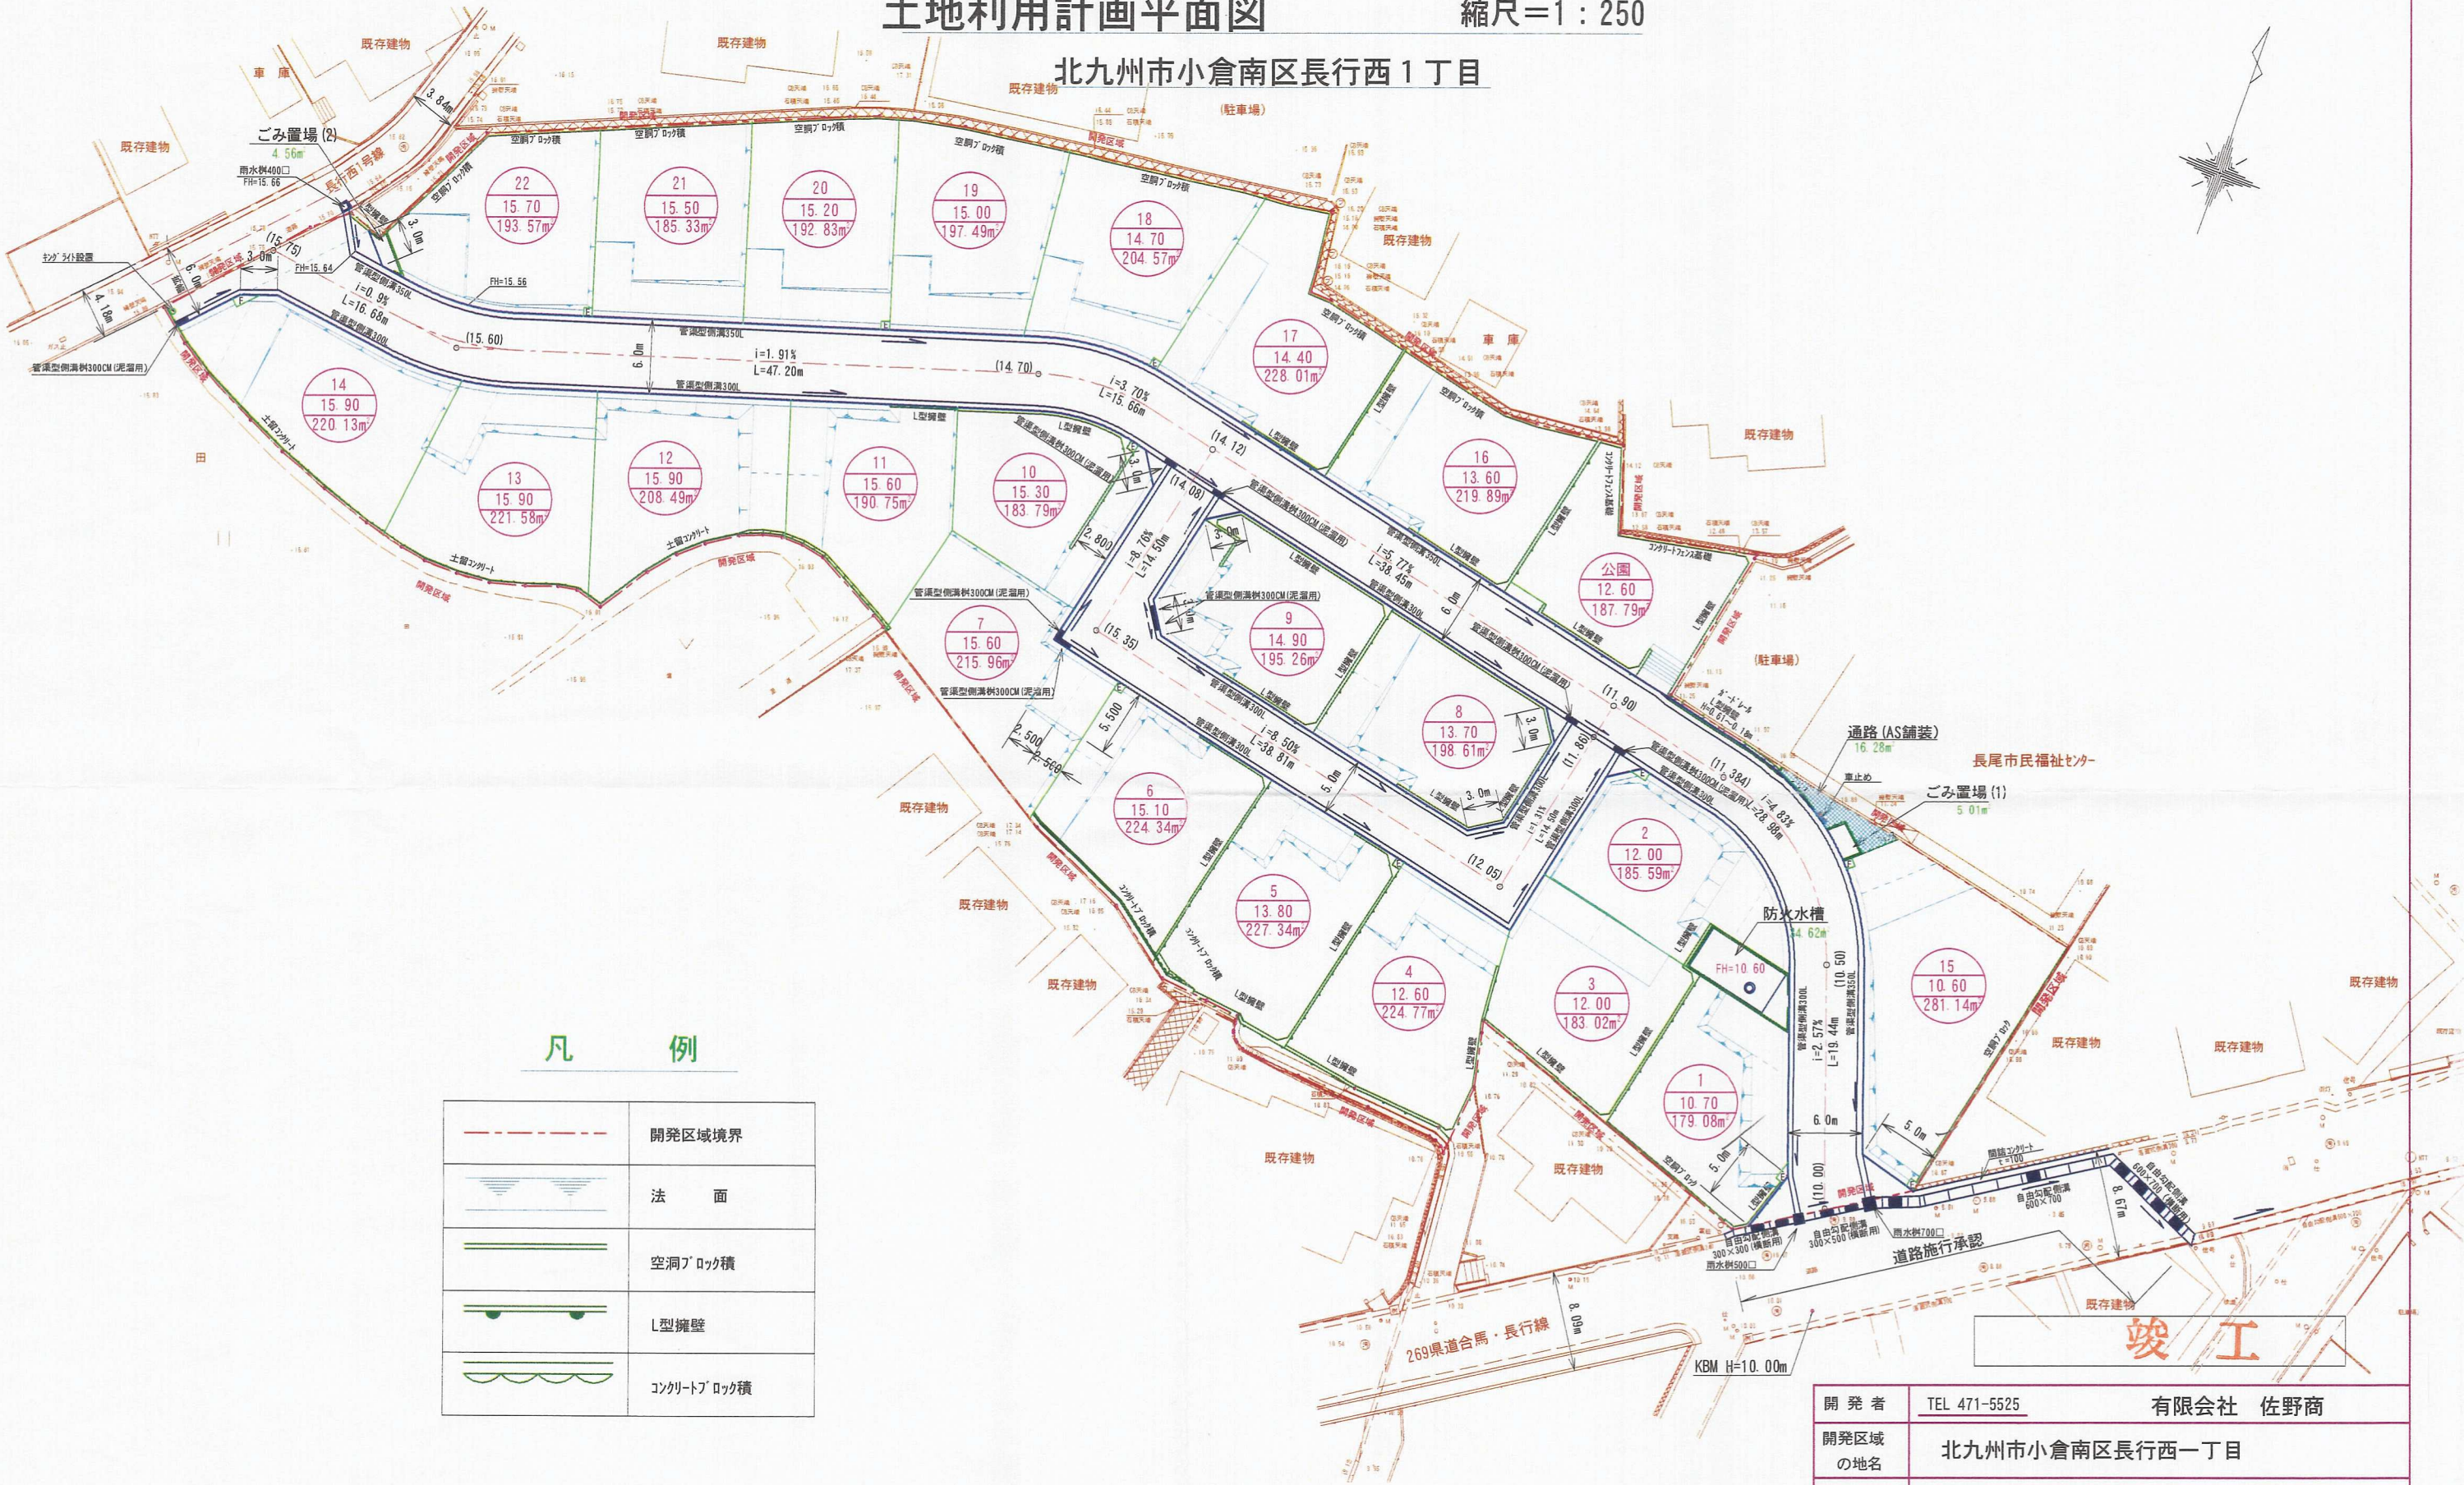

凡 例

	開発区域境界
	法 面
	空洞'ロツク積
	L型擁壁
	コンクリート'ロツク積

竣工

開 発 者	TEL 471-5525 有限会社 佐野商		
開発区域 の地名	北九州市小倉南区長行西一丁目		
図面 種別	土地利用計画平面図 (竣工)		
図面番号	縮 尺	設計年月日	
7	1:500	H21 11 30	
設計者	北九州市小倉北区今町三丁目17番6号 (有) 光洋技建 TEL 591-6869 氏名 永井 正嗣		