


S=1:300

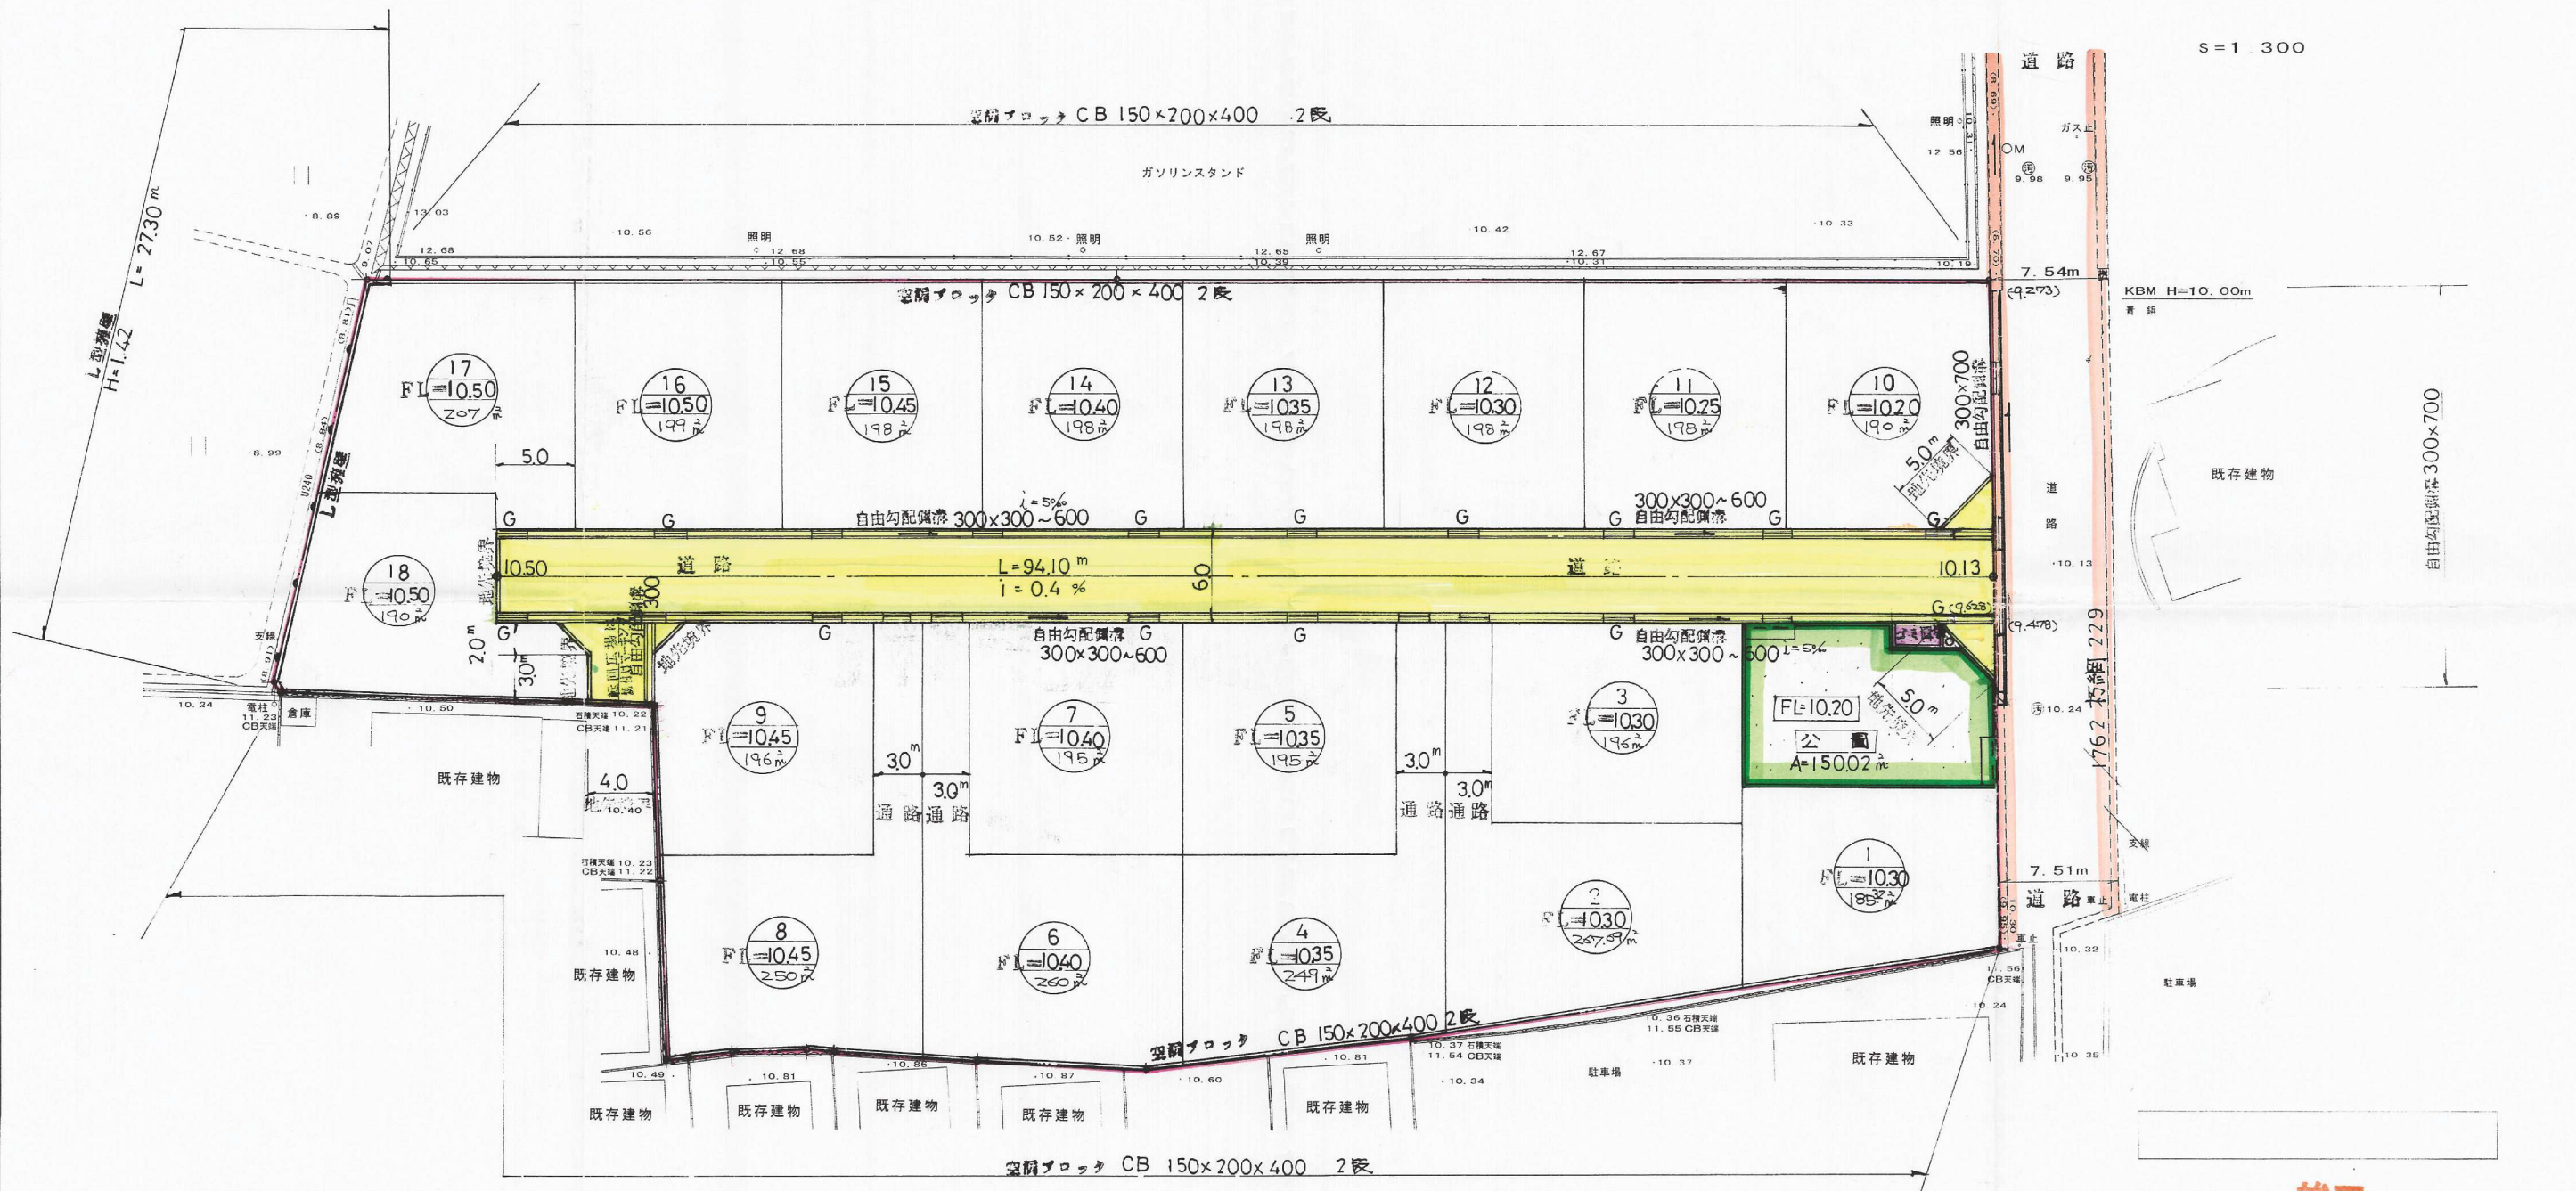

竣工

開 発 者	TEL 921-7055 株式会社パナホーム北九州		
開発区域 の 地 名	北九州市小倉南区朽網東二丁目 701-1		
図面 種類	土地 利 用 平 面 図		
図面番号		縮 尺	設計年月日
7		1:300	20・7・22
設 計 者	北九州市小倉北区田町11番28号 有サンユー測量設計事務所 TEL 093-583-7133 氏名 永井正嗣		