


土地利用・造成計画平面図

S=1/200

北九州市小倉南区中曽根東2丁目1975番2

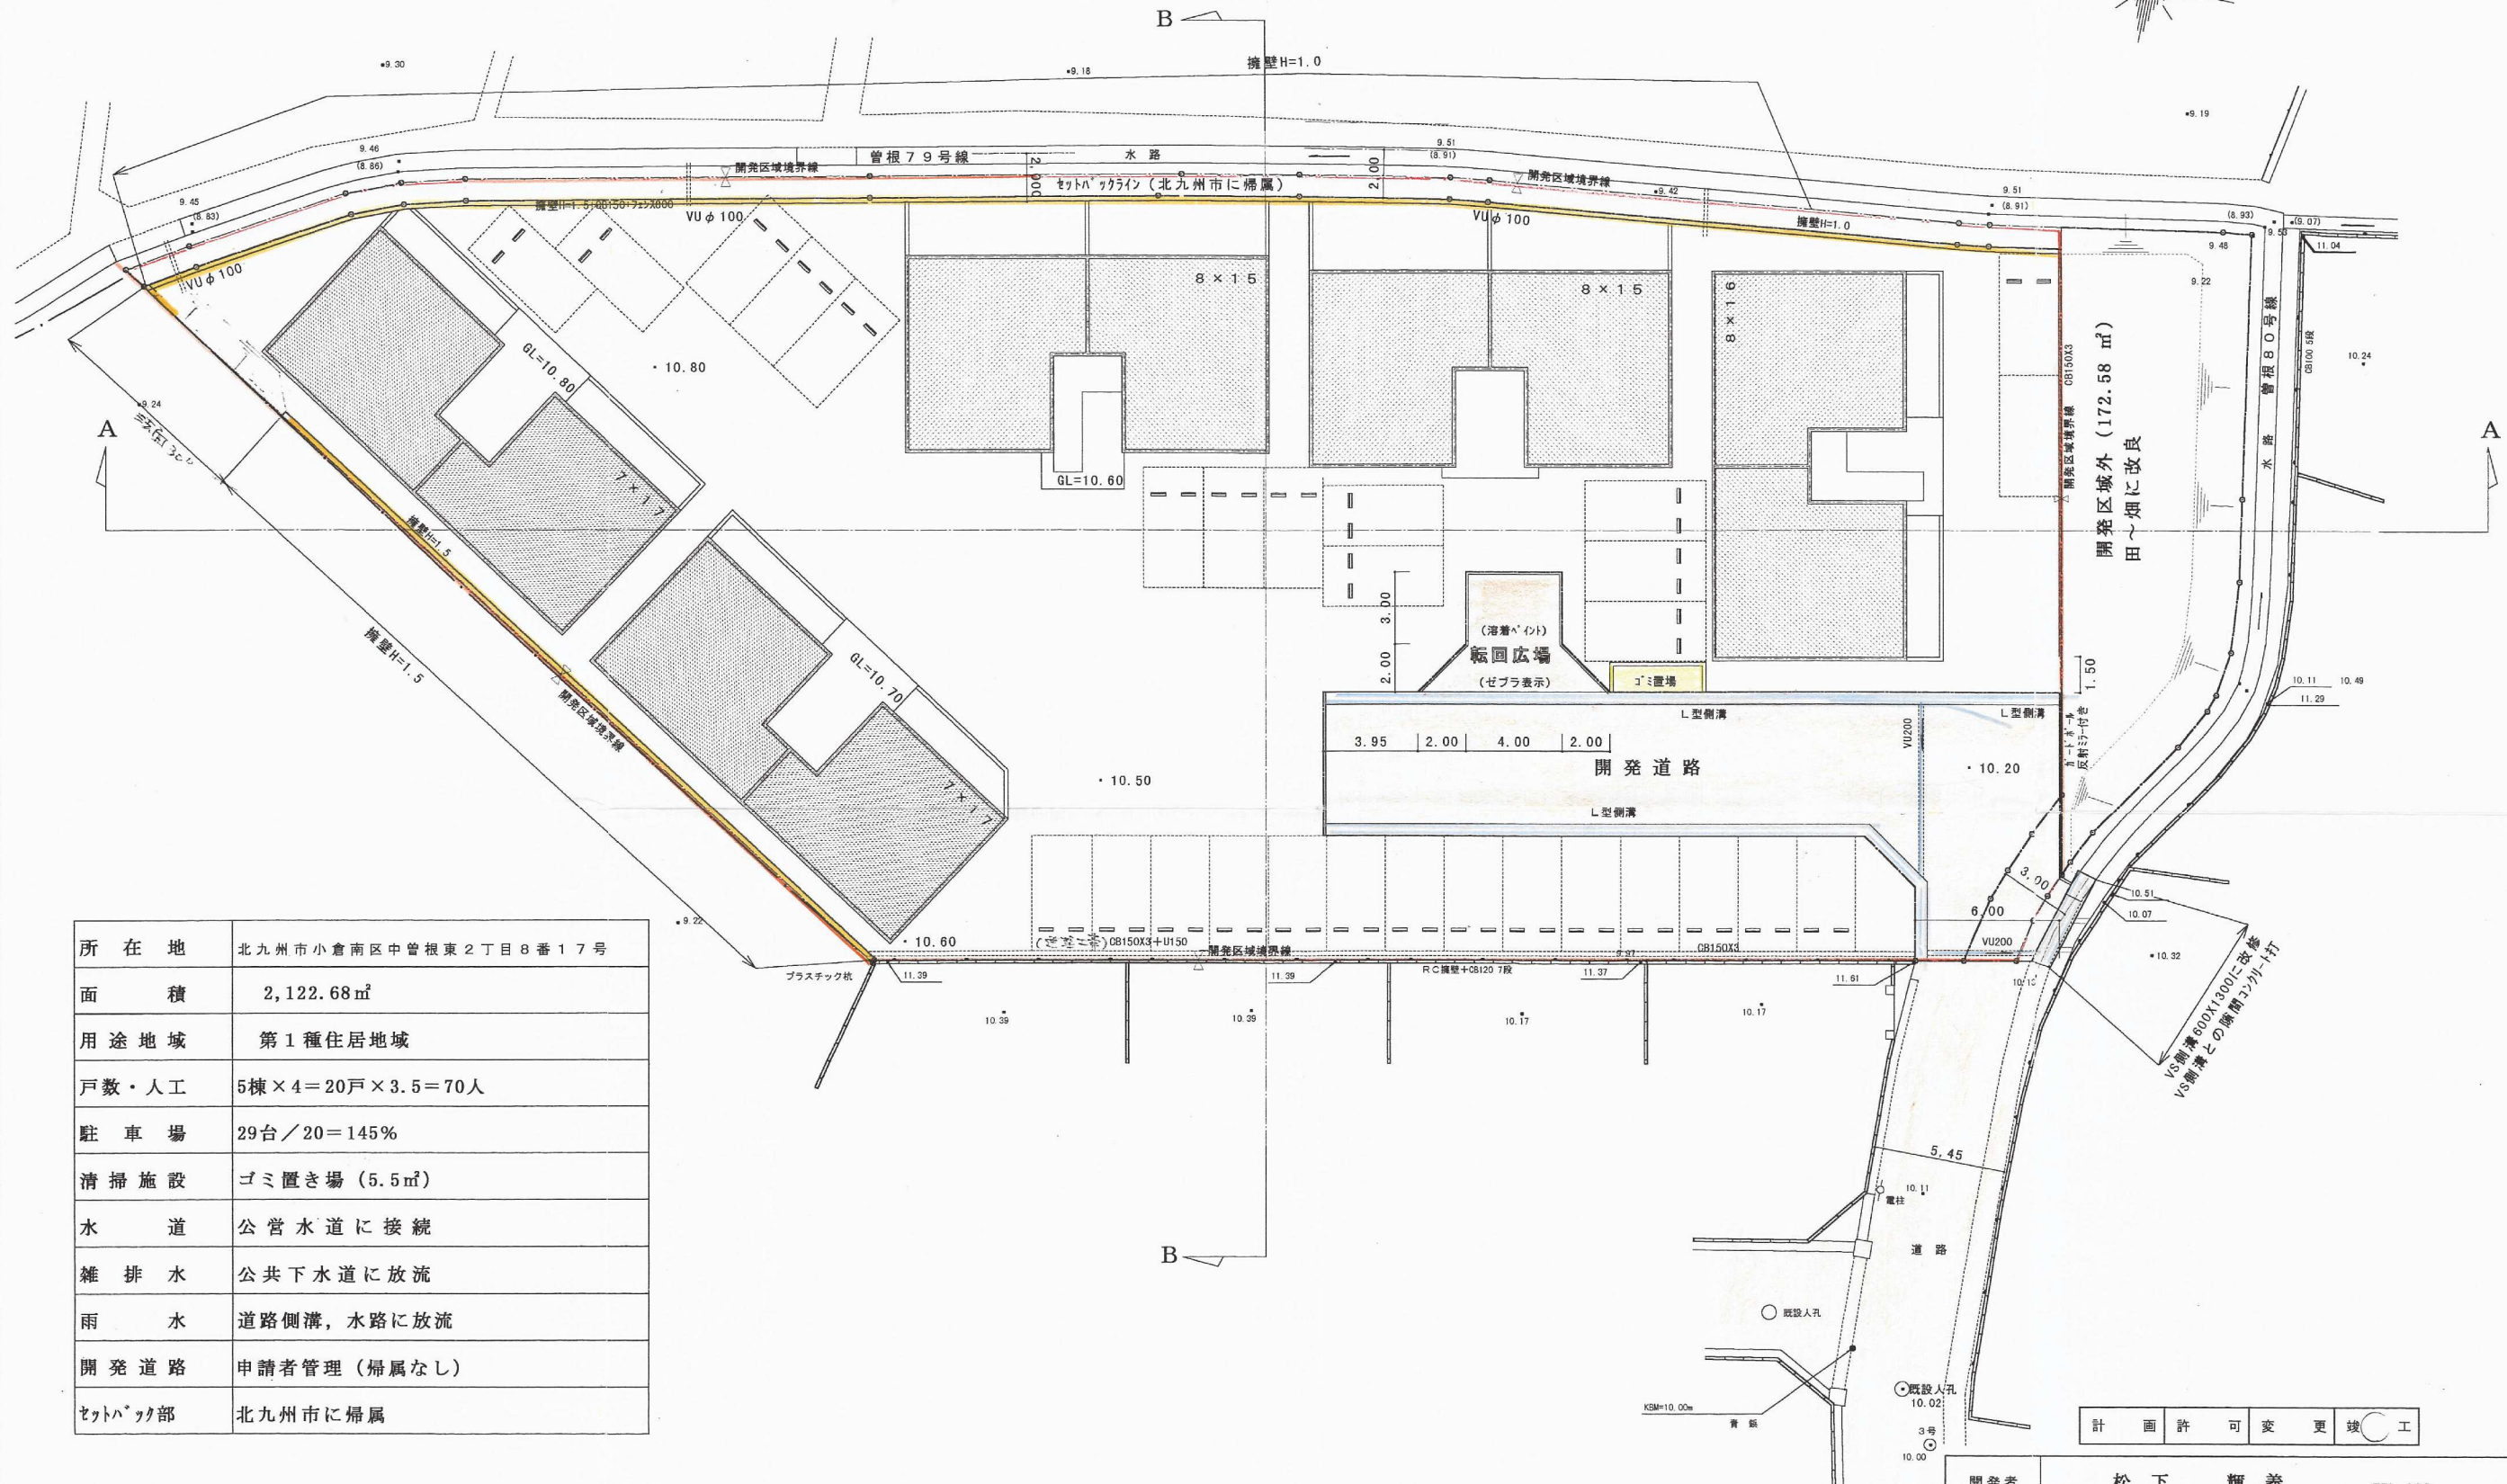

所在地	北九州市小倉南区中曽根東2丁目8番17号
面積	2,122.68㎡
用途地域	第1種住居地域
戸数・人工	5棟×4=20戸×3.5=70人
駐車場	29台/20=145%
清掃施設	ゴミ置き場(5.5㎡)
水道	公営水道に接続
雑排水	公共下水道に放流
雨水	道路側溝、水路に放流
開発道路	申請者管理(帰属なし)
セットバック部	北九州市に帰属

開発者	松下 輝義	TEL 093
開発区域の地名	北九州市小倉南区中曽根東2丁目1975番2	
図面種別	土地利用・造成計画平面図	
図面番号	縮尺	設計年月日
4	図示	平成14年6月24日
設計者	北九州市小倉南区星和台1丁目19番2 星和設計(有) 谷 吉 治	
		3-962-8200