竣工図

縮　尺＝1：250

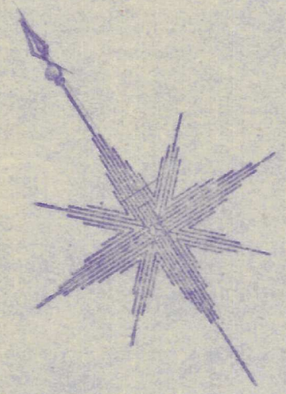

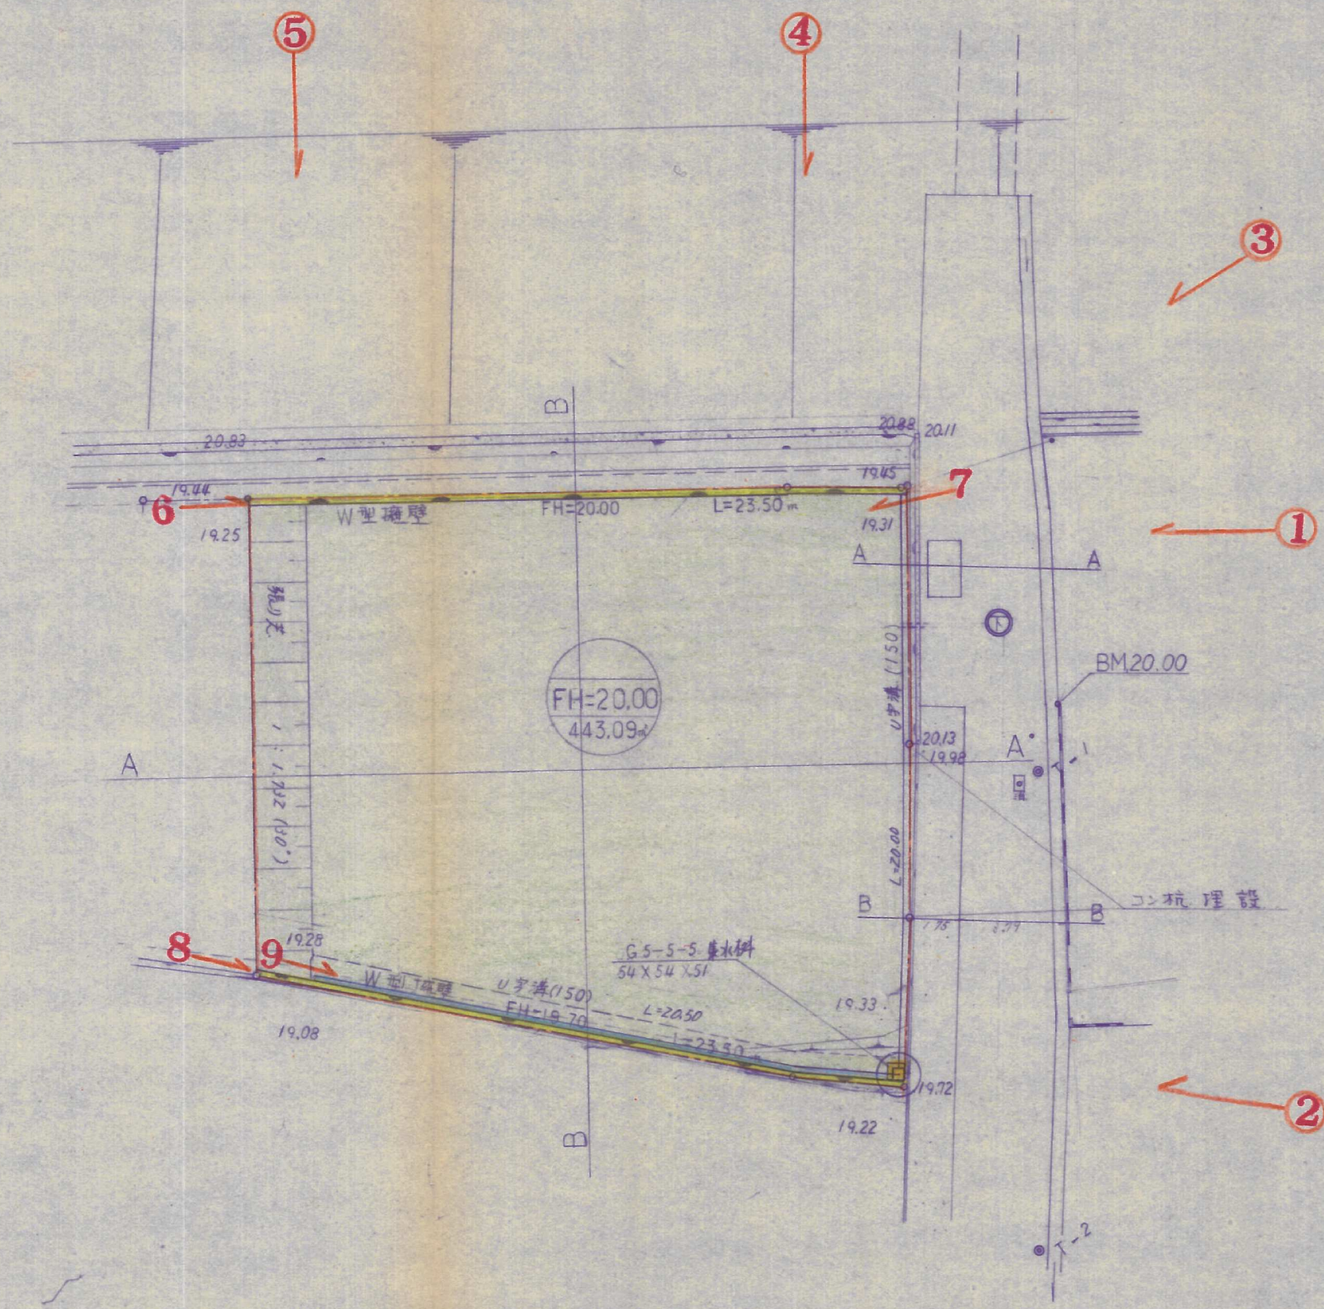

凡　例	
記　号	名　称
	切　土
	盛　土
	擁　壁
	施工区域

昭和 59 年　9 月　　日測量

59-27