土地利用竣工図

S=1:250

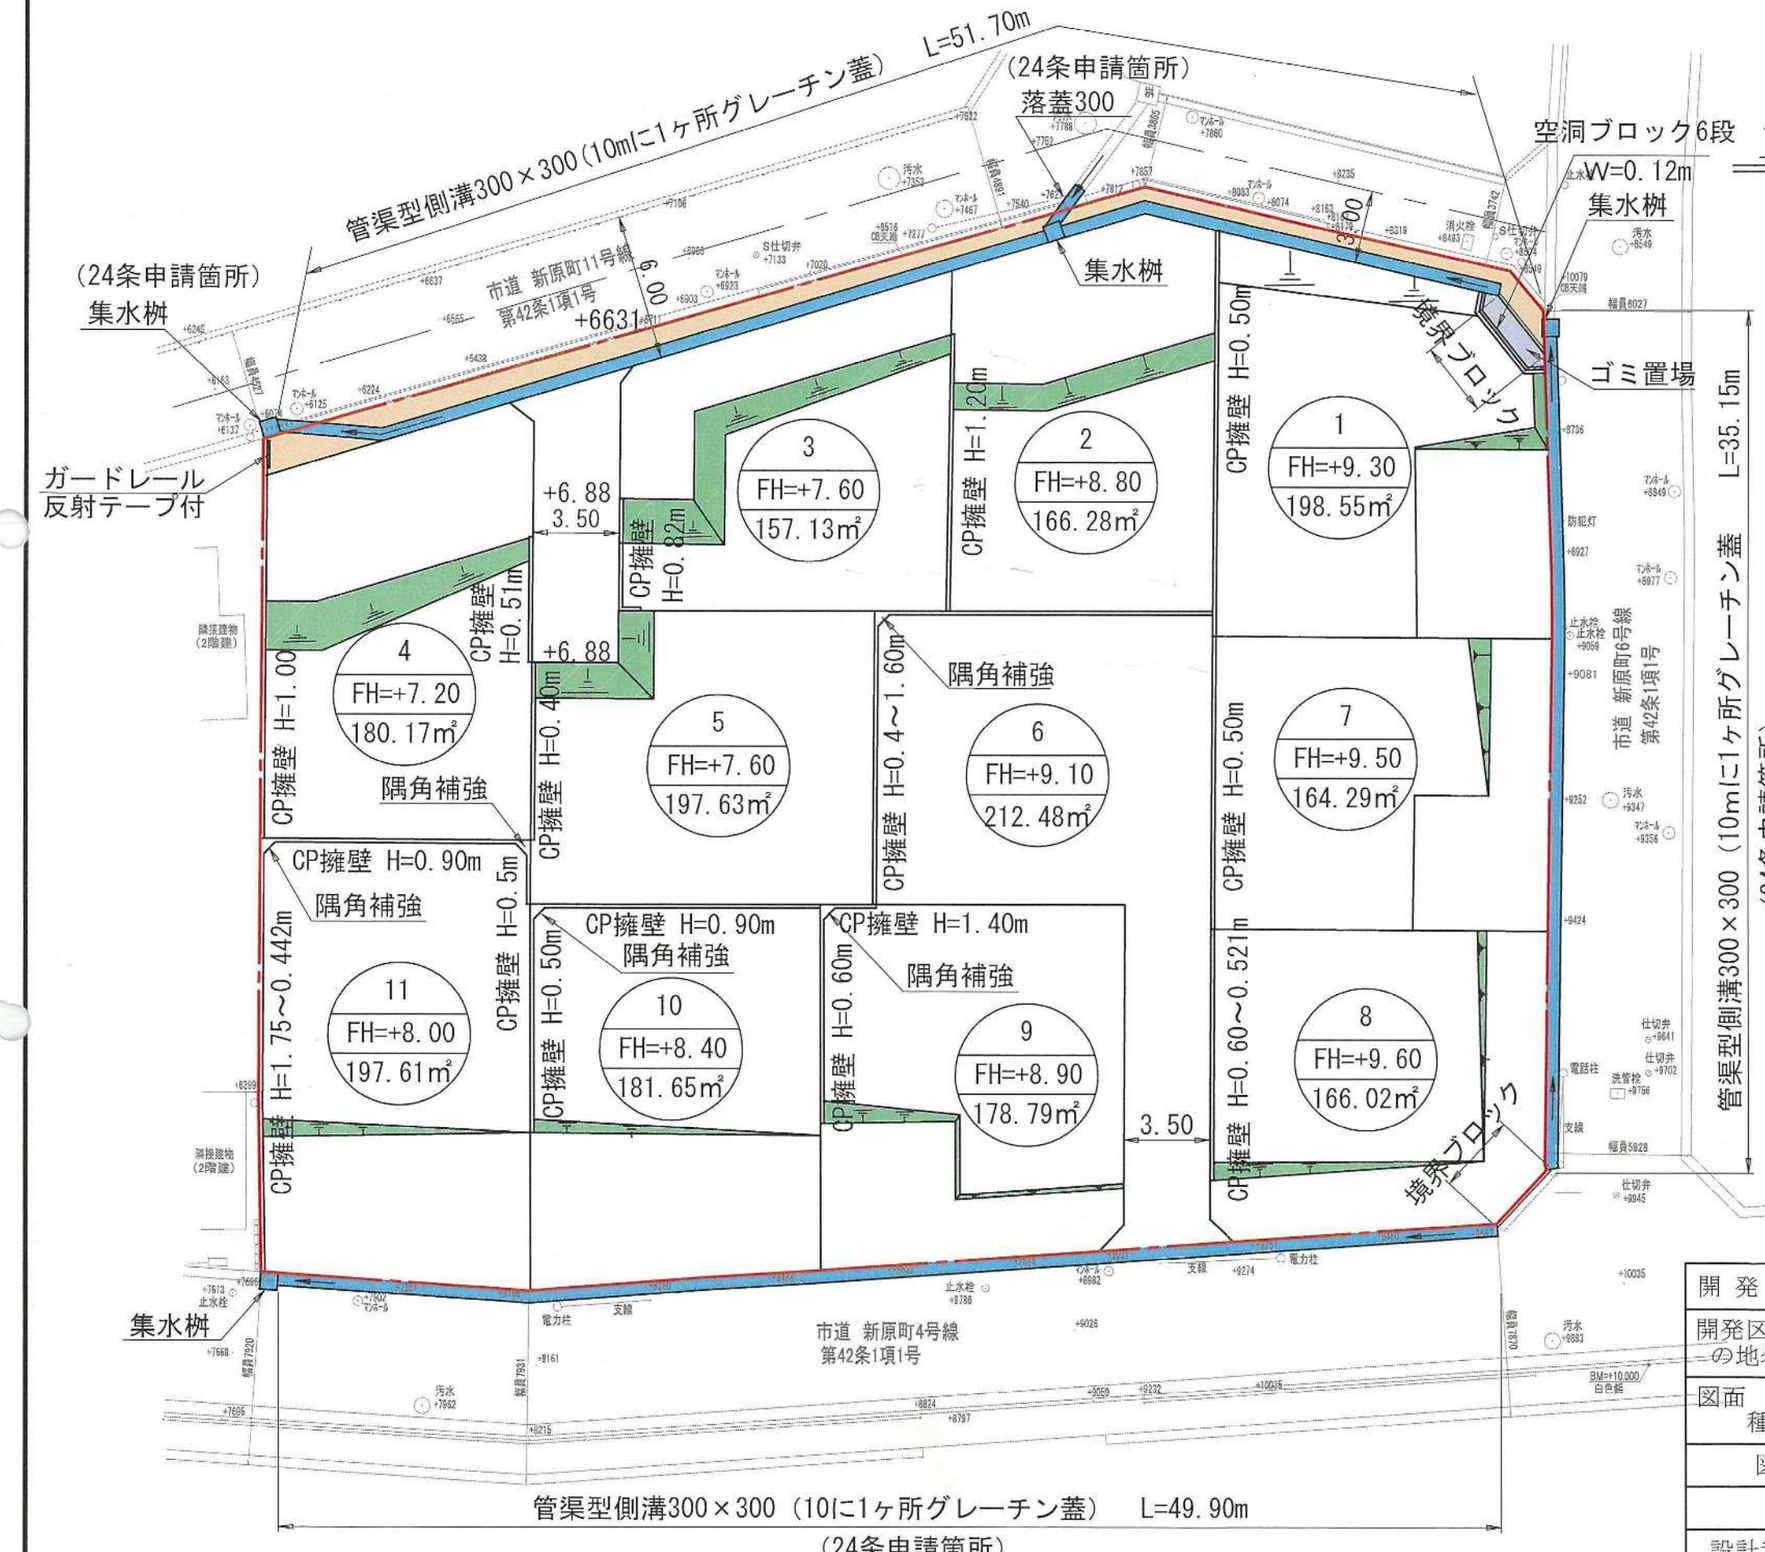

凡　例

	開発区域境界	2,072.14m²
	道　路	62.50m²
	ごみ置場	4.24m²
	側溝、桝	
	CP擁壁	
	法　面	
	有効宅地	2,005.40m²

竣工図

開発者	TEL 093-932-7800　大和ハウス工業㈱北九州支社
開発区域の地名	北九州市門司区新原町12番1外
図面種別	土地利用竣工図

図面番号	縮尺	設計年月日
6	S=1:250	R3.8.11

設計者	北九州市小倉北区馬借三丁目3番37号　(有)高尾設計事務所 TEL 093-511-4067　氏名　高尾容旦　印