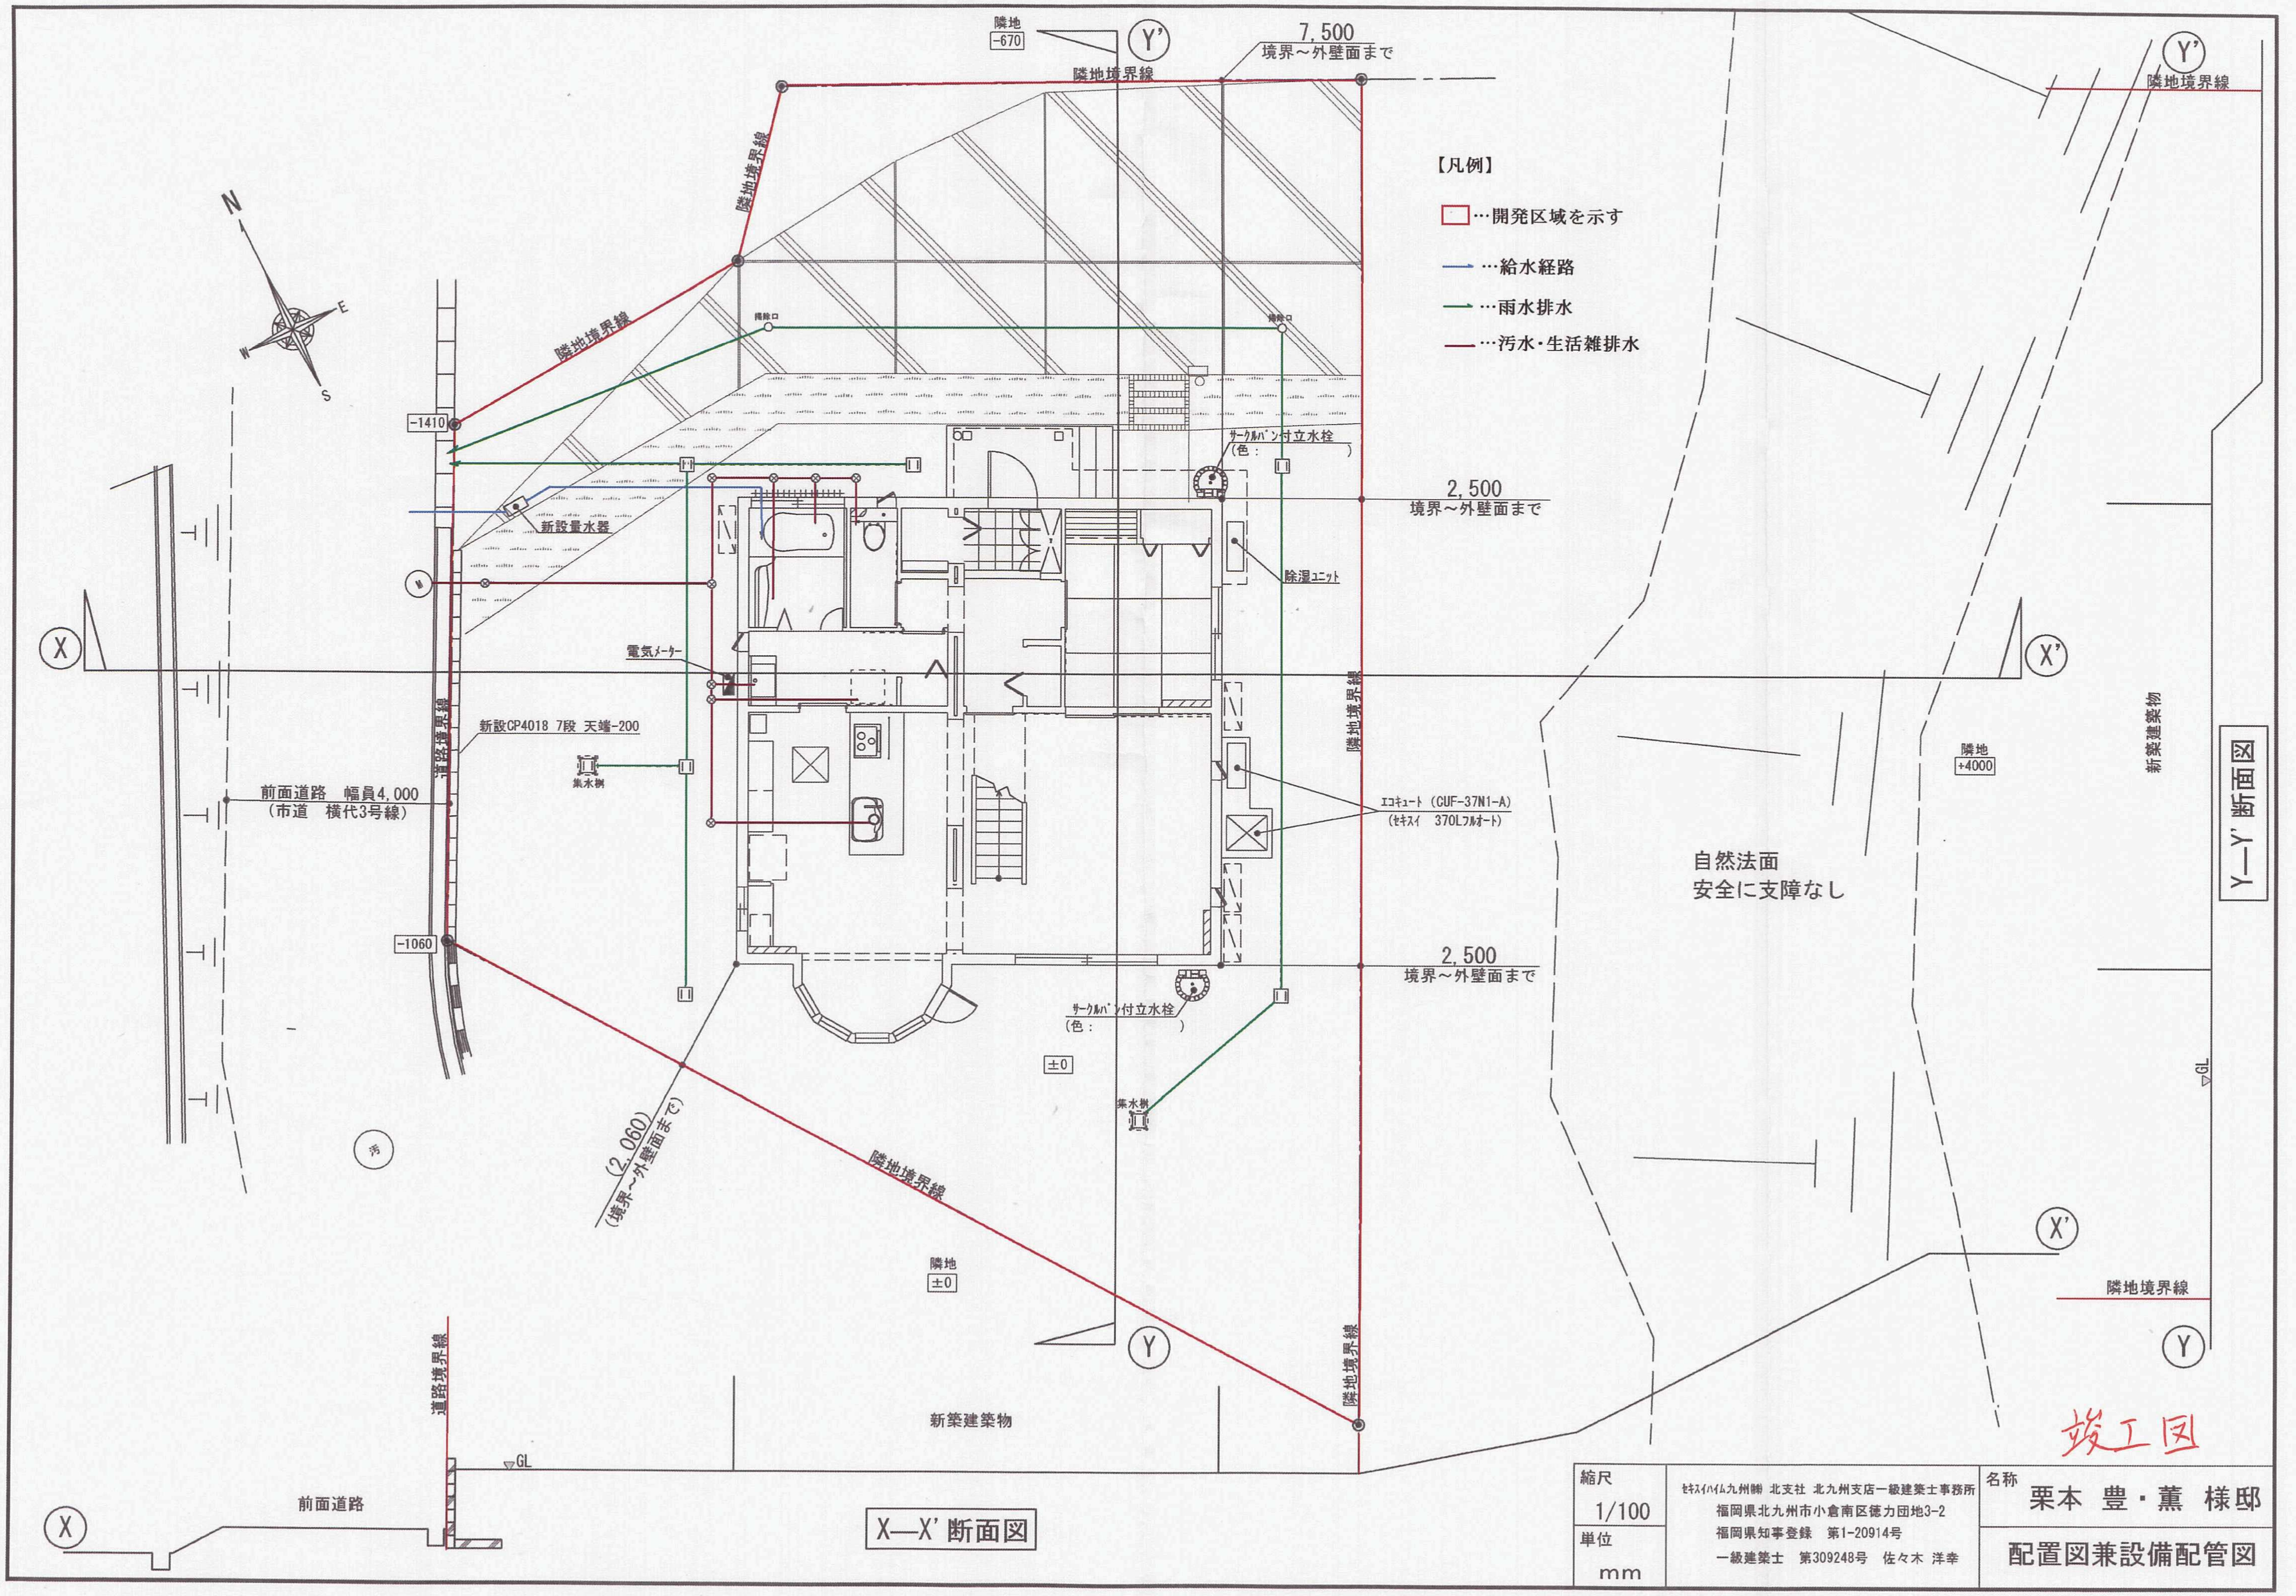
【凡例】
🟥…開発区域を示す
…給水経路
…雨水排水
…汚水・生活雑排水
N
E
S
W
隣地
-670
Y'
7,500
境界～外壁面まで
隣地境界線
-1410
新設量水器
2,500
境界～外壁面まで
サークルパン付立水栓
（色：　　）
除湿ユニット
X
X'
電気メーター
新設CP4018 7段 天端-200
集水桝
道路境界線
前面道路　幅員4,000
（市道　横代3号線）
エコキュート（CUF-37N1-A）
（セキスイ　370Lフルオート）
自然法面
安全に支障なし
隣地
+4000
新築建築物
-1060
(2,060)
(境界～外壁面まで)
±0
汚
隣地
±0
Y
Y—Y' 断面図
GL
前面道路
新築建築物
X—X' 断面図

竣工図

縮尺	セキスイハイム九州(株) 北支社 北九州支店一級建築士事務所 福岡県北九州市小倉南区徳力団地3-2 福岡県知事登録　第1-20914号 一級建築士　第309248号　佐々木 洋幸	名称 栗本 豊・薫 様邸
1/100		
単位		配置図兼設備配管図
mm		

25209